

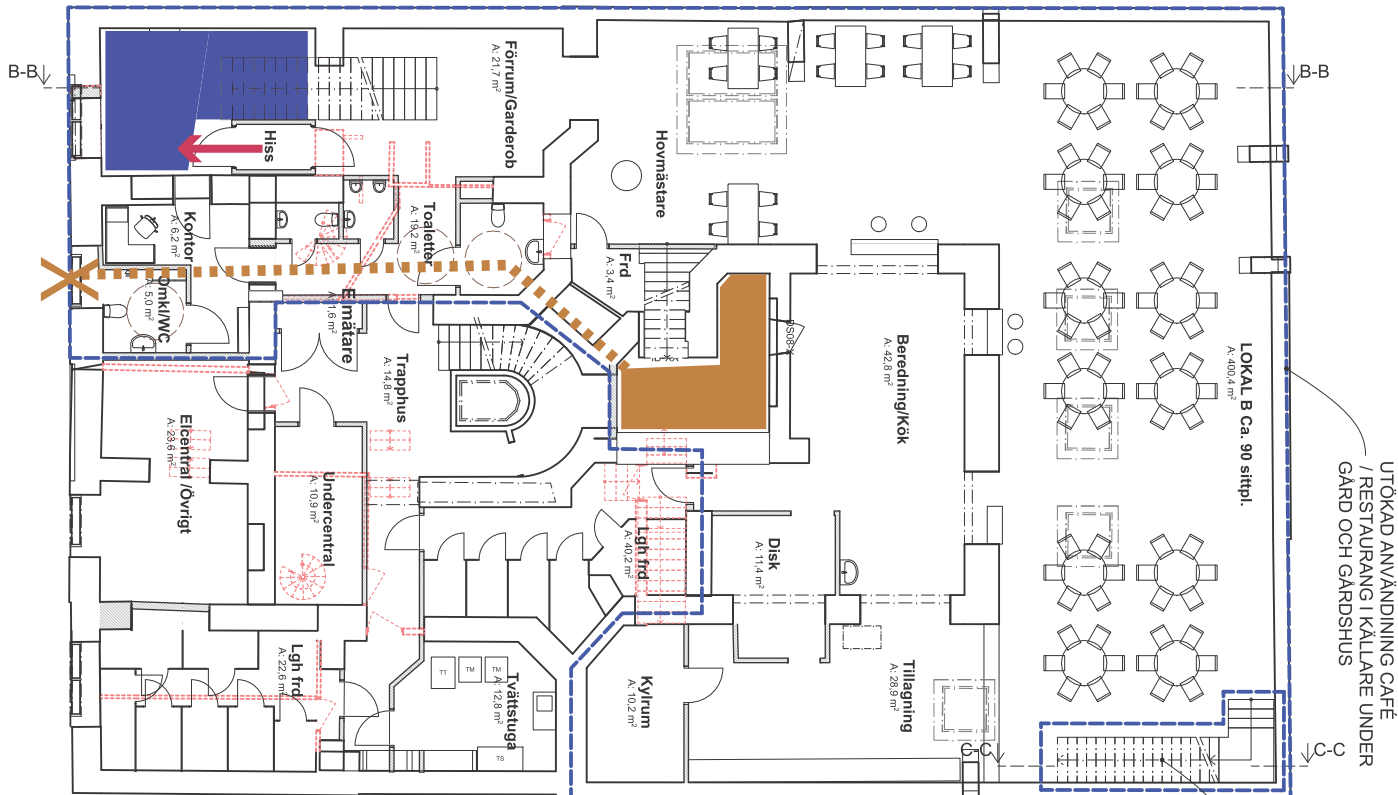
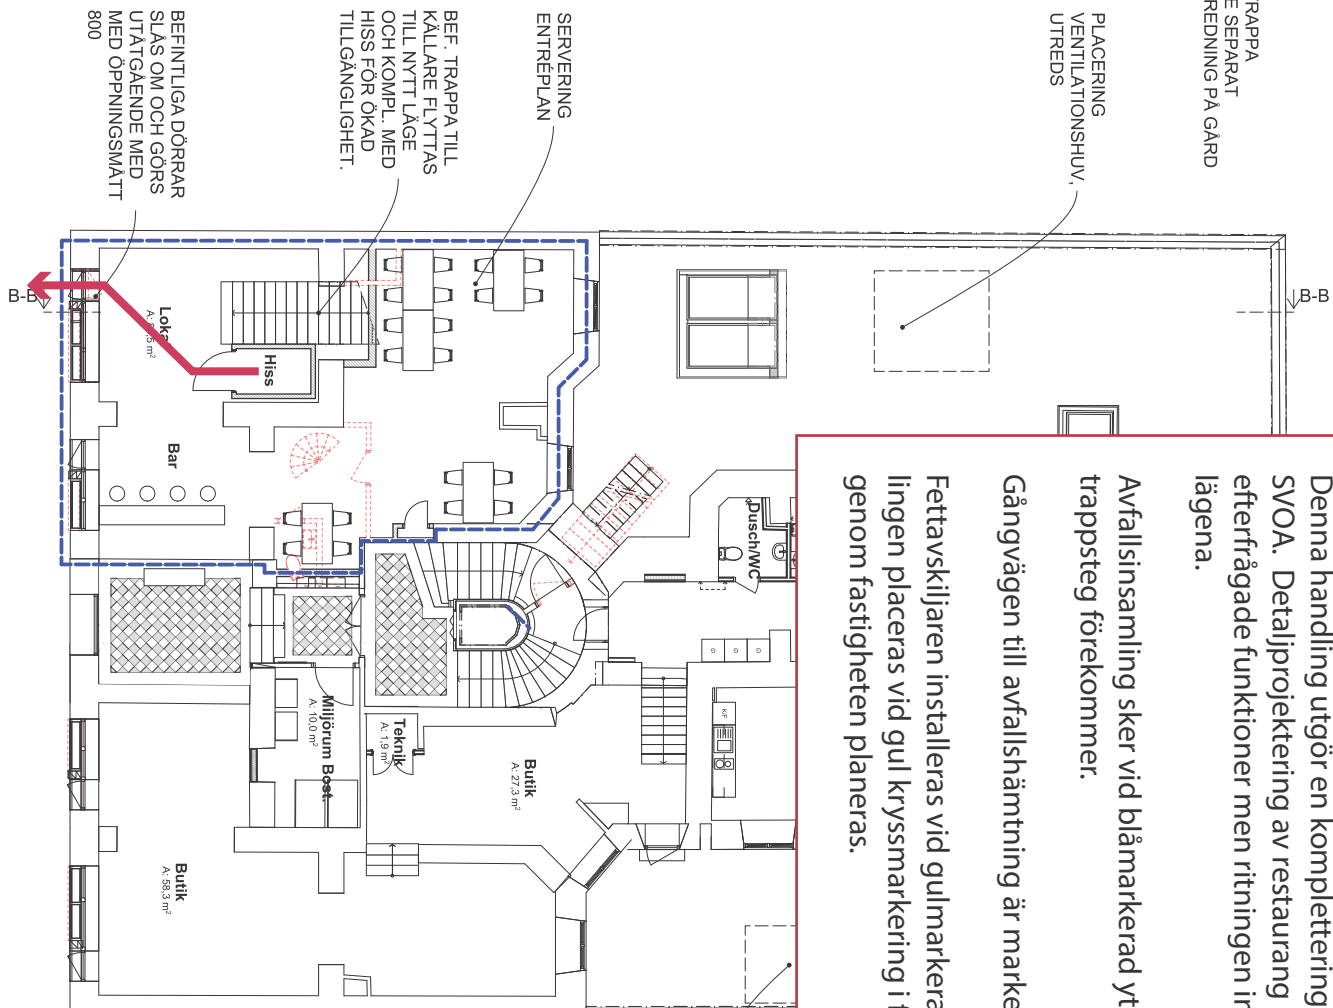
Ärende 2024-09655 Mullvaden Andra 27

Denna handling utgör en komplettering och svar på de frågor ställda i remissvar från SVOA. Detaljprojektering av restaurang kommer att fastslå mer exakta placeringar av efterfrågade funktioner men ritningen indikerar tänkta och systemhandlingsprojekterade lägena.

Avfallsinsamling sker vid blåmarkerad yta i nära anslutning till hiss och ytterdörr. Inga trappsteg förekommer.

Gångvägen till avfallshämtning är markerad med röd heldragen linje.

Fettavskiljaren installeras vid gulmarkerad yta centralt under byggnaden. Tömningskopp-lingen placeras vid gul kryssmarkering i fasad. Gul streckad linje markerar var ledning genom fastigheten planeras.

Plan 09, Källare
1:100Plan 10, Entré
1:100SKALA 1:100
0 1 2 5 10
METER

BYGGLOVSHANDLING			
BET	ANDRINGS ANSÖKAN	DATUM	SGN
KV. Mullvaden andra 27			
BYGGLOVSHANDLING			
KV. Mullvaden andra 27			
BYGGLOVSHANDLING			
KV. Mullvaden andra			