


SKALA 1:200

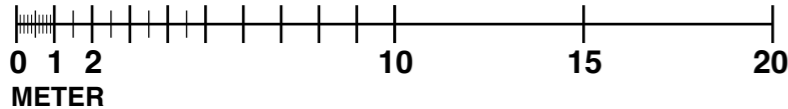

FÖRKLARING

PLACERING AV INDRAGNA ALTANER och VINDSFÖNSTER TOPPVY

I samband med vindsrenovering / inredning av vinden tas nya altaner upp mot och vindsfönster SV , SO och NO markerade med ändringsmoln.

BYGGLOVSRITNING

04	REVIDERING 25-01-10/15	v 2.0	CDN
BET	ANT	ÄNDRINGEN AVSER	VERSION

PLACERING ALTANER VINDSKUPOR

Norenberg Arkitekt AB Banergatan 83 11553 Stockholm		
UPPDRAG NR 2024-07-15	RITAD AV CD Norenberg	HANDLÄGGARE

DATUM 2025-01-16	ANSVARIG TBD
---------------------	-----------------

KV Pagen 5 SCHEELEGATAN 26 Byggherre BRF HÄROLDEN 15		
--	--	--

SKALA 1:200(A3)	NUMMER A-2402-0051	BET A
--------------------	-----------------------	----------