




FASAD MOT GÅRD SYDVÄST

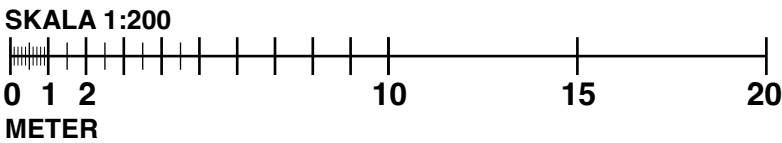

FÖRKLARING

PLACERING AV INDRAGEN ALTAN GÅRDSHUS MOT GÅRD /SYDVÄST

I samband med vindsrenovering / inredning av vinden tas nya altaner upp mot och vindsfönster SV , SO och NO markerade med ändringsmoln.

BYGGLOVSRITNING

01	REVIDERING 25-01-10/15	v 2.0	CDN
BET	ANT	ÄNDRINGEN AVSER	VERSION
			SIGN

PLACERING ALTANER VINDSFÖNSTER

Norenberg Arkitekt AB
Banergatan 83
11553 Stockholm

UPPDRAG NR 2024-07-15	RITAD AV CD Norenberg	HANDLÄGGARE
DATUM 2025-01-16	ANSVÄRIG	TBD

KV Pagen 5
SCHEELEGATAN 26
Byggherre BRF HÄROLDEN 15

SKALA 1:200(A3)	NUMMER A-2402-0021	BET A
--------------------	-----------------------	----------