




FASAD MOT GÅRD SYDOST

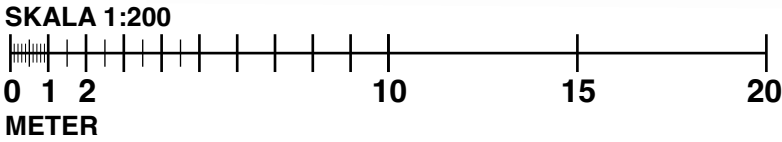

FÖRKLARING

PLACERING AV INDRAGNA ALTAN GÅRDSHUS MOT GÅRD /SYDOST

I samband med vindsrenovering / inredning av vinden tas nya altaner upp mot och vindsfönster SV , SO och NO markerade med ändringsmoln.

BYGGLOVSRITNING

| | | | |
|-----|------------------------|-----------------|--------------|
| 02 | REVIDERING 25-01-10/15 | v 2.0 | CDN |
| BET | ANT | ÄNDRINGEN AVSER | VERSION SIGN |

PLACERING ALTANER TAKFÖNSTER SO

| | | |
|---|--------------------------|-------------|
| Norenberg Arkitekt AB Banergatan 83 11553 Stockholm | | |
| UPPDRAG NR 2024-07-15 | RITAD AV CD Norenberg | HANDLÄGGARE |

| | | |
|--|-----------------------|----------|
| KV Pagen 5 SCHEELEGATAN 26 Byggherre BRF HÄROLDEN 15 | | |
| SKALA 1:200(A3) | NUMMER A-2402-0031 | BET A |