



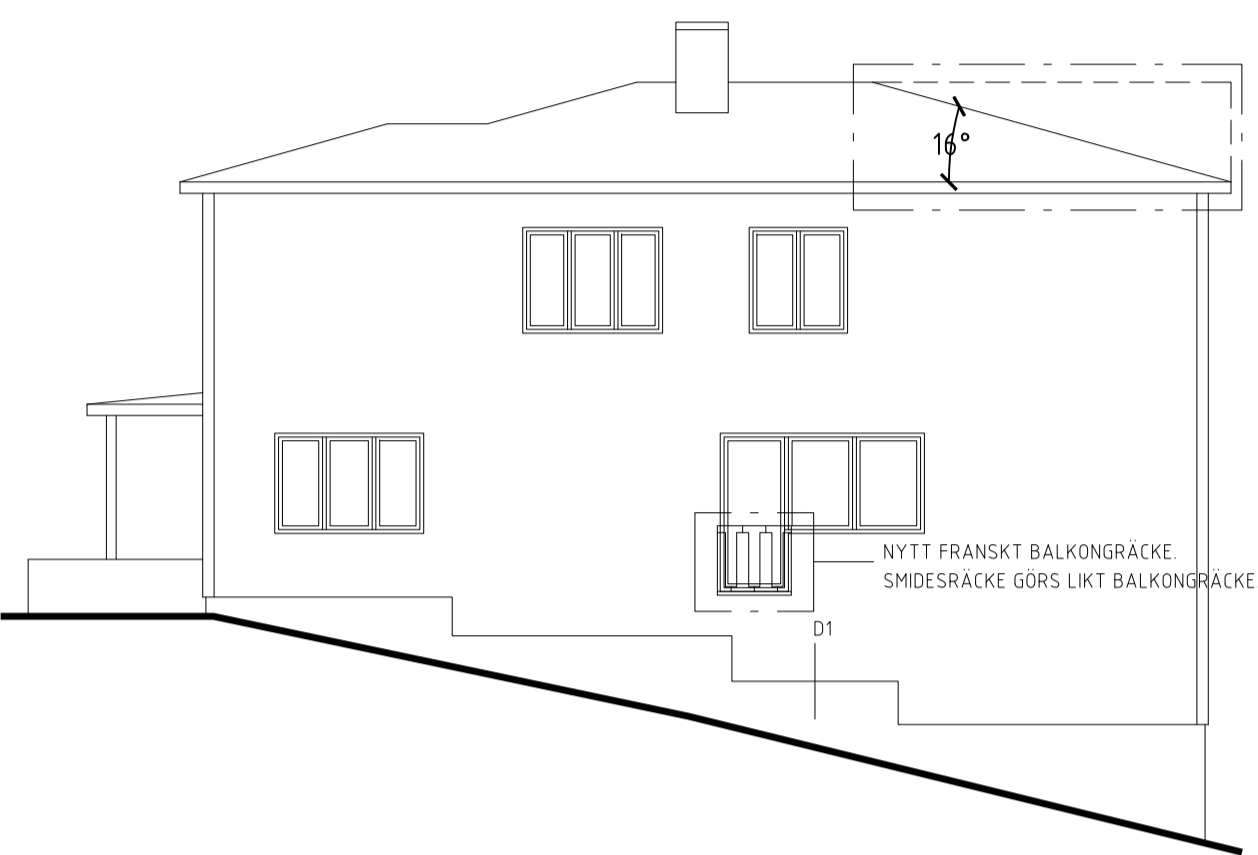

FASAD MOT NORDÖST





FASAD MOT NORDVÄST

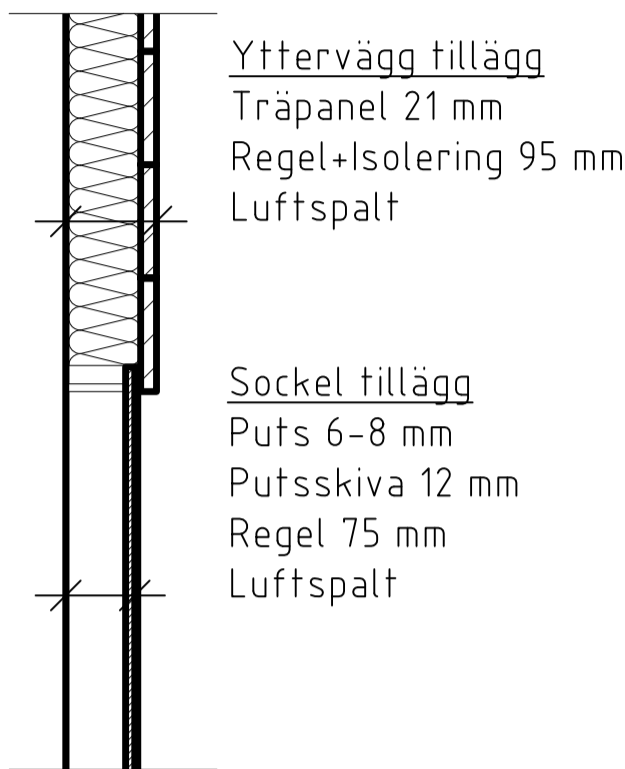


DETALJSEKTION 1

SKALA 1:10 (A1)

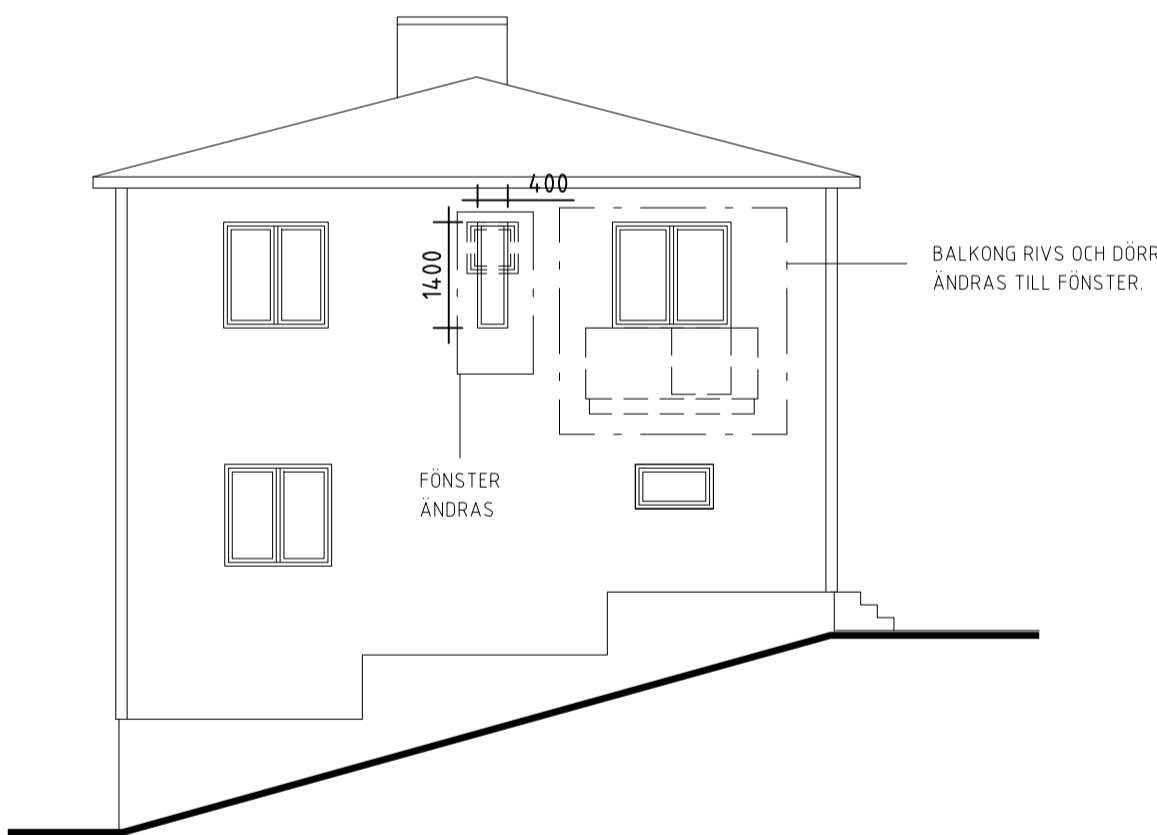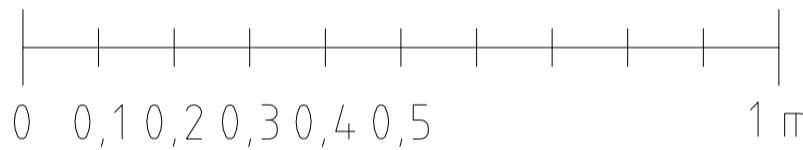


FASAD MOT SYDVÄST

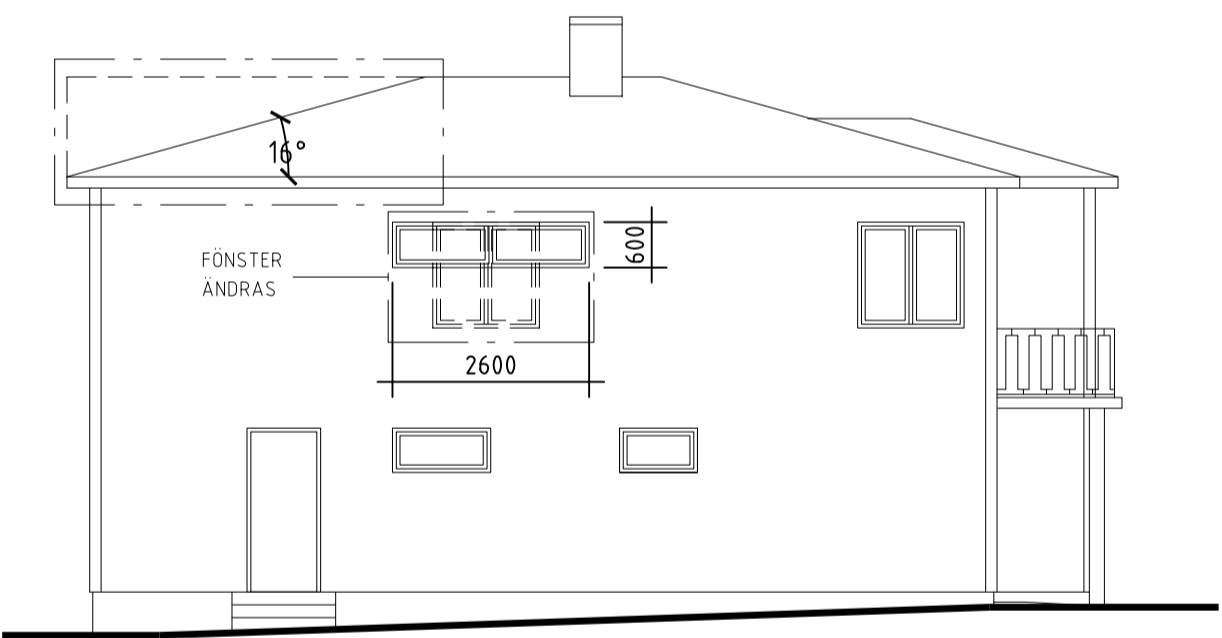

FASAD MOT SYDÖST

SKALA 1:100 (A1)

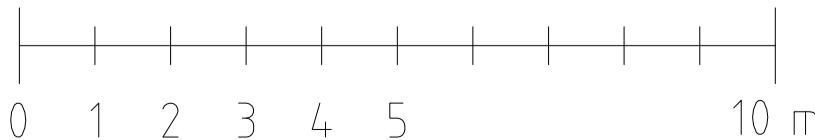

FÖRKLARINGAR

MÅTT ANGES I MILLIMETER (mm).

--- BYGGNADSEDEL RIVS

□ □ □ □ ANDRINGAR

FASADEN TILLÄGGSISOLERAS OCH KLÄS I LIGGANDE PANEL.

SOCKELN BYGGS UT OCH LINJERAR MED BAKSIDA TRÄPANEL.

PANELEN ÄR LINOLJEKOKAD OCH SKA I SLUTÄNDAN NÅ EN KULÖR SOM BESKRIVS I BILAGA 1.

DE NYA FÖNSTER SOM SÄTTS IN ÄR JÄMFÖRBARA MED DE SOM ÄR ORIGINAL.

2025-01-19

BYGGLOV

HELT YGET 11

OMBYGGNATION VILLA
FASADER, FASADDETALJ