

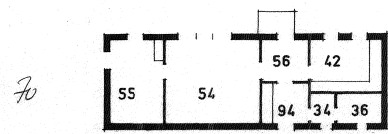
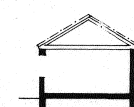
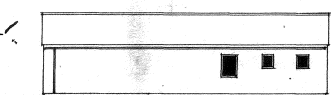



Fasadritning Thorsten Levenstams väg 40

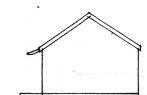




TYP 2A PLAN

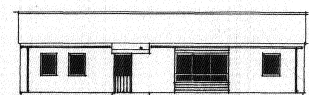


Fasadritning Thorsten Levenstams väg 16, 18, 22, 24, 61, 66, 67A, 69, 70, 71, 79, 85, 88, 100

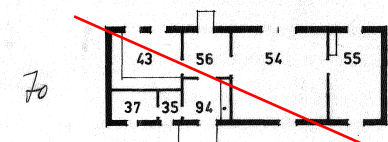




TYP 2B PLAN

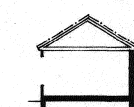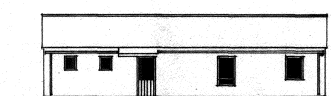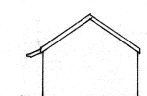


Fasadritning Thorsten Levenstams väg 14, 30, 53, 55, 74, 76

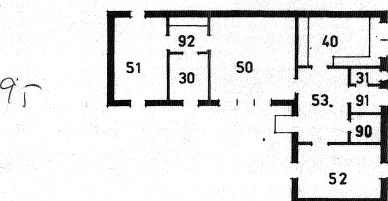






TYP 3A PLAN

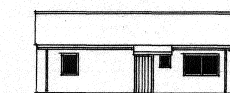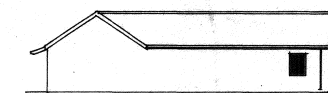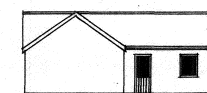


Fasadritning Thorsten Levenstams väg 20, 58, 60, 80, 86

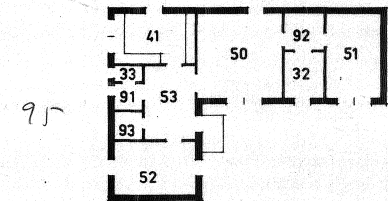

TYP 3B PLAN

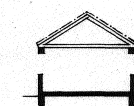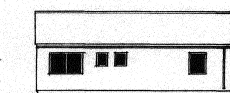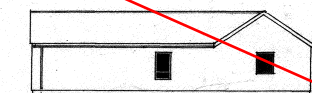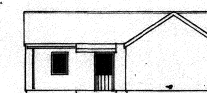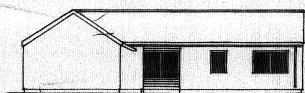

Fasadritning Thorsten Levenstams väg 38, 54, 81A, 93

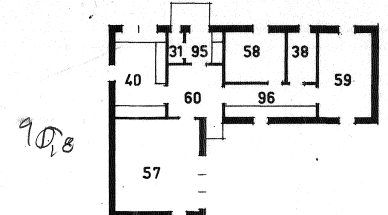

TYP 3C PLAN

