

STADSBYGNADSKONTORET  
Dnr. 17850  
18 AUG 1966

STOCKHOLM  
KV. FÄGELHOLMEN  
STOCKHOLM 1  
ADRESSTAD 240

VÄNNINGSPLAN 1

STAD A 1100  
PÅSEN 10/5 1265 GR. 1

SVENSKA LKSBYGG-EN  
BOKSTÄN 2, SÖDERSTR. 10, 61  
AVD. FÖR FÖRST. SÄGSKONT. 170  
ARKITEKTEKONT. 61

H 10/5 1966

ARK 1002

24.11 64  
Ingegerd Christensen  
MEKANISK VENT. ENL. SÄRSKILT PROGRAM




A horizontal number line representing a meter, ranging from 0 to 20. Major tick marks are labeled at 0, 1, 2, 5, 10, 15, and 20. The word "METER" is written below the line.

## BYGGLOVHANDLING



## ÄNDRING AV TVÄTTSTUGA/CYKELFÖRRÅD TILL BOSTAD SAMT YTTRE ÄNDRING


PROJEKT	DATUM	
EKHOLMSVÄGEN 233	2025-01-27	
FASTIGHET	RITAD AV	SKALA
KV. FÅGELHOLMEN 8	dv	1:200 (A3)
INNEHÅLL	NUMMER	
HELPLAN ENTRÉPLAN	A10	BET

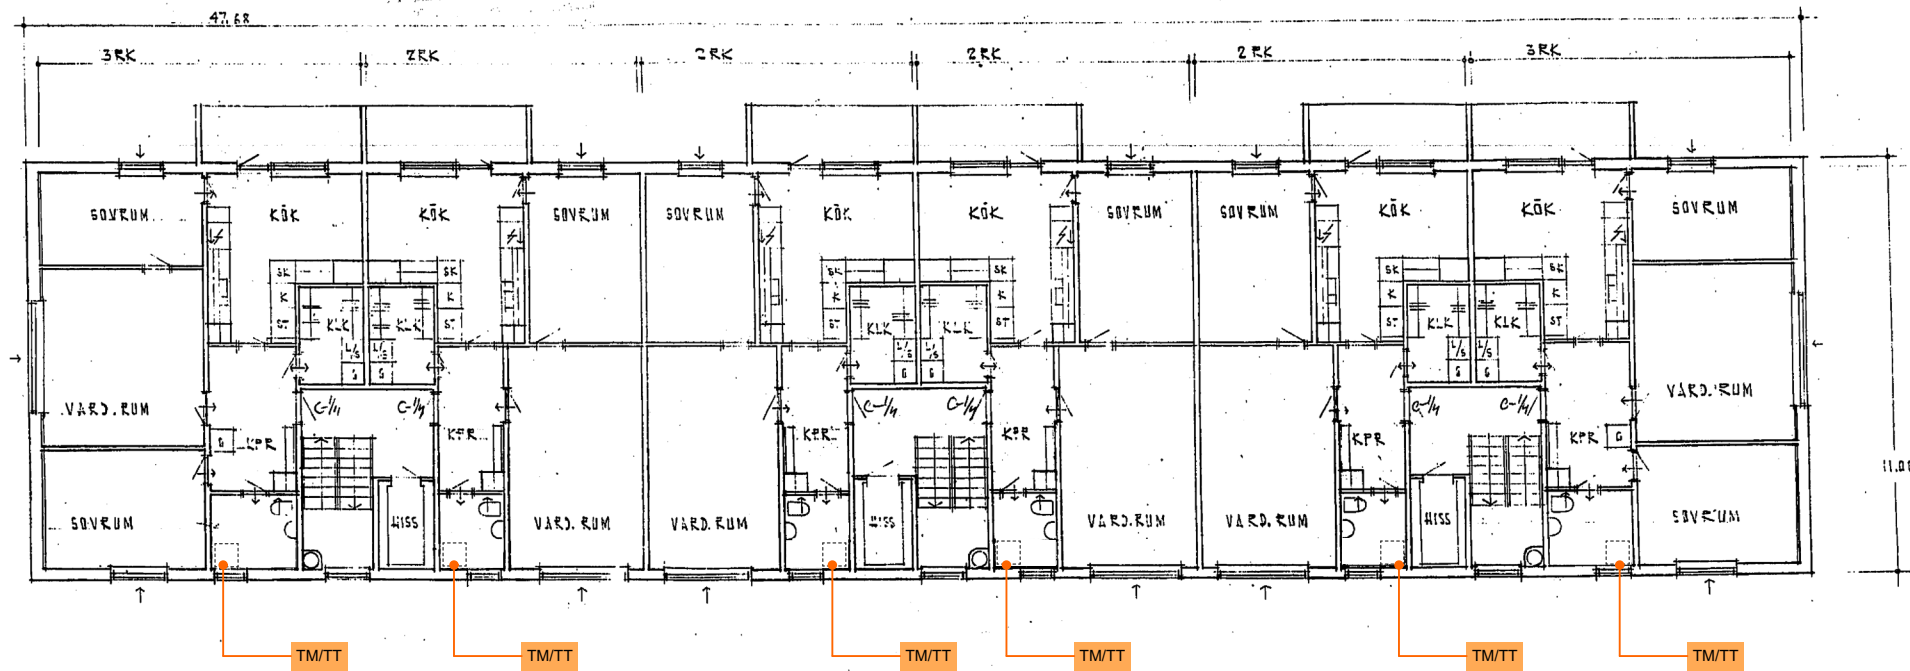

Stadsbyggnadskontoret  
Stockholm den 18 AUG 1966  
18 AUG 1966  
COBANDL

Stadsbyggnadskontoret  
Stockholm den 18 AUG 1966  
18 AUG 1966  
COBANDL

MEKANISK VENT. ENL. SÄRSKILT PROGRAM.

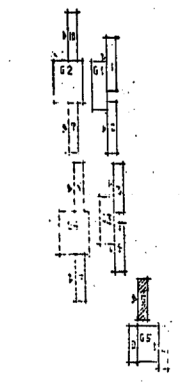

STADSBYGGNADSKONTORET  
18 AUG 1966

STOCKHOLM  
KV. FÅGELHOLMEN  
ARB. NR. 7240:2

VÄNINGSPLAN 6st.  
RUS 5

SKALA 1:100  
DATUM 10/5 1966

SVENSKA RIKSBYGGEN  
HAGAGATAN 1, STOCKHOLM TEL. 08-2405 0  
AVD. FÖR POSTADSPROJEKTERING  
ARKITEKTKONTORET


H 10/5 1966  
34

Wonna I de Jong  
ARK. MAA



# VÅN 2-7, REDOVISNING TVÄTTMÖJLIGHETER 1:200

SKALA 1:200

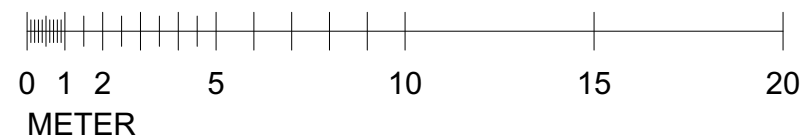

## BYGGLOVHANDLING



ÄNDRING AV TVÄTTSTUGA/CYKELFÖRRÅD  
TILL BOSTAD SAMT YTTRE ÄNDRING

PROJEKT	DATUM	
EKHOLMSVÄGEN 233	2025-01-27	
FASTIGHET	RITAD AV	SKALA
KV. FÅGELHOLMEN 8	dv	1:200 (A3)
INNEHÅLL	NUMMER	BET
HELPLAN 2-7	A11	