




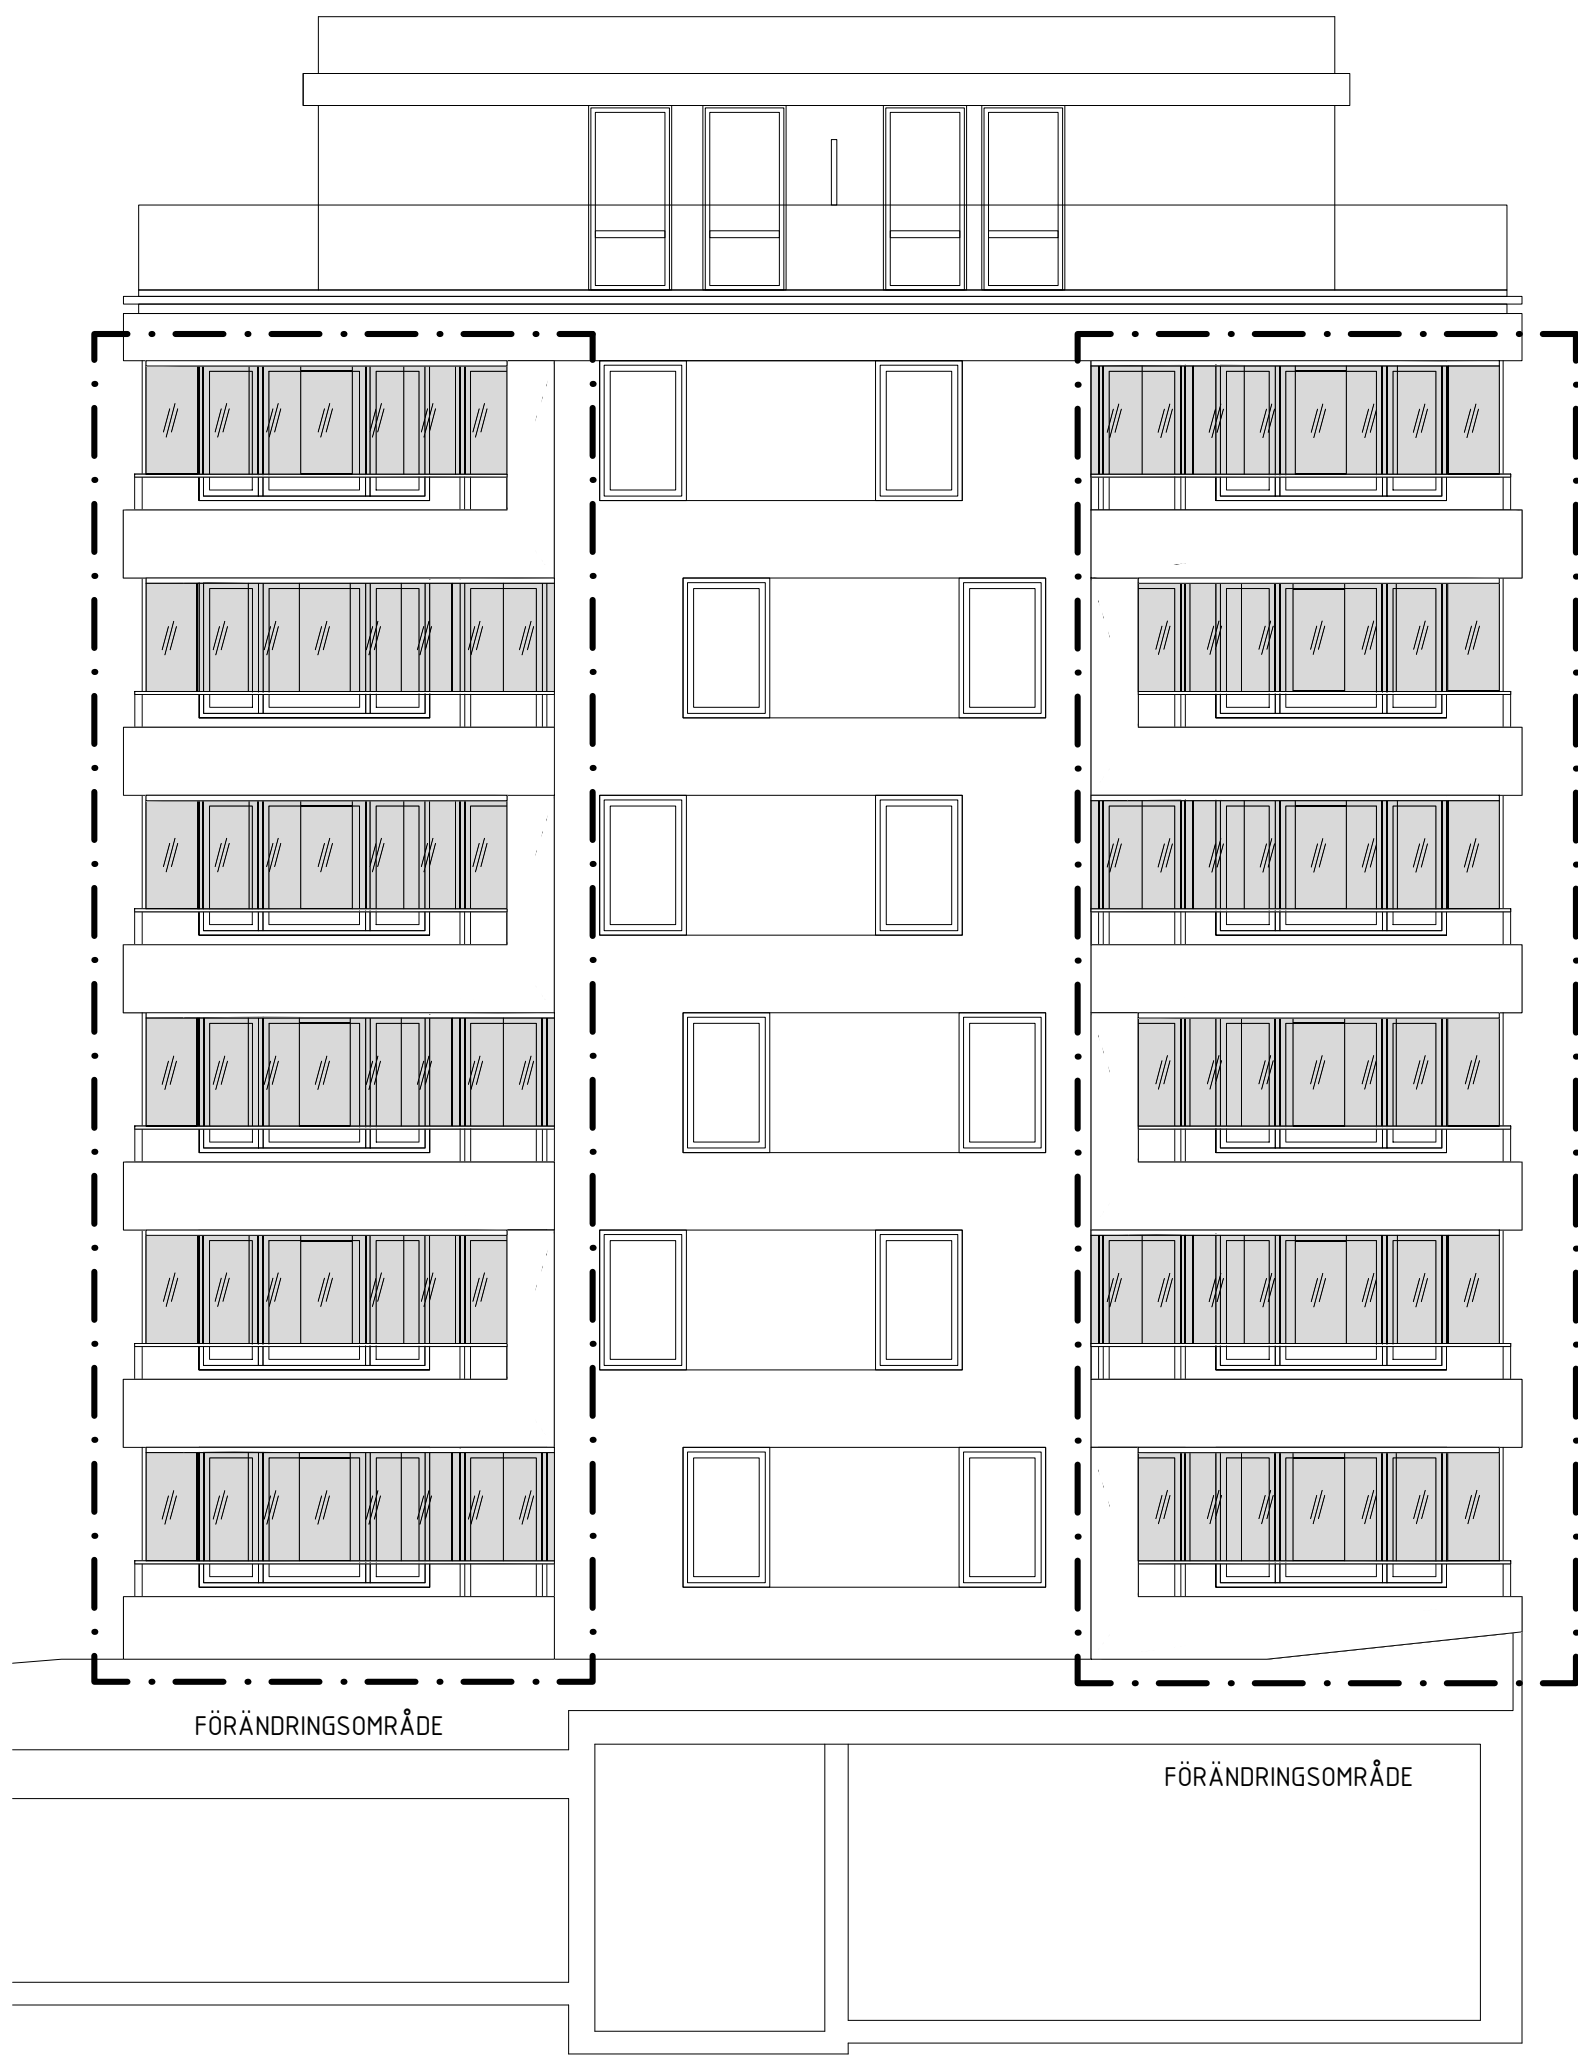

Fasad mot Norr T2

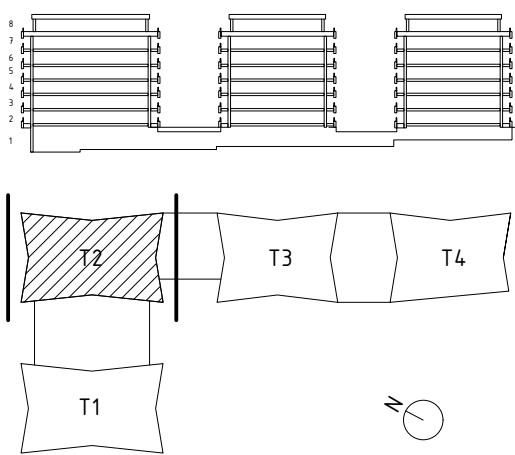

Fasad mot Söder T2

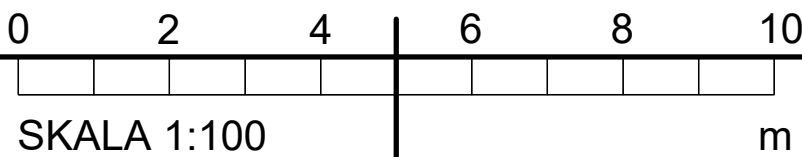

BYGGLOVSHANDLING		
FASTIGHETSTEKNISK FREDRIKSDAL 12		
ÄTGÅRD INGLÄSNING AV BALKONGER		
RITNINGSGRÄNS m.st.		
E-PROJ ulf.beckman@lumon.com		
A SVENSKA LUMON AB tel. 08-522 77 300 Box 124, 162 12 VÄLLINGBY		
RITNINGSTYP Hus T2 Fasader mot norr och söder	SKALA 1/100 (A1) 1/200 (A3)	
DATUM 2024-07-02	RITNINGSSÄTT A-40-3-202	