

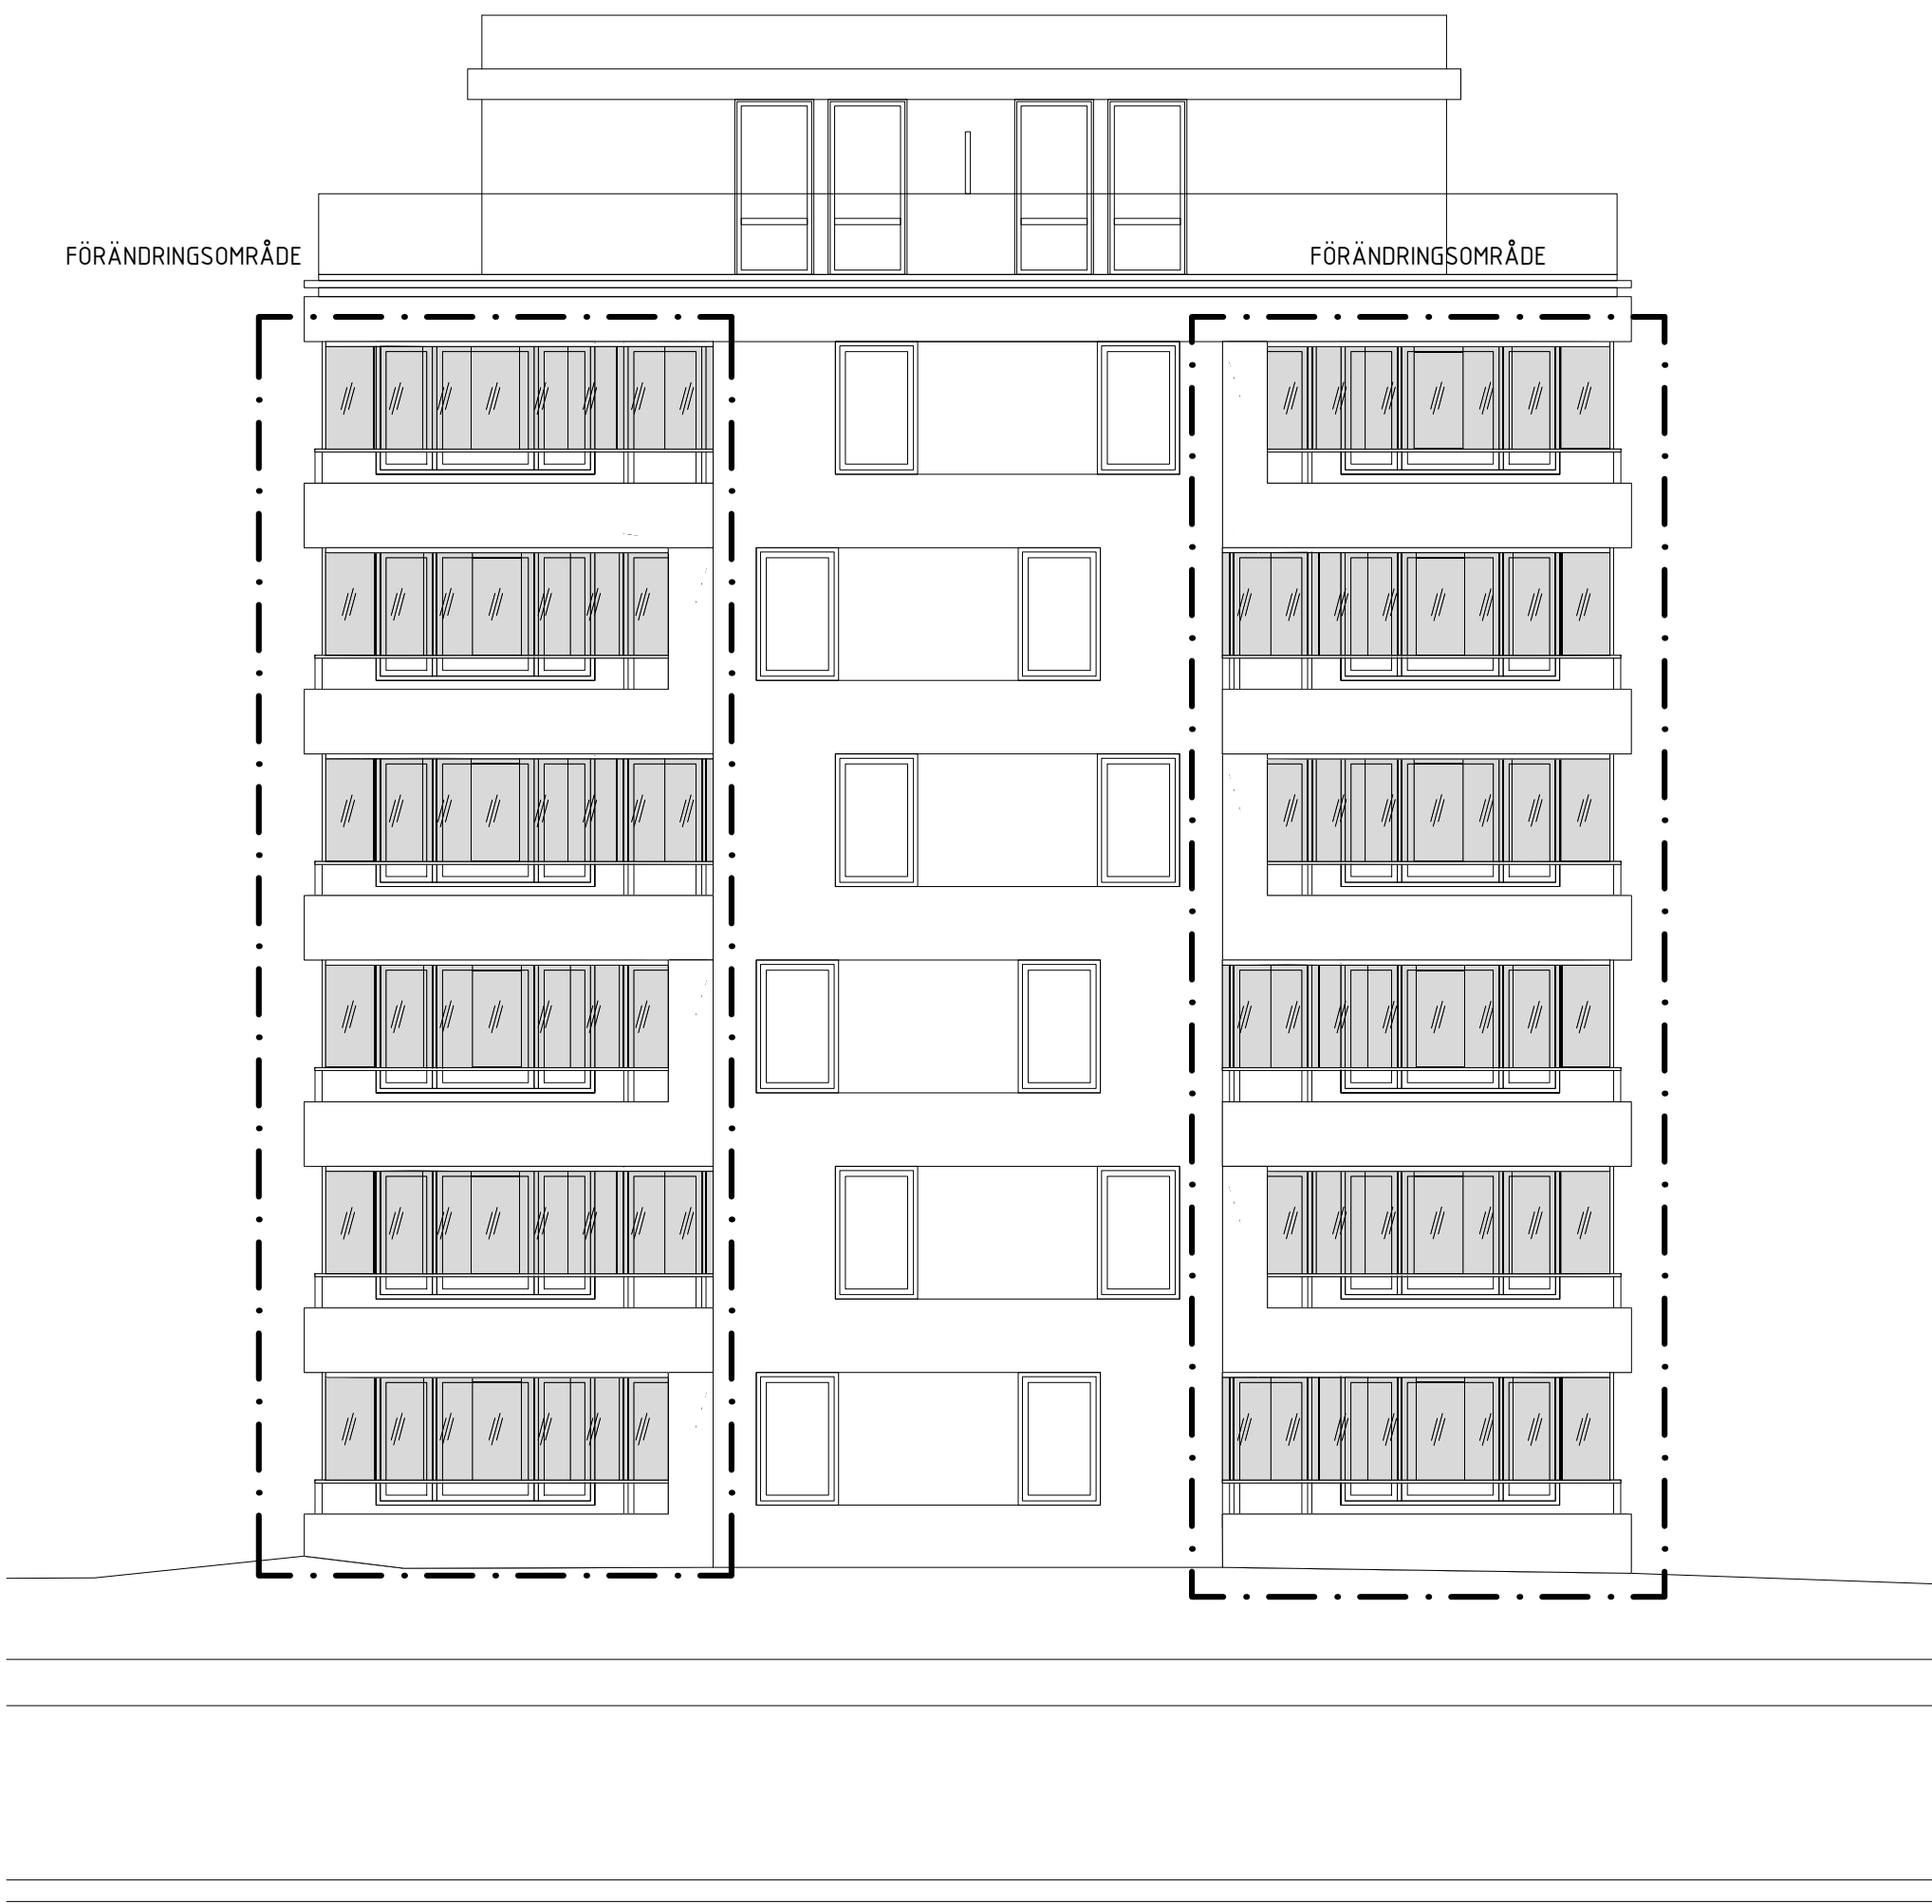


Fasad mot Norr T1

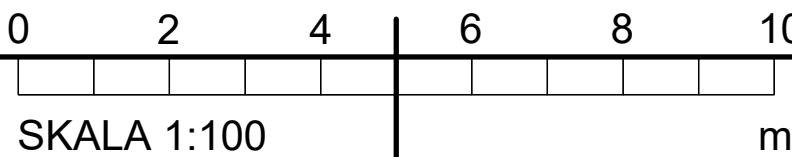

Fasad mot Söder T1

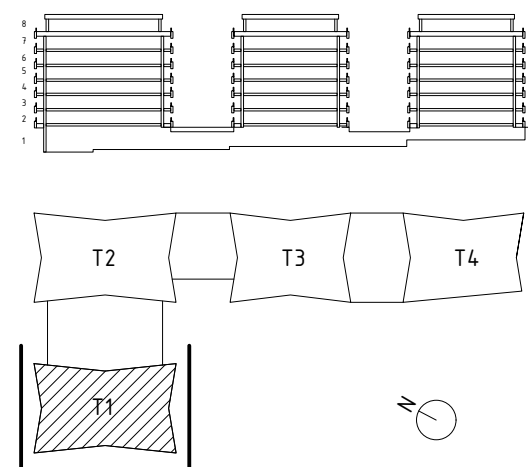

BYGGLOVSHANDLING		
FASTIGHETSTEKNISK		
FREDRIKSDAL 12		
ÄTGÅRD		
INGLASNING AV BALKONGER		
RITNINGSGRANSKAD		
m.st.		
E-PROJ		
ulf.beckman@lumon.com		
A SVENSKA LUMON AB tel. 08-522 77 300		
Box 124, 162 12 VÄLLINGBY		
RITNINGSTYP	SKALA	
Hus T1	1/100 (A1)	
Fasader mot	1/200 (A3)	
norr och söder		
DATUM	RITNINGSGRUPP	
2024-07-02	A-40-3-102	