




PLAN ÖVERVÅNING

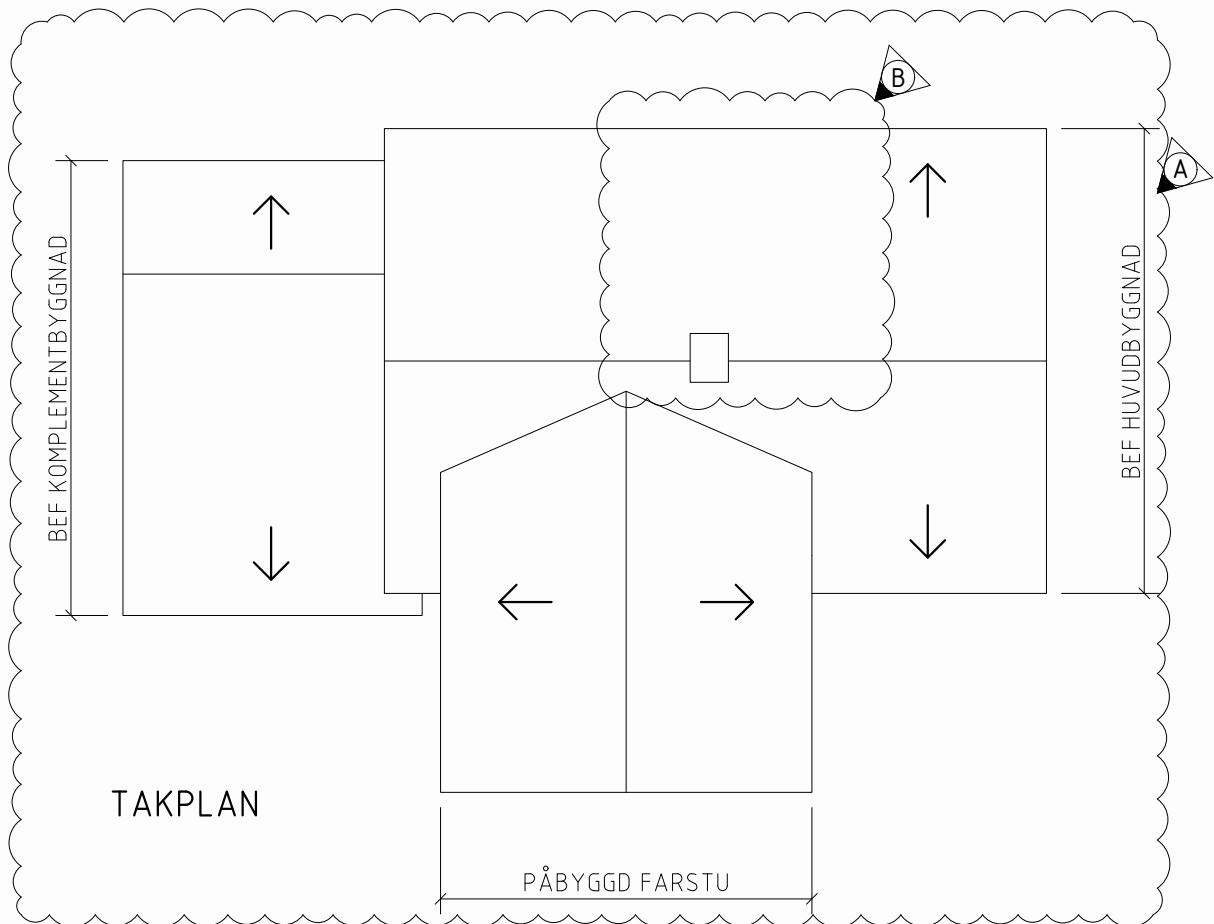

TAKPLAN

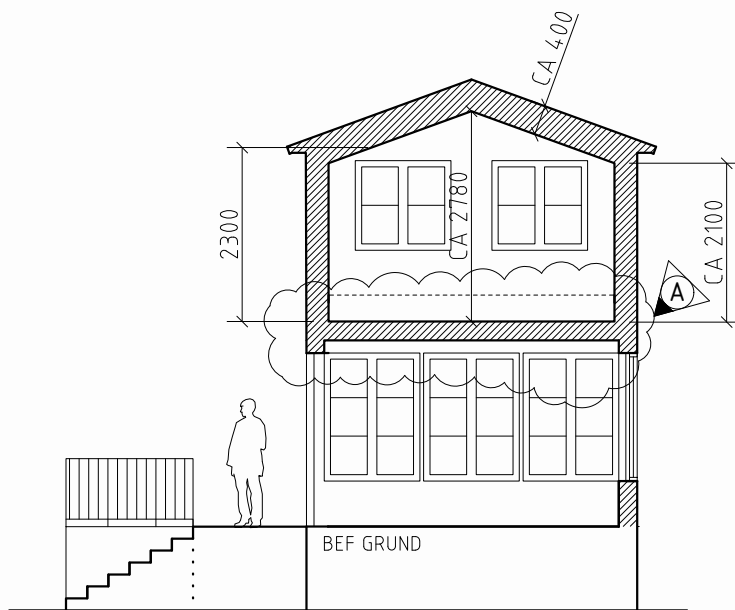

SEKTION PÅBYGGD  
FARSTU

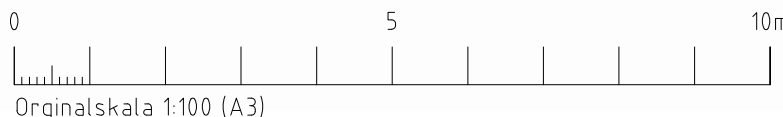

## FÖRKLARINGAR

ALLA MÅTT I MILLIMETER OM INGET ANNAT ANGES.  
RITNING SKALL VARA FÖRSEDD MED BETECKNINGEN  
"BYGGHANDLING" FÖR ATT FÅ ANVÄNDAS TILL  
UTFÖRANDE.

RITNINGARNA BYGGER PÅ ARKIVHANDLINGAR. ENDA  
BERÖRDA DELAR ÄR KONTROLLERADE PÅ PLATS.

- [---] BYGGNADSDEL RIVS
- [---] NY BYGGNADSDEL
- [---] BEFINTLIG DÖRR
- [---] NY DÖRR
- NTF NYTT TAKFÖNSTER

B		Ingen ny kupa	BK	24-09-16
A		TAKF UTGÅR. SEKTION. FÖRTYDLIG.	BK	24-05-21
BET	ANT	ÄNDRINGEN AVSER	SIGN	DATUM
BYGGLOVSHANDLING				
SELLERIET 3, ENSKEDE				
<div></div>	A Bodi Karlman		tel: 070 407 07 17	
UPPDRAG NR		RITAD AV	HANDLÄGGARE	
B102		BK	BK	
DATUM		ANSVARIG		
2024-03-08		BODI KARLMAN		
OM- OCH PÅBYGGNAD PLANER, SEKTION				
SKALA:		RITNINGNUMMER:		BET
1:100		A02		B