




FASAD MOT VÄSTER

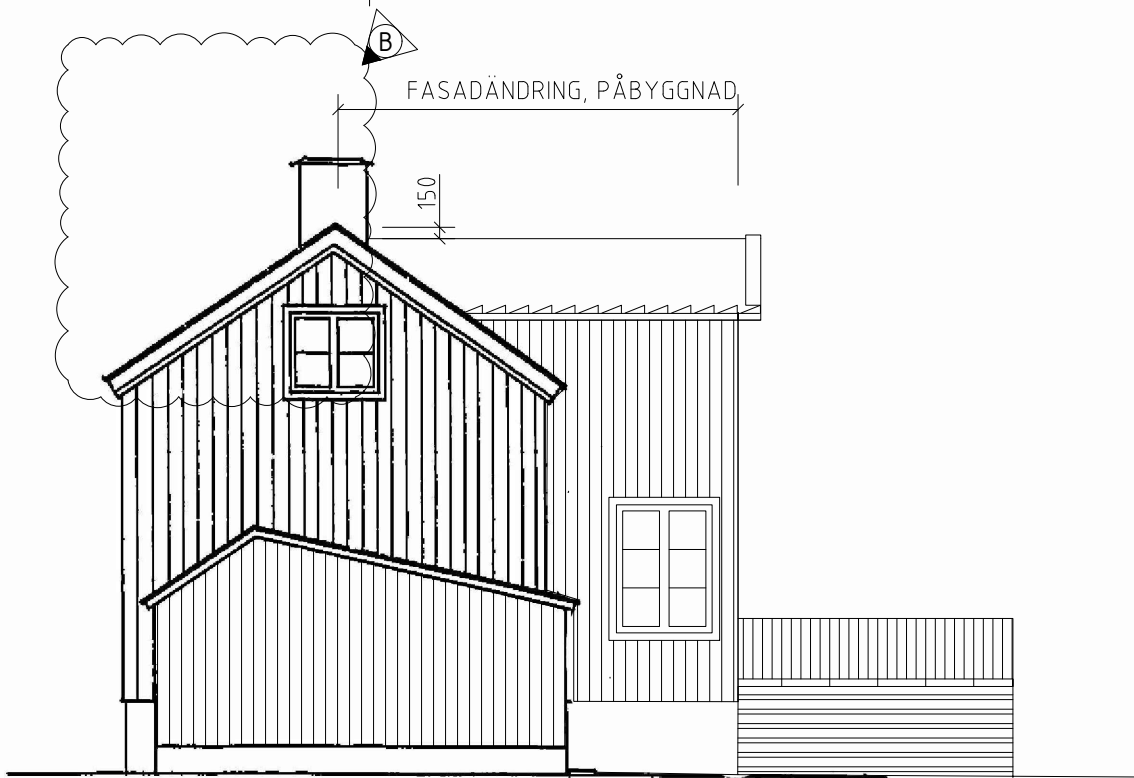

FASAD MOT NORR

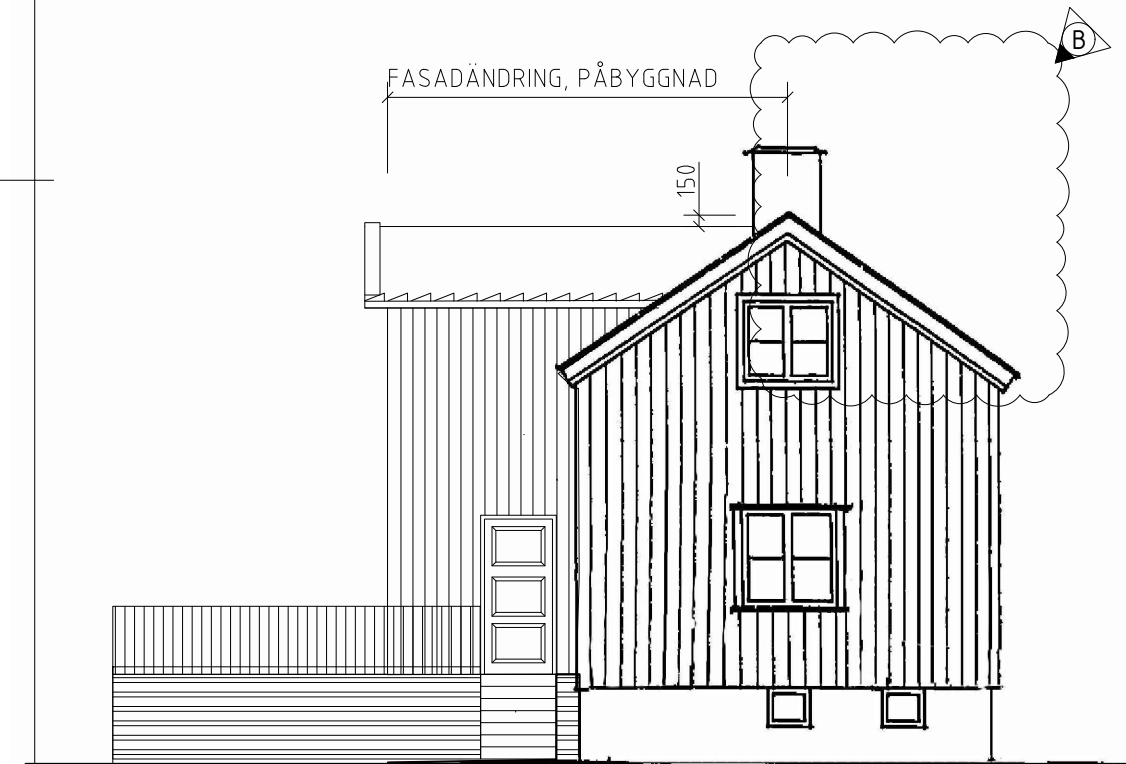

FASAD MOT SÖDER

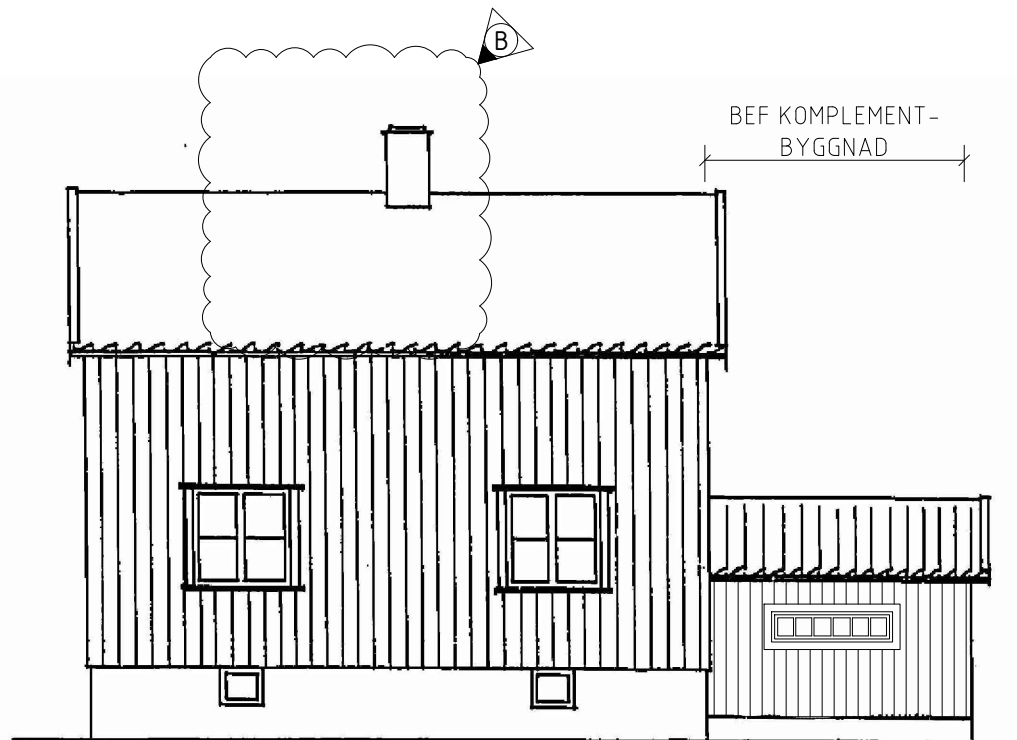

FASAD MOT ÖSTER

FÖRKLARINGAR

ALLA MÅTT I MILLIMETER OM INGET ANNAT ANGES.
RITNING SKALL VARA FÖRSEDD MED BETECKNINGEN
"BYGGHANDLING" FÖR ATT FÅ ANVÄNDAS TILL
UTFÖRANDE.

RITNINGARNA BYGGER PÅ ARKIVHANDLINGAR. ENDA
BERÖRDA DELAR ÄR KONTROLLERADE PÅ PLATS.

- [---] BYGGNADSDEL RIVS
- [---] NY BYGGNADSDEL
- [---] BEFINTLIG DÖRR
- [---] NY DÖRR
- NTF NYTT TAKFÖNSTER

B		Ingen ny kupa	BK	24-09-16
A		TAKF UTGÅR. FÖRTYDLIGANDEN.	BK	24-05-21
BET	ANT	ÄNDRINGEN AVSER	SIGN	DATUM

BYGGLOVSHANDLING

SELLERIET 3, ENSKEDE

X	A	Bodi Karlman	tel: 070 407 07 17

UPPDRAG NR	RITAD AV	HANDLÄGGARE
B102	BK	BK
DATUM	ANSVARIG	
2024-03-08	BODI KARLMAN	

OM- OCH PÅBYGGNAD FASADER HUVUDBYGGNAD

SKALA:	RITNINGNUMMER:	BET
1:100	A03	B

