

FÖRKLARINGAR

ALLA MÅTT I MILLIMETER
ALLA PLUSHÖJDER I METER

FÖRESKRIFTER


HÄNVISNINGAR

SE RITNING: A-43-3-001


BET	ANT	ÄNDRINGEN AVSER	SIGN	DATUM
BYGGLOVSHANDLING				
A	CHAKER HALLA			TEL: 072-8724008
K	BOSTADSHUS, VINGRÄEN 6, 448 88 BURE			
E				
V				
L				
UPPDRAG NR		RITAD AV	HANDLÖGGARE	
		Ch Halila	Ch Halila	
DATUM		ANSVARIG		
2024-04-28		Chaker Halila		
OMBYGGNAD BOSTADSHUS, VINGRÄEN 6, STOCKHOLMS KOMMUN FASADER OCH SEKTION A-A NYTT UTSEENDE				
SKALA		NUMMER		I BET
1:50		A-40-3-001		



FASAD MOT NORDVÄST
BEFINTLIGT UTSEENDE

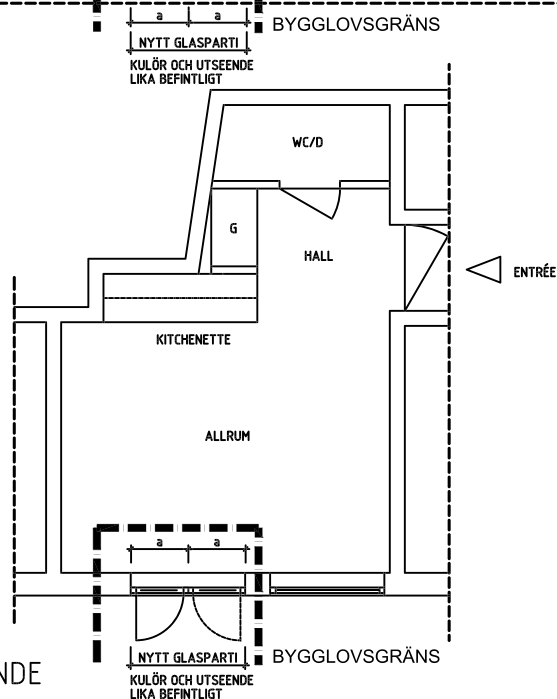

LÄGENHETSPLAN
BEFINTLIGT UTSEENDE

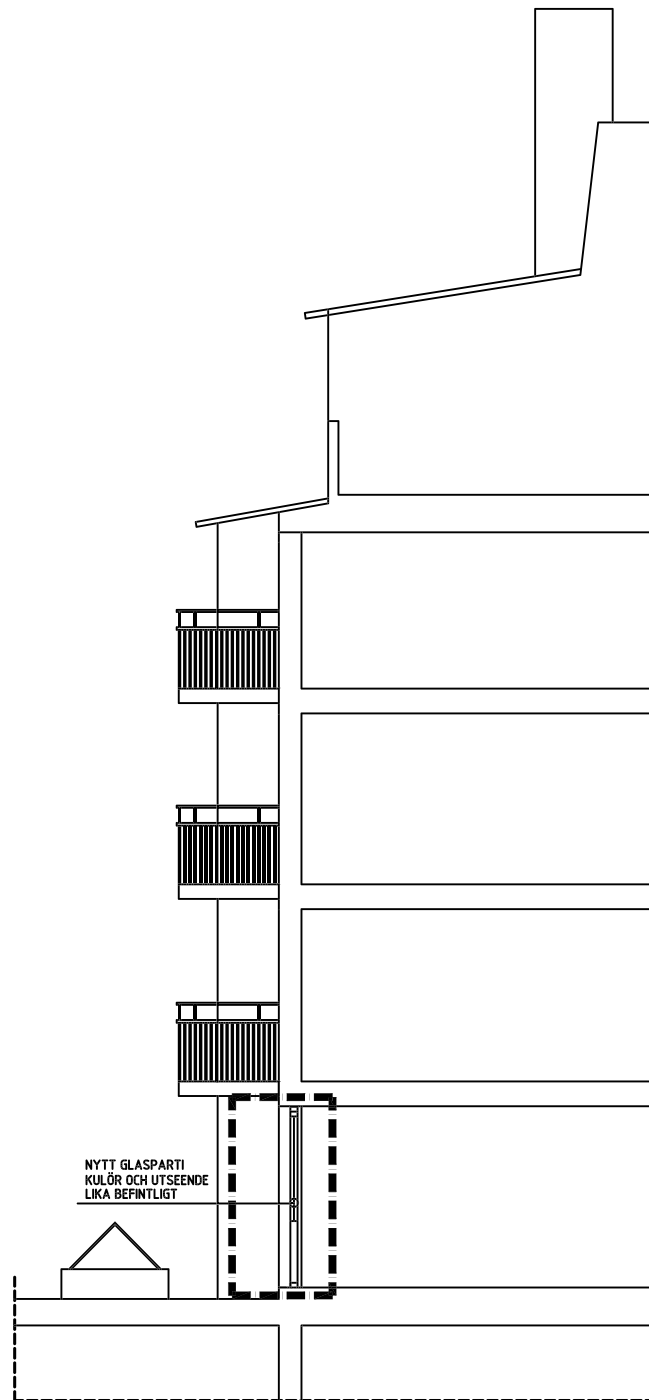

SEKTION
BEFINTLIGT UTSEENDE

SKALA 1:50
1 2 