


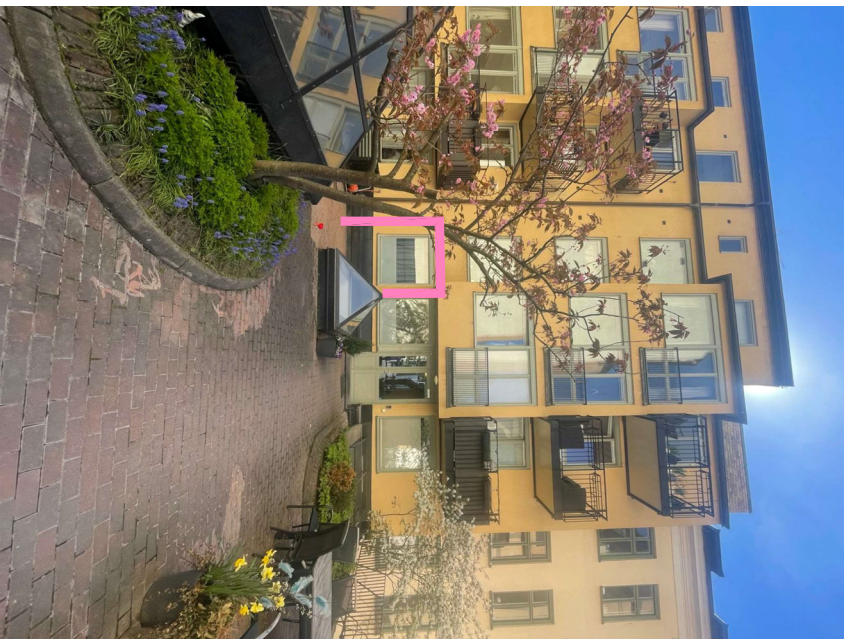

PLACERING AV DEN NYA ÖPPNINGEN



PLACERING AV DEN NYA ÖPPNINGEN




PLACERING AV DEN NYA ÖPPNINGEN



BEFINTLIG YTTERDÖRR NCS S 4010 G50Y



PLACERING AV DEN NYA ÖPPNINGEN

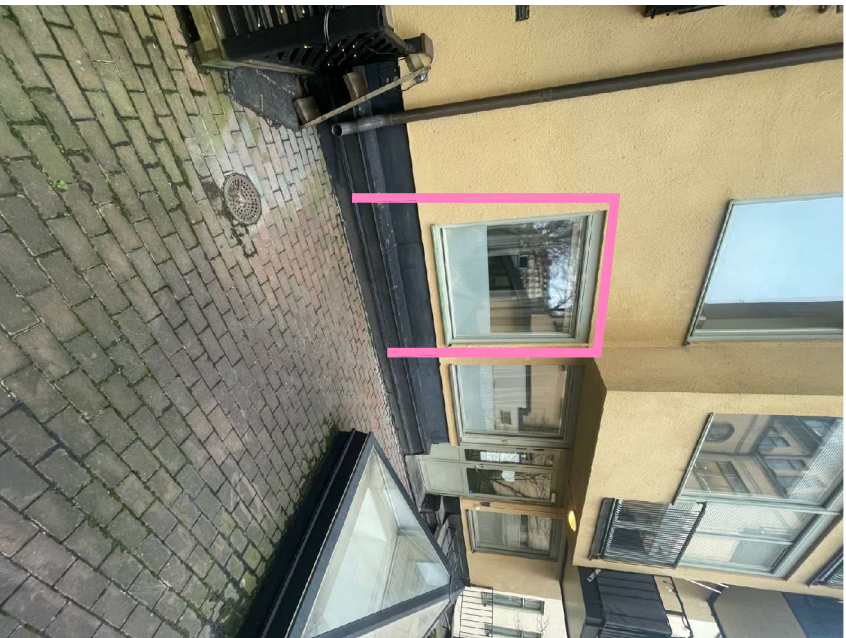

PLACERING AV DEN NYA ÖPPNINGEN



PLACERING AV DEN NYA ÖPPNINGEN