


INFORMATIONSHANDLINGEN  
REDOVISAR MED MOLN ÄNDRINGAR  
FRÅN TIDIGARE BYGGLOV

Se planritning A-40-1-310805-010-10

Se planritning A-40-1-310805-010-10

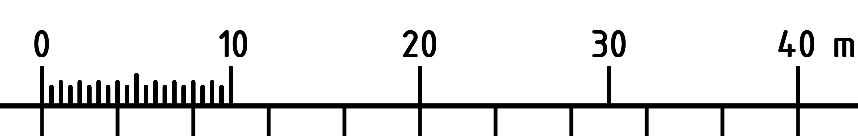

BETÄNDRINGEN AVSEER		DATUM		SIGN	
SEKTION					
ORIENTERINGSSKISS					
STATUS					
-					
HANDLING					
INFORMATIONSHANDLING					
DATUM		BOKAD AV		ANSÖKING	
2024-11-11		David Hanson			
BESTÄLLARE					
ATRIUM LJUNGBERG					
PROJEKTNAMN					
Hagastaden, Bellmansgarage					
ÖFRÅGE					
PROJEKTNUMMER		ADRESS			
310805		Hagastaden, Stockholm			
DIARIENUMMER		FÄSTIGHEIT			
DISCIPLIN		FÖRETAG			
A		AIX Arkitekter AB			
UPPGIFTSNUMMER		SKAPAD AV			
OK2027-01-02		KrFr			
TELEFON		KONTAKTPERSON			
08-690 29 00		Kristian Falk			
FÖRSTÄNDARE		FÖRSTÄNDARE (UPLÖST)			
310805		+10,70 (FG)			
YÄNNESEK. AN		DELÖFRÅGE			
020		00			
FÖRSTÄNDARE					
400-SAMMANSETT REDOVISNING					
SPECIFIKATION					
Plan 020					
RITNINGSKATEGORI		SKALA		FORMAT	
PLANRITNING		1:400		A1	
DOKUMENTNUMMER					
A-INF-01-310805-020-10					