

FÖRKLARINGAR


INFORMATIONSHANDLINGEN  
REDOVISAR MED MOLN ÄNDRINGAR  
FRÅN TIDIGARE BYGGLOV

FÖRESKRIFTER

Se planritning A-40-1-310805-010-10

HÄNVISNINGAR

Se planritning A-40-1-310805-010-10

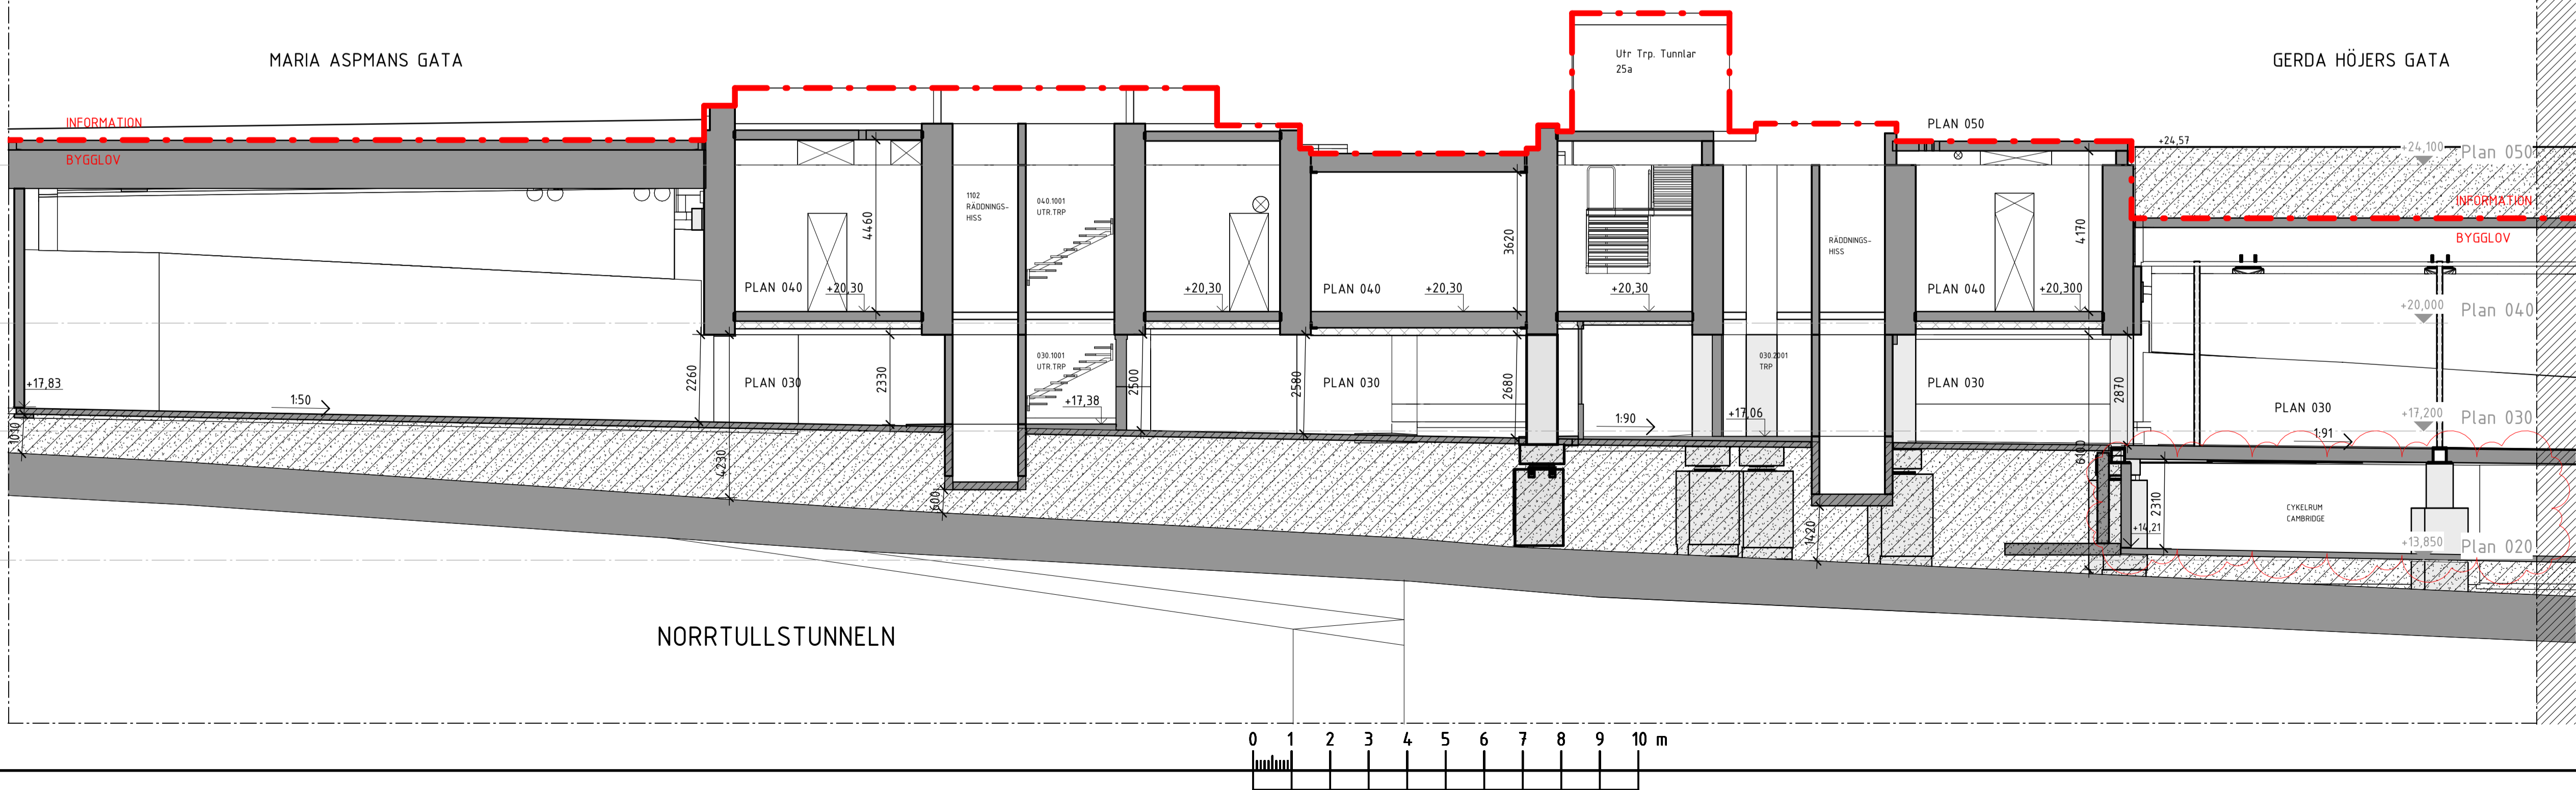

BET	ÄNDRINGEN AVSER	DATUM	SIGN
SEKTION			
ORIENTERINGSDIAGRAM			
STATUS			
HANDLING			
INFORMATIONSHANDLING			
DATUM	2024-11-11	ANSÖKAN AV	David Hanson
REVISOR		ANSÖKAN AV	
BESTÄLLARE			
PROJEKTNAMN			
Hagastaden, Bellmansgaraget			
OMRÅDE			
PROJEKTNUMMER			
310805			
ADRESS			
Hagastaden, Stockholm			
DISCIPLIN			
A			
FÖRETAG			
AIX Arkitekter AB			
PROJEKTNUMMER			
OK2027-01-02			
SKAPAD AV			
KrFa			
TELEFON			
08-690 29 00			
KONTAKTPERSON			
Kristian Falk			
PROJEKTNUMMER			
310805			
VÄRNINGSPÅN			
000			
VÄRNINGSGRÄNS			
000			
SYSTEM			
400-SAMMANSATT REDOVISNING			
SEKTION			
Sektion A - Del 1			
SEKTION/SNITT/PROFIL			
A-INFO-2-310805-999-04			
SKALA			
1:100			
FORMAT			
A1			
ÄNDRING			