




MOT NORDÖST, HUS 2

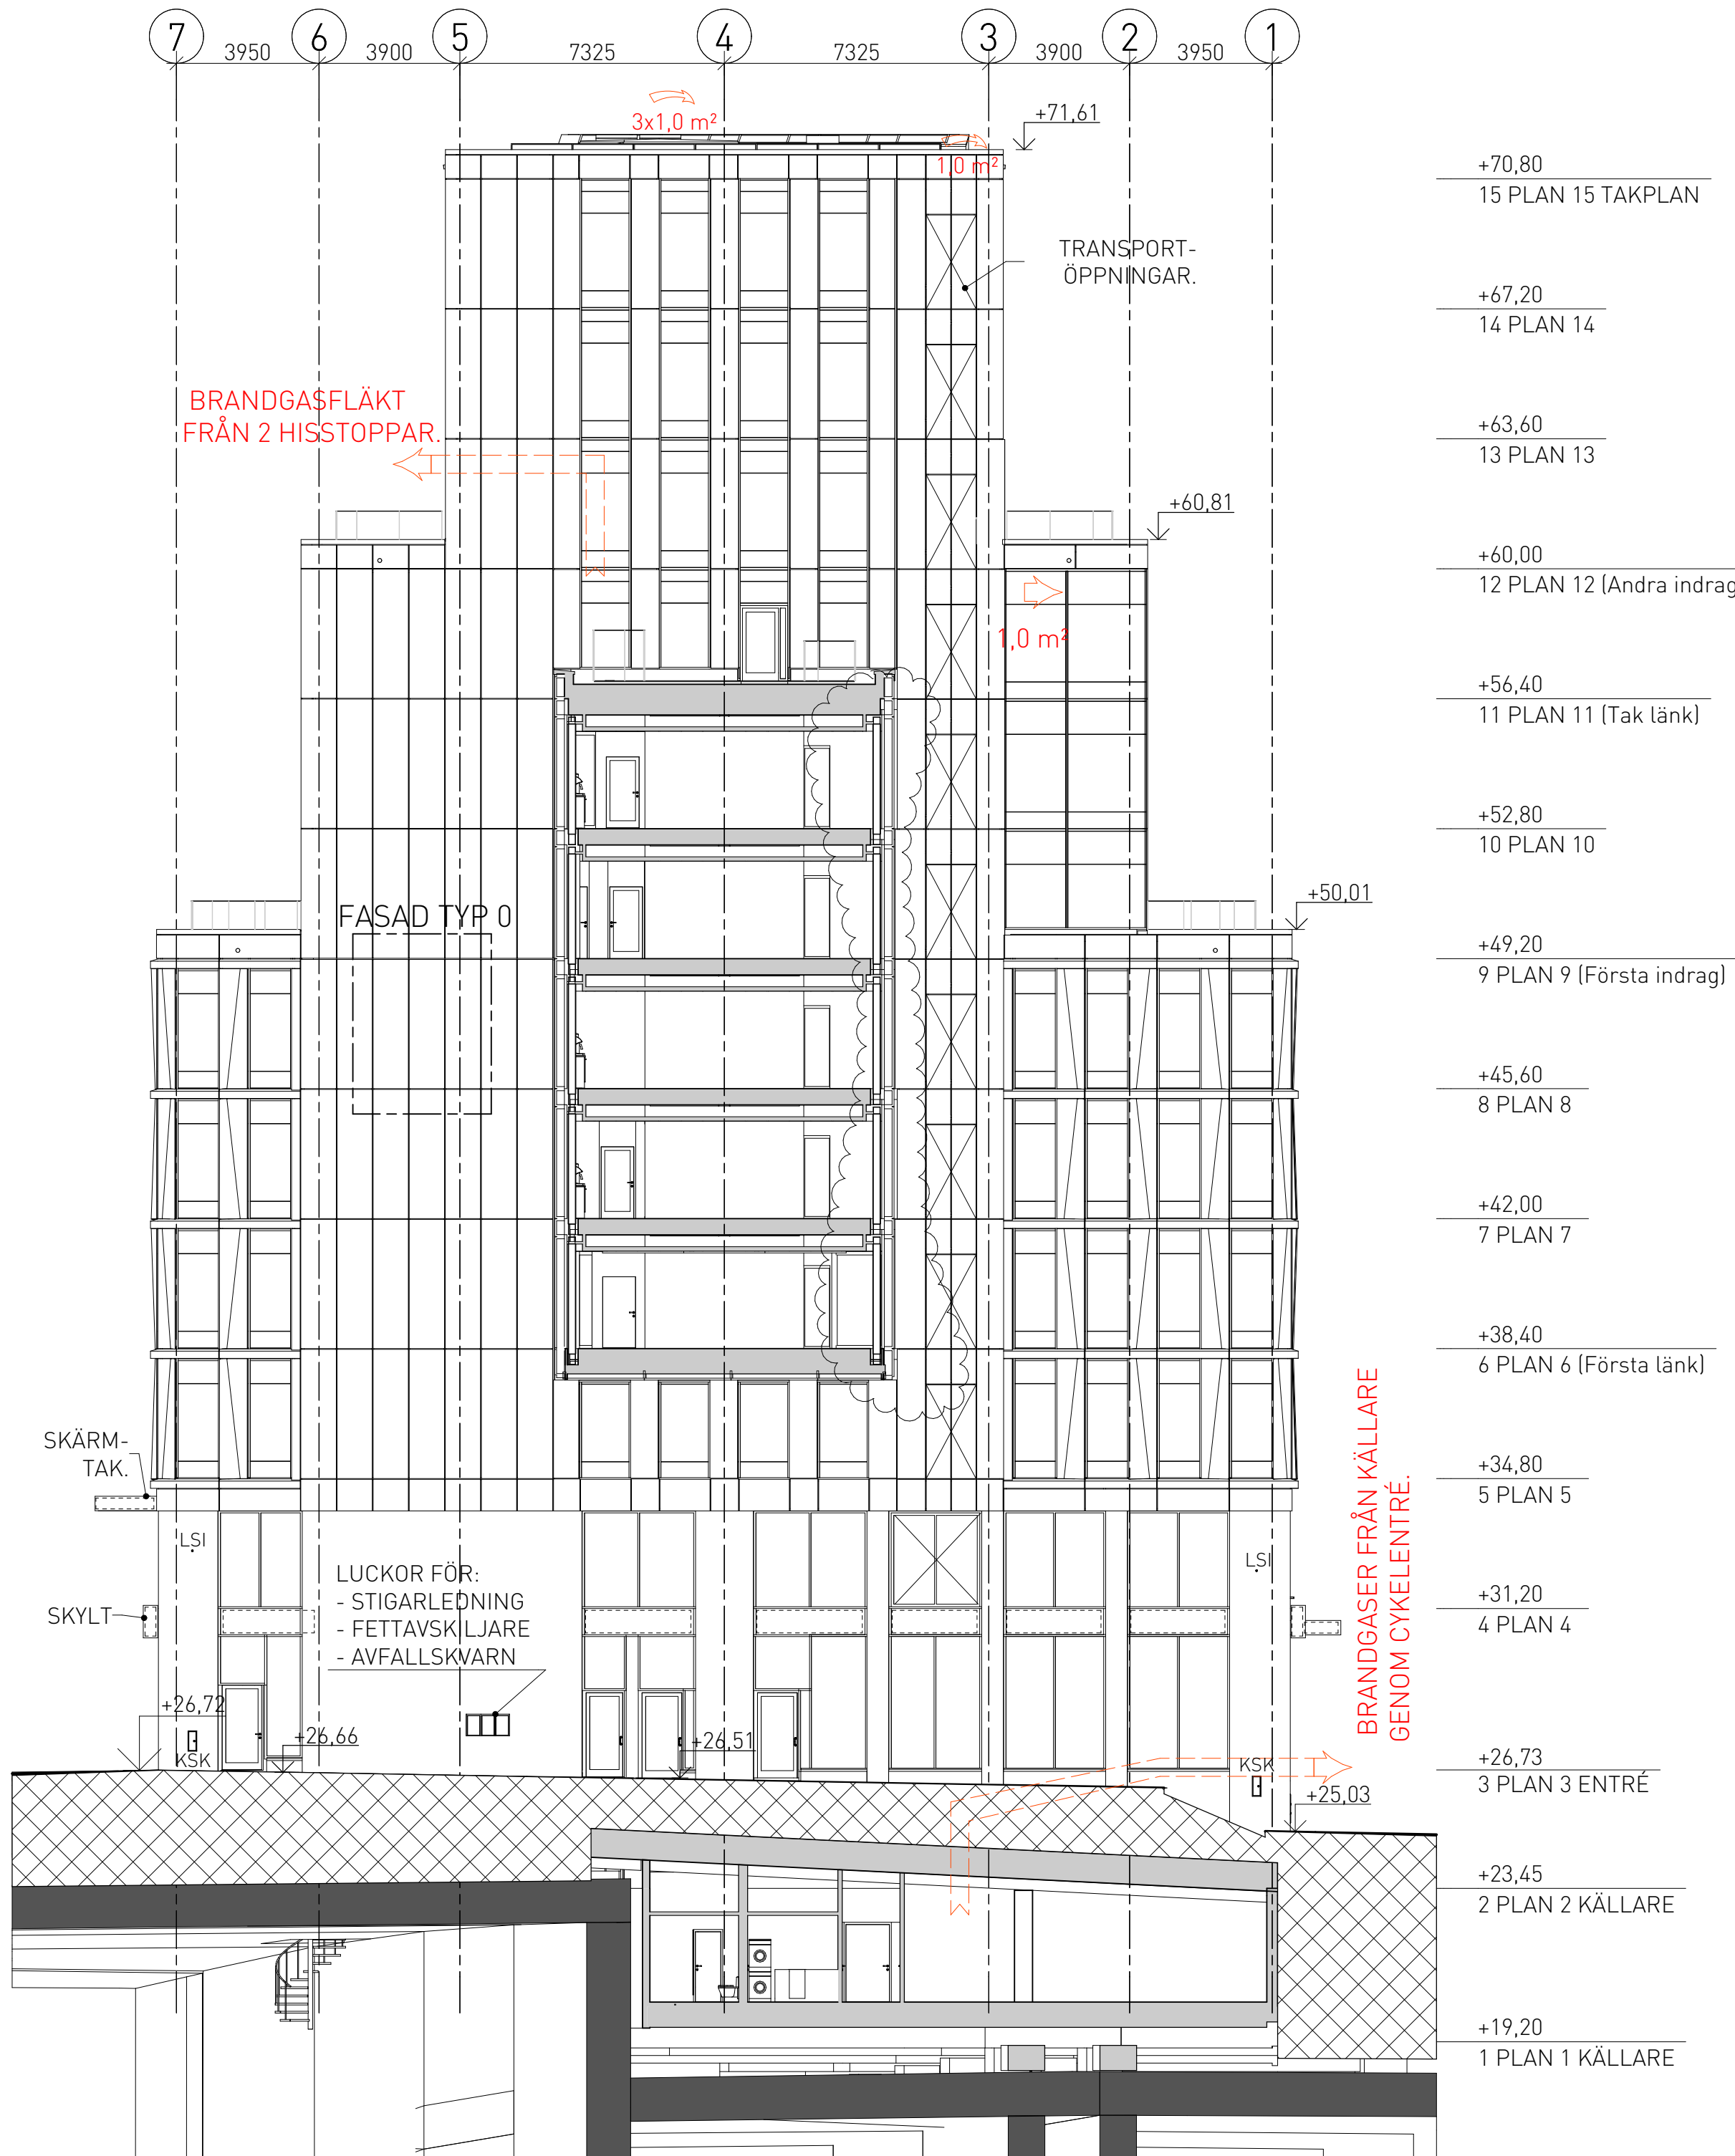

MOT SYDVÄST, HUS 2

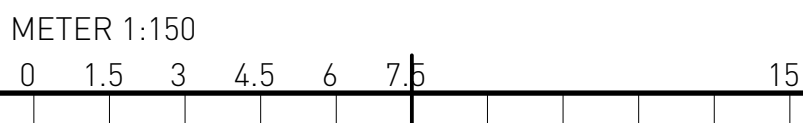

HÖJDSYSTEM RH 2000

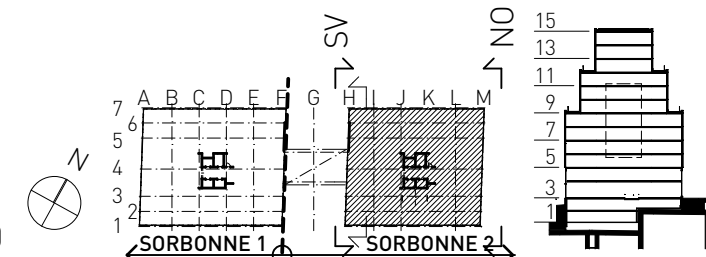

FÖRKLARINGAR

[V00] DETALJ GÄLLER I PRINCIP.
EO ELEMENTFASAD.

SKYLT SKYLT-LÄGE PÅ FASAD.

SKYLT-LÄGE, UTSTICKANDE
"FLAGGA". FRAMIFRÅN OCH
FRÅN SIDA.

KSK KOPPLINGSSKÅP FÖR LINSPÄND
BELYSNING.

LSI INFÄSTNING FÖR LINSPÄND
BELYSNING.

PLACERING OCH ANTAL FÖR BÅDA ENL.
SENARE BESKED FRÅN STADEN. KSK
ANPASSAS TILL STENBEKLÄDNAD.

FÖRESKRIFTER

PÅ GAVLAR I LINJE A OCH M PLAN 5-8 OCH
14 FÖRBEREDS FÖR MONTAGE AV STÖRRE
FASADSKYLTA. STÅLSTOMMEN
KOMPLETTERAS MED SEKUNDÄRSMIDE
OCH ELUTTAG FÖR VARJE SKYLT. PÅ PLAN
14 EN STOR SKYLT MED VOLYM. SE VIDARE I
FASADBESKRIVNING.

HÄNVISNINGAR

ÖVERSIKTSPLANER: A--400-1-...
SEKTIONER: A--400-2-...
ELEMENTFASADER: A--420-4-002...
VERTIKALA DETALJER: A--420-6-0010...
HORIZONTALA DETALJER: A--420-6-0015...
KULÖRER OCH MATERIAL: A--490-3-...
A-TEKNISK BESKRIVNING FASADER.

01	-	ENL. ÄNDRINGS-PM A-01	2025-02-04	FL
BET	ANT	ÄNDRINGEN AVSER	DATUM	SIGN

BYGGLOVSHANDLING



HAGASTADEN
EUGENIAVÄGEN 22 OCH 26, STOCKHOLM

PL	PLAN 57 PROJEKT AB	-
A	BRUNNBERG & FORSHED ARK. KONTOR AB	08-617 61 00
K	BYGGNADSTEKNISKA BYRÅN AB	010-161 10 00
KP	-	-
V	TJUREN PROJEKTPARTNER AB	08-480 028 00
E	TJUREN PROJEKTPARTNER AB	08-480 028 00
SP	NORDISKA BRAND AB	08-730 06 70

ANSVARIG O. SALOMONSON	RITAD/KONSTR AV FL	HANDLAGGARE F. LILJESTRÖM
UPPDRAG NR CASO 0002	DATUM 2024-06-28	RST NR

KV. SORBONNE 1 OCH 2 - INFINITY
HUS 2
FASAD MOT NORDÖST OCH SYDVÄST
FASADER

SKALA 1:150 1:300	PROJNR 402199	NUMMER A--400-3-20001	REV 01
-------------------------	------------------	--------------------------	-----------