


SAMMANSTÄLLNING PLAN 4

FÄRG	FUNKTION	ANTAL
	ÖPPEN YTA/KORRIDOR	
	UND.-LM/TESTR./PROVT.	2/1/1
	MOTTAGNINGSRUM	26
	MÖTESRUM	1
	VÄNTRUM/KPR.	1/2
	RECEPTION	1
	KOPIERING	2
	PENTRY/PAUS	1/1
	AKTIVITET	1
	WC/RWC/STÄD/TVÄTT	1/4/1/1
	OMKL.	1
	TEKNIK/FÖRRÅD/MILJÖ	1/3/1

FÖRKLARINGAR

	NYA VÄGGAR
	BEFINTLIGA VÄGGAR
	NY DÖRR
	BEF. DÖRR
	NY DÖRR MED GLAS

AK	ARBÅGSKONTAKT
DA	DÖRRAUTOMATIK
DS	DRAPERISKENA
H	HÖGSKÅP
K	KYLSKÅP
K/F	KYL/FRYS
KL	KORTLÄSARE
LM	LÄKEMEDEL
MK	MEDICKYL
TP	TVÄTTPELARE

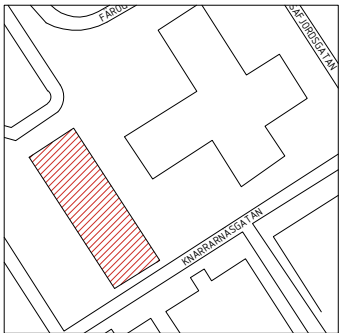


Håltagning:

130mm



80mm

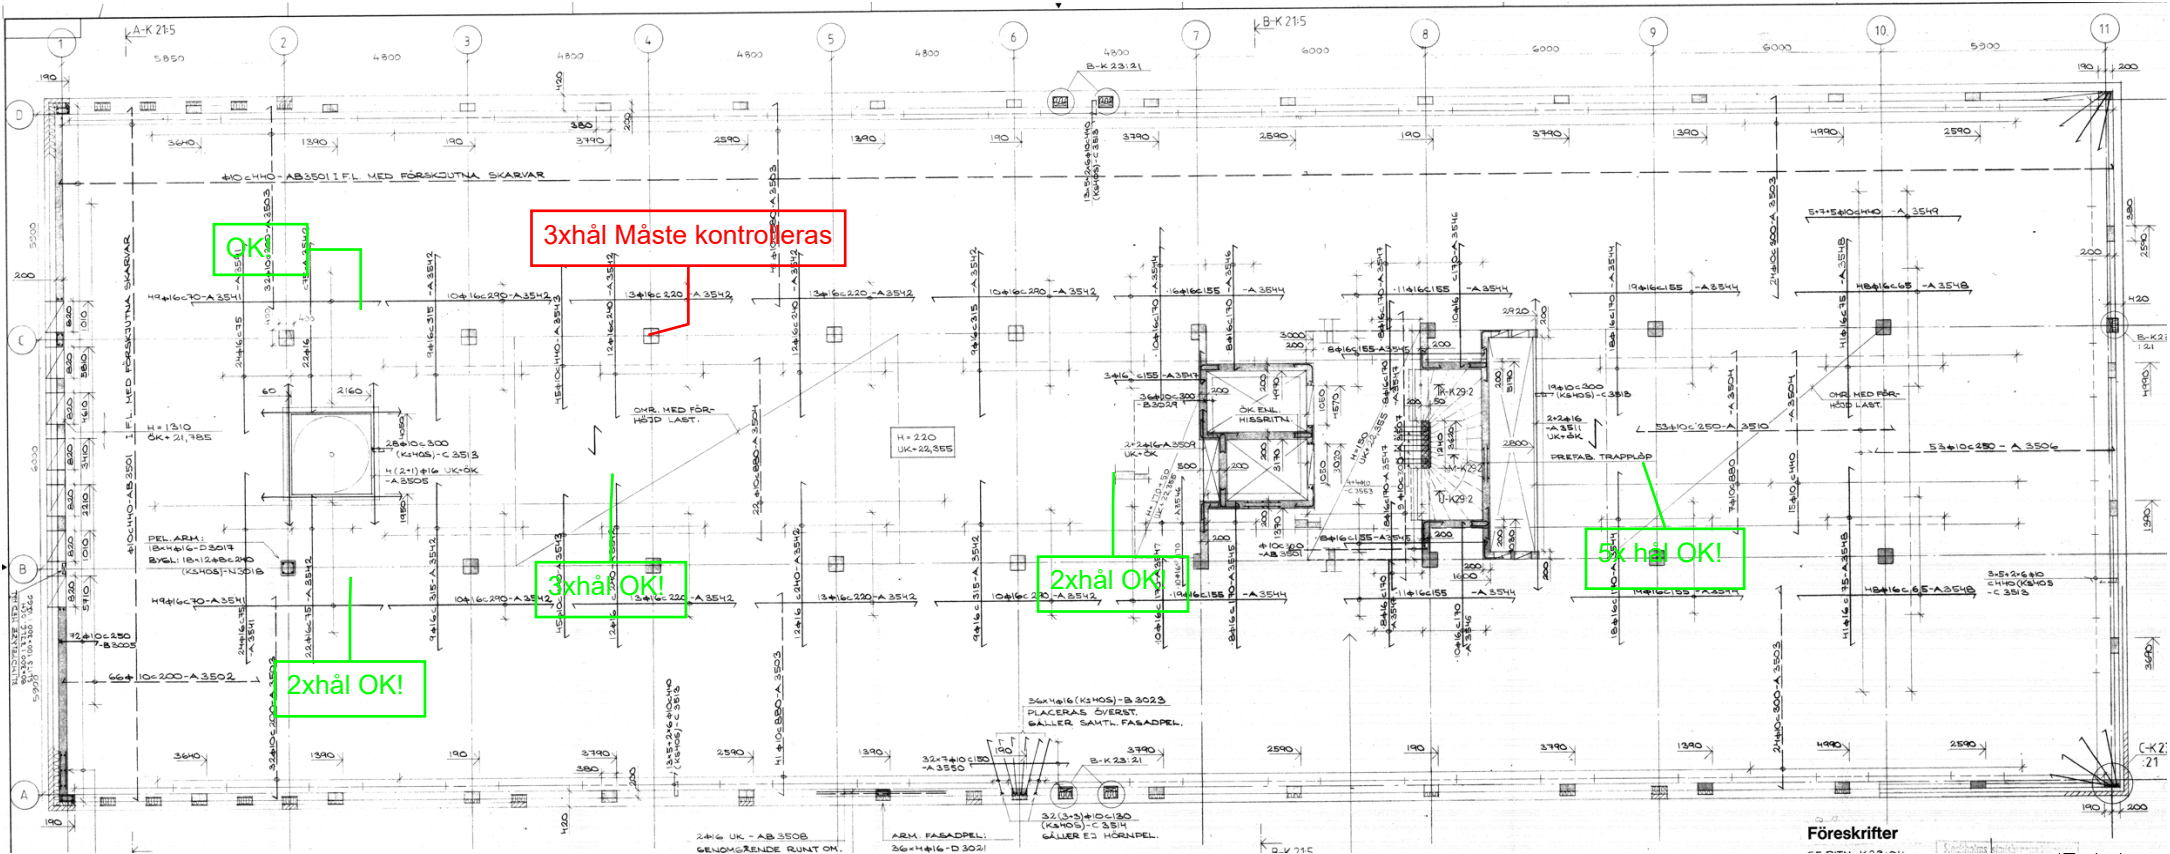

Föreskrifter