



PLÅTKOMPLETTERINGAR,
TAKSÄKERHETSANORDNINGAR,
GÅNGBRYGGA, BLECK, BESLAG OCH
DYLIKT UTFÖRS I TYP SAMT KULÖR LIKA
TAK BANDTÄCKT PLÅT, KULÖR NCS S
1002-B50G.

TAKPLAN OVAN HISSHALL, TRAPPHUS

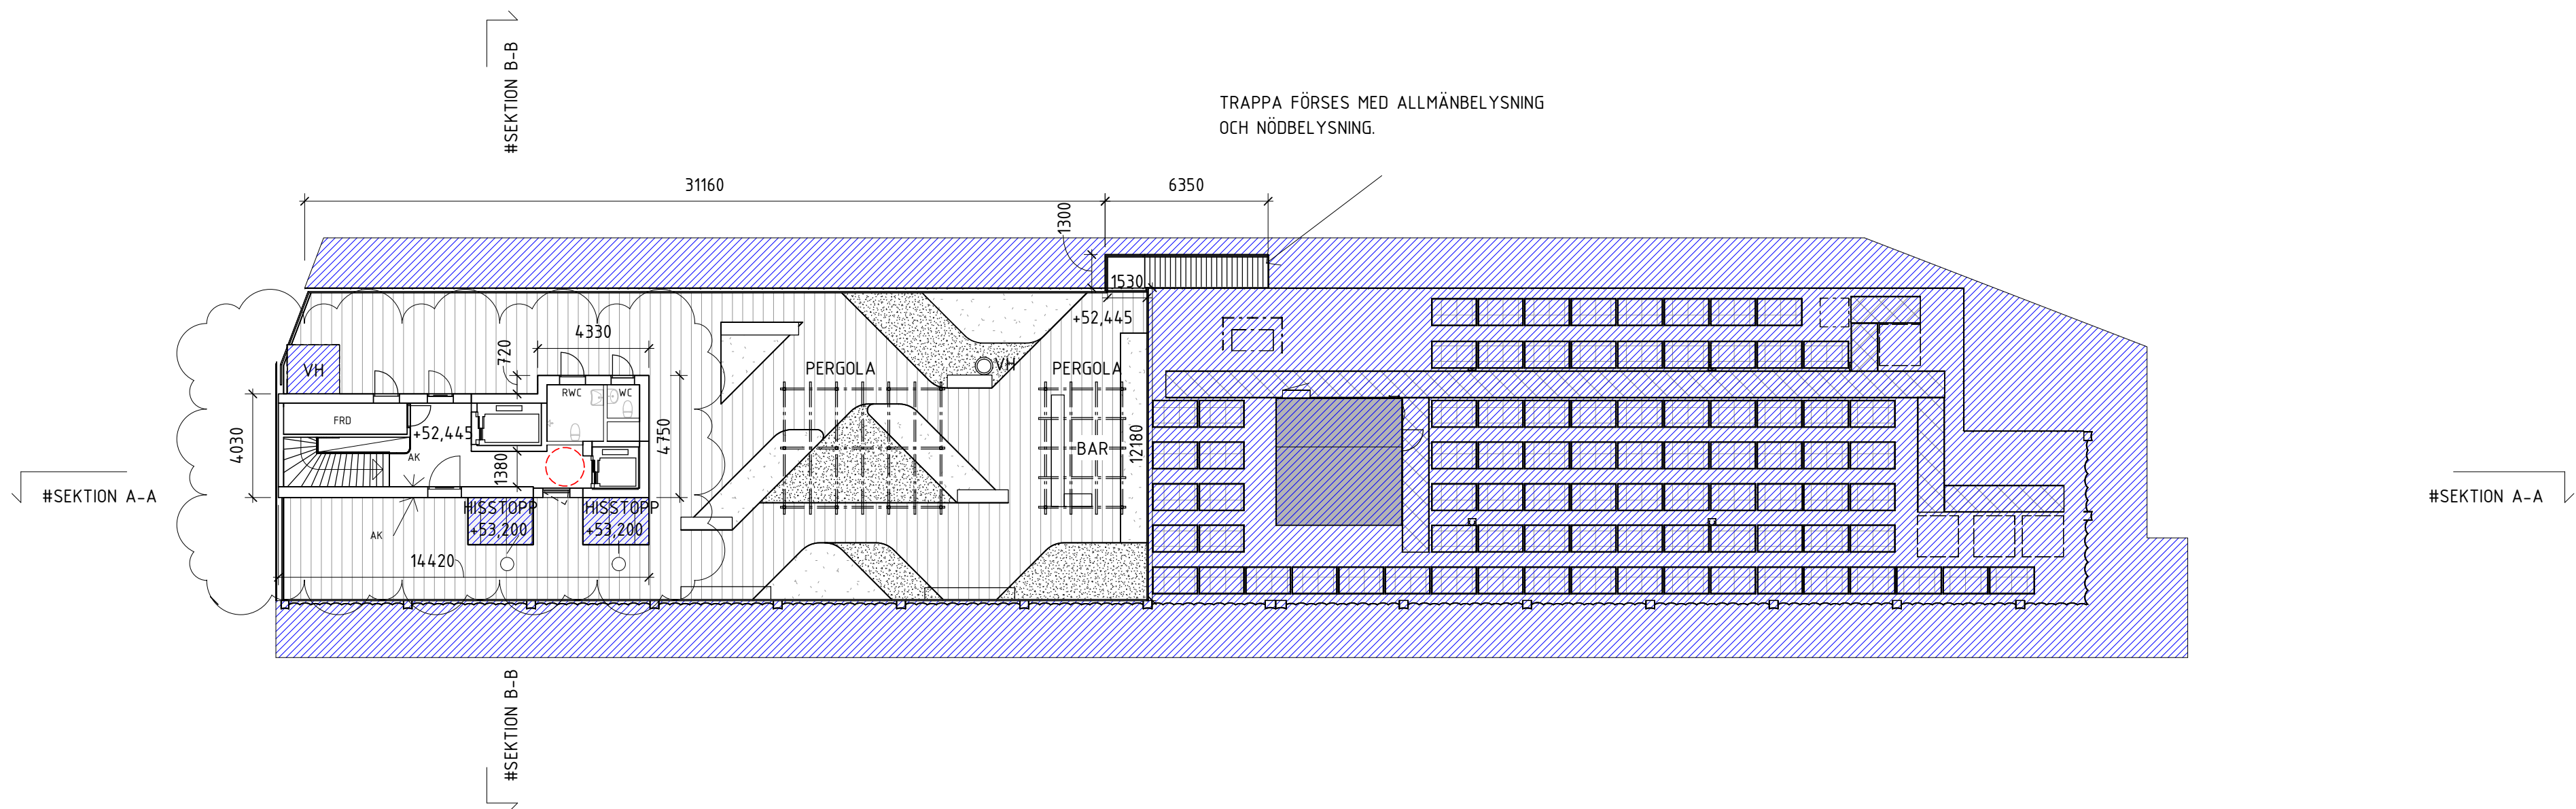


PLAN 12, TAKTERRASS

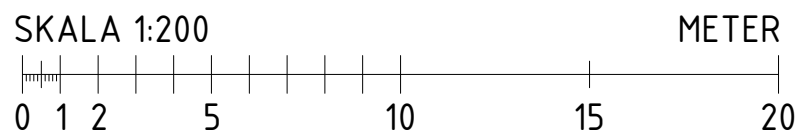

FÖRKLARINGAR


SAMTLIGA MÅTT ANGES I MILLIMETER.
PLUSHÖJDER ANGES I METER.

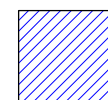

AVSER YTA UTANFÖR
BYGGLOVSHANDLINGENS
OMFATTNING

+ 0,000


PLUSHÖJDER

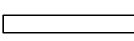

VÄGGAR




DÖRRAR

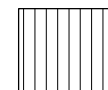

TRÄDÄCK



PLANTERING

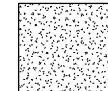

SAND/GRUS

FÖRESKRIFTER



T02 PAPPDUK, GRAFITEGRÅ

VH

PLATS FÖR VENTILATIONSHUV.
PRODUKT OCH EXAKT UTFÖRANDE
ENLIGT VENTILATIONSKONSULT.

AK

ARMBÅGSKONTAKT FÖR TILLGÅNGLIG
DÖRRÖPPNING.

VH

PLATS FÖR VENTILATIONSHUV.
PRODUKT OCH EXAKT UTFÖRANDE
ENLIGT VENTILATIONSKONSULT.


RL01

RÖKLUCKA, INVÄNDIGT FRITT MÅTT
1000X1000MM, DOCK MINST 1 KVM TOTAL FRI
YTA. KULÖR LIKA BANDTÄCKT PLÅT.
PLÅTKOMPLETTERINGAR TAK.


PERGOLA UTFÖRS I TRÄ TYP KEBONY CHARACTER, KEBONY
FURA, BEHANDLAD ENL. TILLVERKARENS STANDARD SOM
GRÅNAR MED TIDEN.

HÄNVISNINGAR

SEKTION

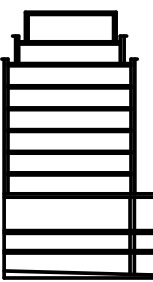

ORIENTERINGSGRÄNS

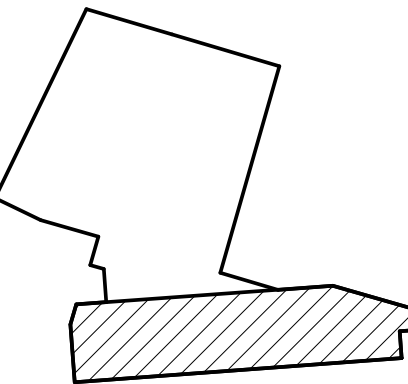

STATUS

HANDLING

BYGGLOVSHANDLING

DATUM

2024-06-28

GODKÄND AV

L. HAGBERG

ÄNDRINGS PM

PM01

BESTÄLLARE

alecta
fastigheter

PROJEKTNAMN

VÄKTAREN 35

OMRÅDE

STOCKHOLM

PROJEKTNUMMER

522023

ADRESS

DROTTHOLMSV.14-22

DIARIENUMMER

VÄKTAREN 35

DISCIPLIN

FÖRETAG

KAMINSKY ARKITEKTUR

UPPDRAGSNUMMER

6072309-1

ICP

E. STOCKMAN

TELEFON

031 761 20 01

KONTAKTPERSON

L. HAGBERG

BYGGNADSVÄRK

PLUSHÖJD (RH 2000)

+52,4160

VÄNINGSPLAN

120

VÄNINGSDEL

DELOMRÅDE

-

SYSTEM

01-SAMMANSATT REDOVISNING

SPESIFICATOR

PLAN 12, TAKPLAN

PLANRITNING

SKALA

1:200

FORMAT

A1

DOKUMENTNUMMER

A-40-1-1200

ÄNDRING

A