


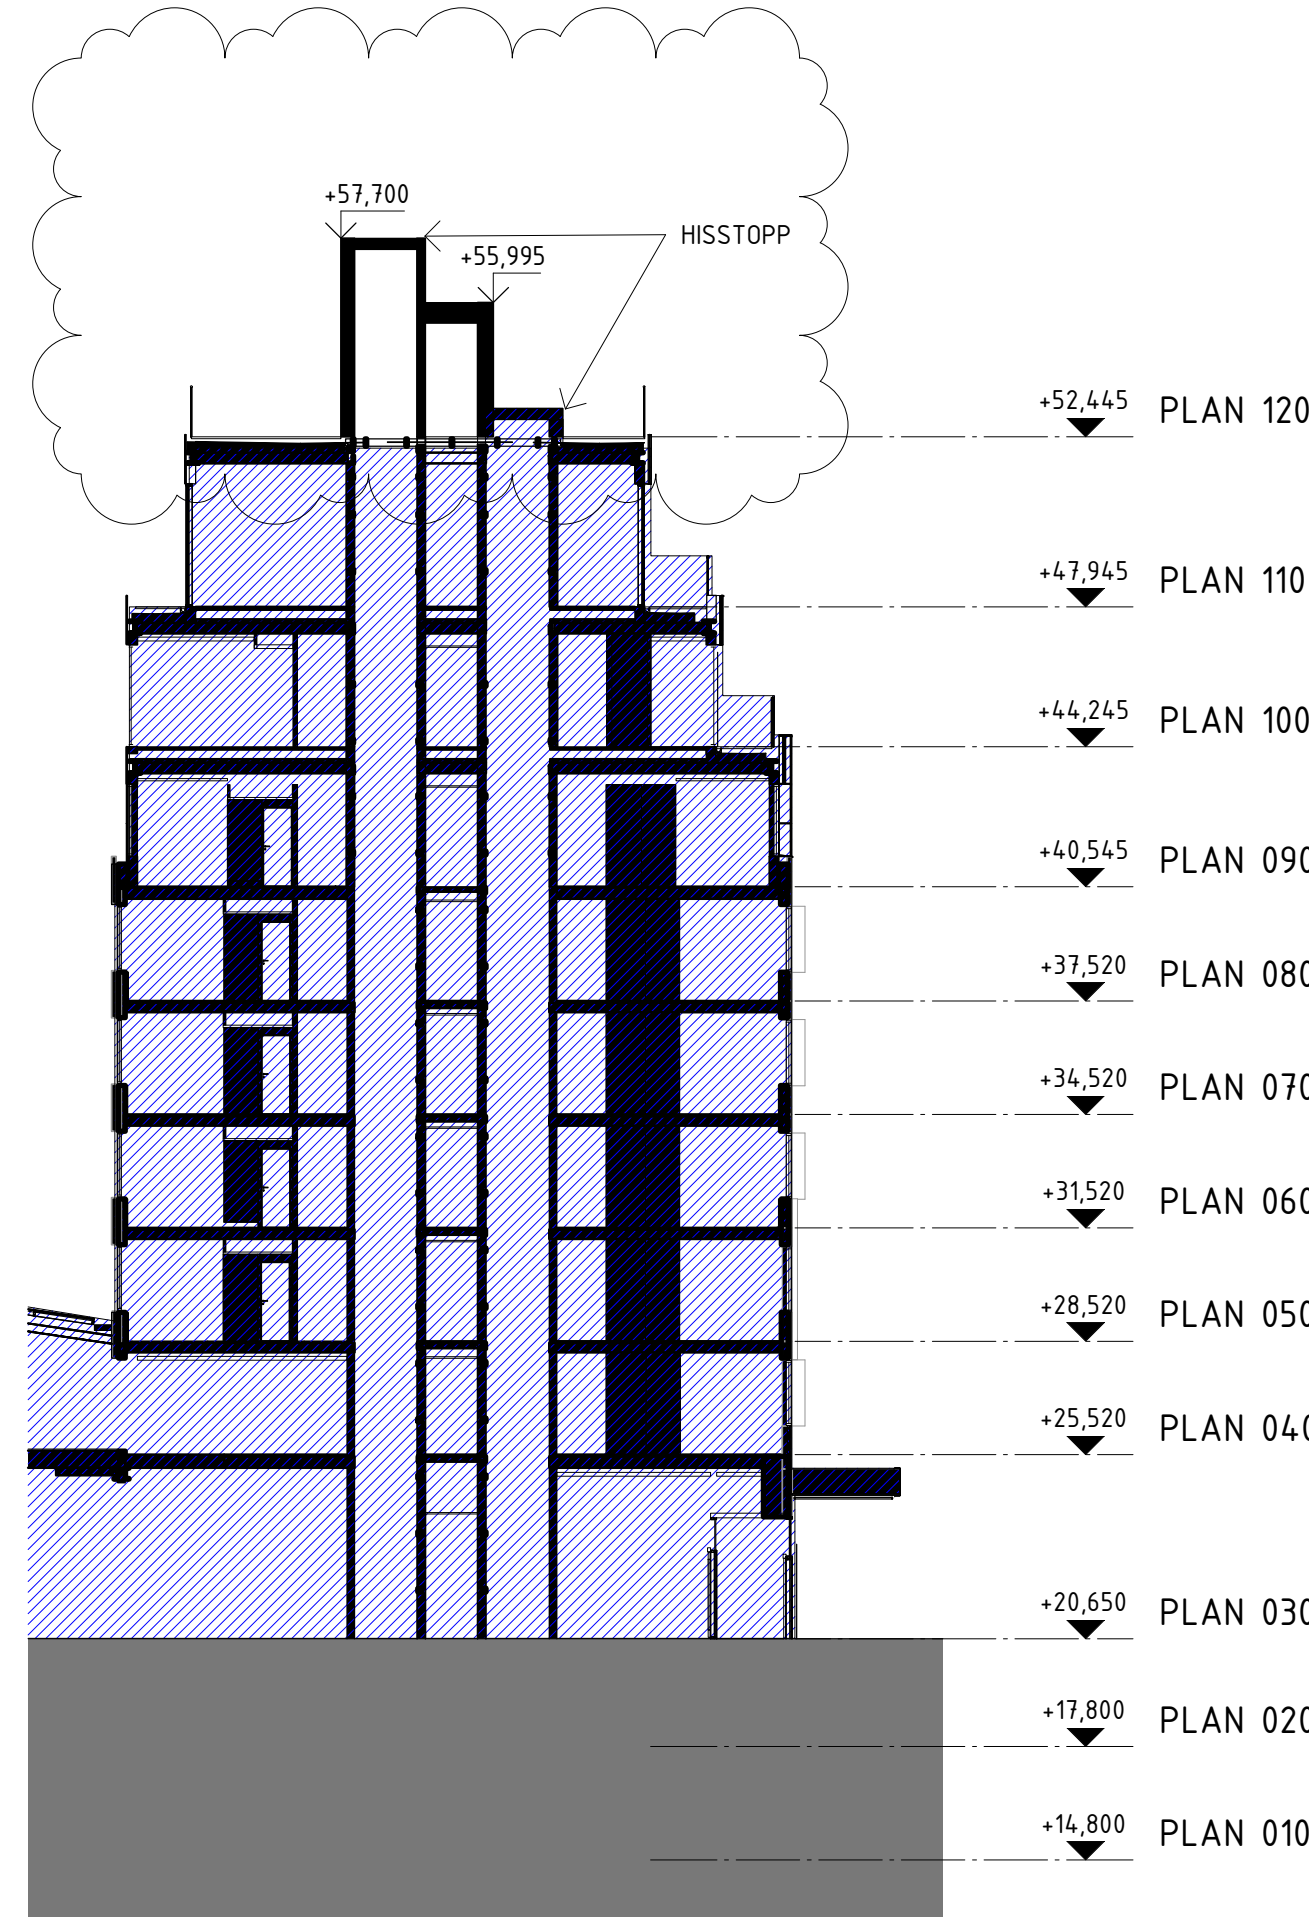

SEKTION A-A
1 : 200



SEKTION B-B
1 : 200




FÖRKLARINGAR

SAMTLIGA MÅTT ANGES I MILLIMETER.
PLUSHÖJDER ANGES I METER.

+ 0,000

PLUSHÖJDER

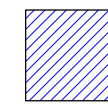


AVSER YTA UTANFÖR
BYGGLOVSHANDLINGENS
OMFATTNING

FÖRESKRIFTER

HÄNVISNINGAR

SEKTION

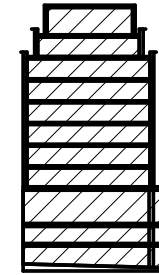

ORIENTERINGSGRÄNS



STATUS

HANDLING

BYGGLOVSHANDLING

DATUM

2024-06-28

GODKÄND AV

L. HAGBERG

ÄNDRINGS PM

PM01

BESTÄLLARE

alecta
fastigheter

PROJEKTNAMN

VÄKTAREN 35

OMRÅDE

STOCKHOLM

PROJEKTNUMMER

522023

DIARIENUMMER

DROTTHOLMSV.14-22

DISCIPLIN

VÄKTAREN 35

UPPDRAGSNUMMER

KAMINSKY ARKITEKTUR

UPPDRAGSNUMMER

6072309-1

TELEFON

E. STOCKMAN

BYGGNADSVÄRK

031 761 20 01

BYGGNADSVÄRK

L. HAGBERG

BYGGNADSVÄRK

PLUSHÖJDER (RH 2000)

VÄNINGSPLAN

VÄNINGSDEL

DELOMRÅDE

SYSTEM

40-SAMMANSATT REDOVISNING

SEKTION

SEKTION A-A, B-B

SKALA

1:200

FORMAT

A1

ANDRING

A

DOKUMENTNUMMER

A-40-2-0001

ANDRING

A