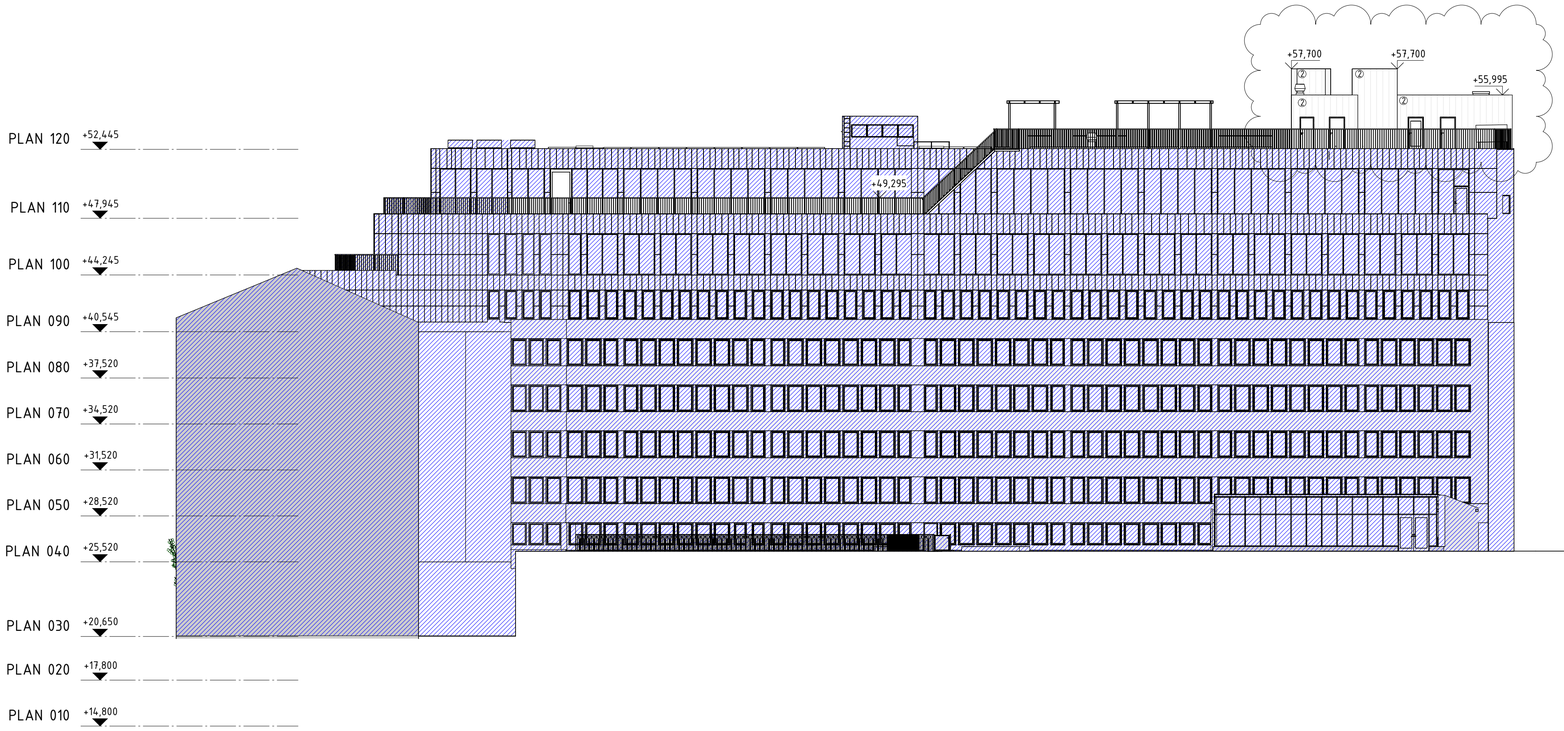

SKALA 1:200 METER

0 1 2 5 10 15 20

2024-09-13 13:20:18

FÖRKLARINGAR

SAMTLIGA MÅTT ANGES I MILLIMETER.
PLUSHÖJDER ANGES I METER.

+ 0,000 PLUSHÖJDER

AVSER YTA UTANFÖR BYGGLOVSHANDLINGENS OMFATTNING

FÖRESKRIFTER

1. PUTS, KULÖR NCS S1002-B50G

2. FASADPLÅT, TYP PLANNJA ELLER LIKV. I KULÖR NCS S 1002-B50G.

FÖNSTER:
FÖNSTER I ALUMINIUM MED PROFILER I ROSTFRITT UTFÖRANDE I BRONSFÄRGAD KULÖR NCS S 5010-Y30R.

DÖRRAR:
STÅLDÖRRAR MED GLAS MED PROFILER I ROSTFRITT, UTFÖRANDE I BRONSFÄRGAD KULÖR NCS S 5010-Y30R. BESLAGNING OCH HANDTAG UTFÖRS I KONTRASTERANDE KULÖR.

METALLRÄCKE:
KULÖR LIKVÄRDIG MED NCS S 5010-Y30R.

UTRYMNINGSTRAPPA:
I STÅL I KULÖR LIKA RÄCKE.

HÄNVISNINGAR

SEKTION

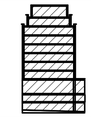

ORIENTERINGSFIGUR

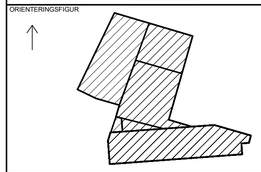

STATUS

HANDLING
BYGGLOVSHANDLING

DATUM	GODKÄND AV	ÄNDRINGS PM
2024-06-28	L. HAGBERG	PM01

BESTÄLLARE
alecta fastigheter

PROJEKTNAMN
VÄKTAREN 35

OMRÅDE
STOCKHOLM

PROJEKTNUMMER	ADRESS
522023	DROTTNINGHOLMSV.14-22
DIARIENUMMER	FASTIGHET
	VÄKTAREN 35
DISCIPLIN	FÖRETAG
A	KAMINSKY ARKITEKTUR
UPPDRAGSNUMMER	SKAPAD AV
6072309-1	E. STOCKMAN
TELEFON	KONTAKTPERSON
031 761 20 01	L. HAGBERG
BYGGNADSVERK	PLUSHÖJD (RH 2000)
VÅNINGSPLAN / VÅNINGSDEL	DELOMRÅDE

SYSTEM
40-SAMMANSATT REDOVISNING

SPECIFIKATION
FASAD MOT NORR

RITNINGSKATEGORI	SKALA	FORMAT
FASADRITNING/ELEVATION	1:200	A1

DOKUMENTNUMMER	ÄNDRING
A-40-3-0003	A

FILNAMN: Autodesk Docs://6072309-1 - VÄKTAREN 35/A_VÄKTAREN_CENTRAL_R2023.rvt

Inkom till Stockholms stadsbyggnadskontor - 2024-09-13. Dnr 2024-10444
Tillhör Stockholms stadsbyggnadsnämnds beslut. Lovbeslut - Avslag - 2025-01-23, Handl. Nicolae-Mircea Stanca