



FASAD MOT ÖSTER
1 : 200

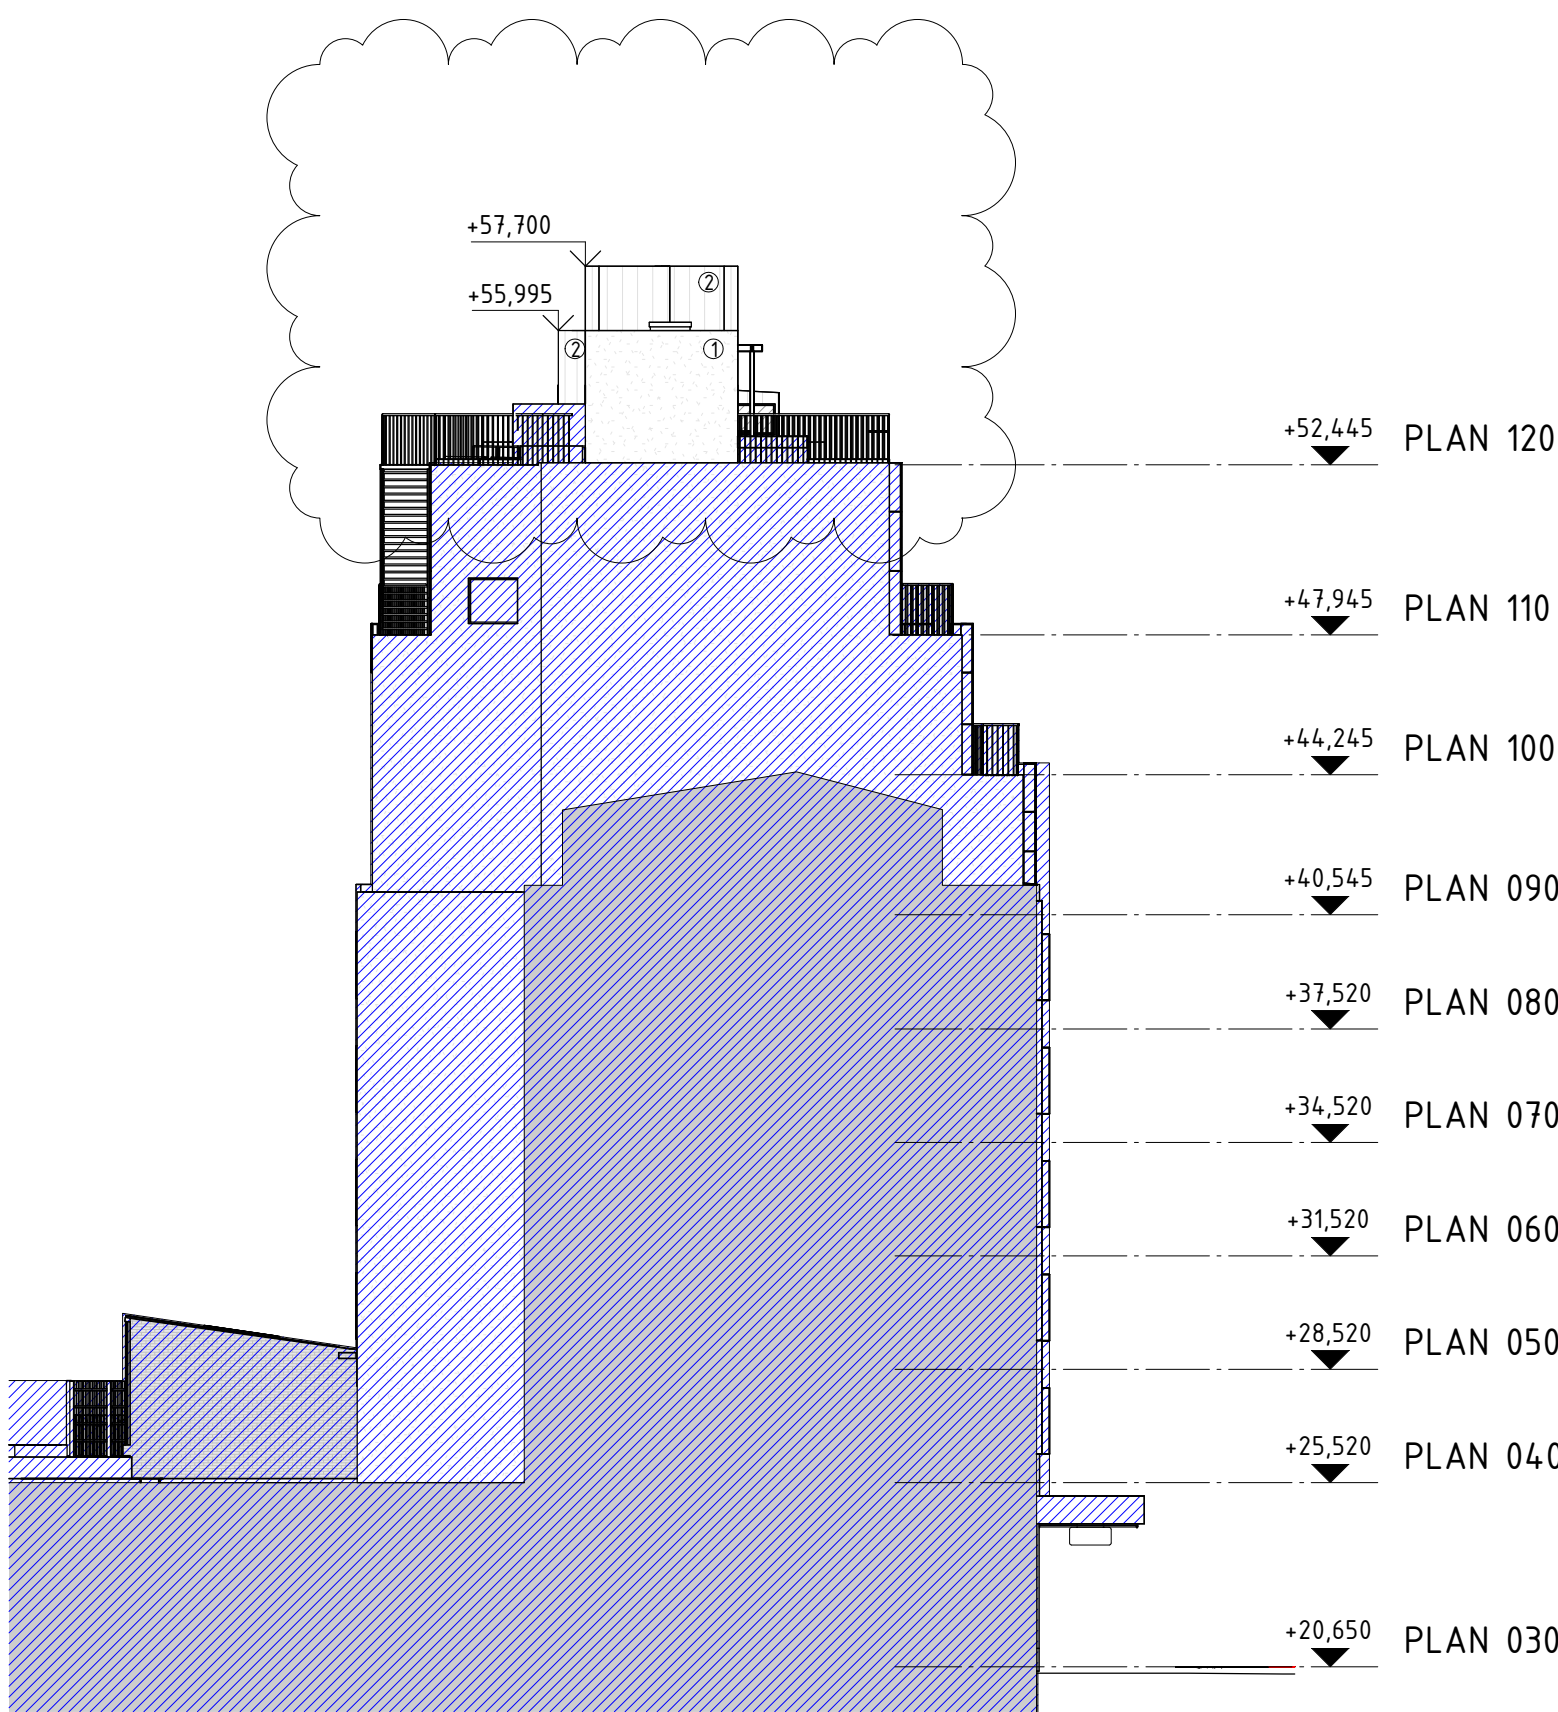

FASAD MOT VÄSTER
1 : 200

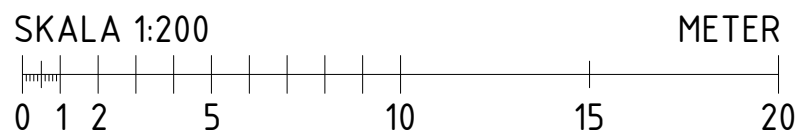

FÖRKLARINGAR

SAMTLIGA MÅTT ANGES I MILLIMETER.
PLUSHÖJDER ANGES I METER.

- + 0,000 PLUSHÖJDER
- AVSER YTA UTANFÖR
BYGGLOVSHANDLINGENS OMFATTNING

FÖRESKRIFTER

1. PUTS, KULÖR NCS S1002-B50G
2. FASADPLÅT, TYP PLANNJA
ELLER LIKV. I KULÖR NCS S 1002-B50G.

FÖNSTER:
FÖNSTER I ALUMINIUM MED PROFILER I ROSTFRITT
UTFÖRANDE I BRONSFÄRGAD KULÖR NCS S 5010-
Y30R.

DÖRRAR:
STÅLDÖRRAR MED GLAS MED PROFILER I ROSTFRITT,
UTFÖRANDE I BRONSFÄRGAD KULÖR NCS S 5010-
Y30R. BESLAGNING OCH HANDTAG UTFÖRS I
KONTRASTERANDE KULÖR.

METALLRÄCKE:
KULÖR LIKVÄRDIG MED NCS S 5010-Y30R.

UTRYMNINGSTRAPPA:
I STÅL I KULÖR LIKA RÄCKE.

HÄNVISNINGAR

SEKTION		
ORIENTERINGSGRUPP		
STATUS		
HANDLING		
BYGGLOVSHANDLING		
DATUM	GRANSKAD AV	ÄNDRINGS PM
2024-06-28	L. HAGBERG	PM01
BESTÄLLARE		
PROJEKTNAMN		
VÄKTAREN 35		
OMRÅDE		
STOCKHOLM		
PROJEKTNUMMER	ADRESS	
522023	DROTTNINGHOLMSV.14-22	
DIARIENUMMER	FASTIGHET	
	VÄKTAREN 35	
DISCIPLIN	FÖRETAG	
A	KAMINSKY ARKITEKTUR	
UPPDRAGSNUMMER	SKAPAD AV	
6072309-1	E. STOCKMAN	
TELEFON	KONTAKTPERSON	
031 761 20 01	L. HAGBERG	
BYGGNADSVÄRK	PLUSHÖJDER (RH 2000)	
VÄNINGSPLAN	VÄNINGSDEL	DELOMRÅDE
SYSTEM		
40-SAMMANSATT REDOVISNING		
FASAD MOT ÖSTER OCH VÄSTER		
RITNINGSKATEGORI	SKALA	FORMAT
FASADRITNING/ELEVATION	1:200	A1
DOKUMENTNUMMER	ÄNDRING	
A-40-3-0002	A	