


NY DÖRF

NY BYGGNADSDEL

B= ARBETSBÄNK  
M= MANGEL  
ST= STÄDSKÅP  
TB= TVÄTTBÄNK  
TM= TVÄTTMSAKIN  
TS=TORKSKÅP  
TT= TORKTUMLARE  
G=GARDEROB  
KF=KYLFRYS  
SB=STIGBRYGGA  
ST=STÄDSKÅP  
VS= VATTENSERVIS

AREA MED TAKHÖJD ÖVER 2,4 METER

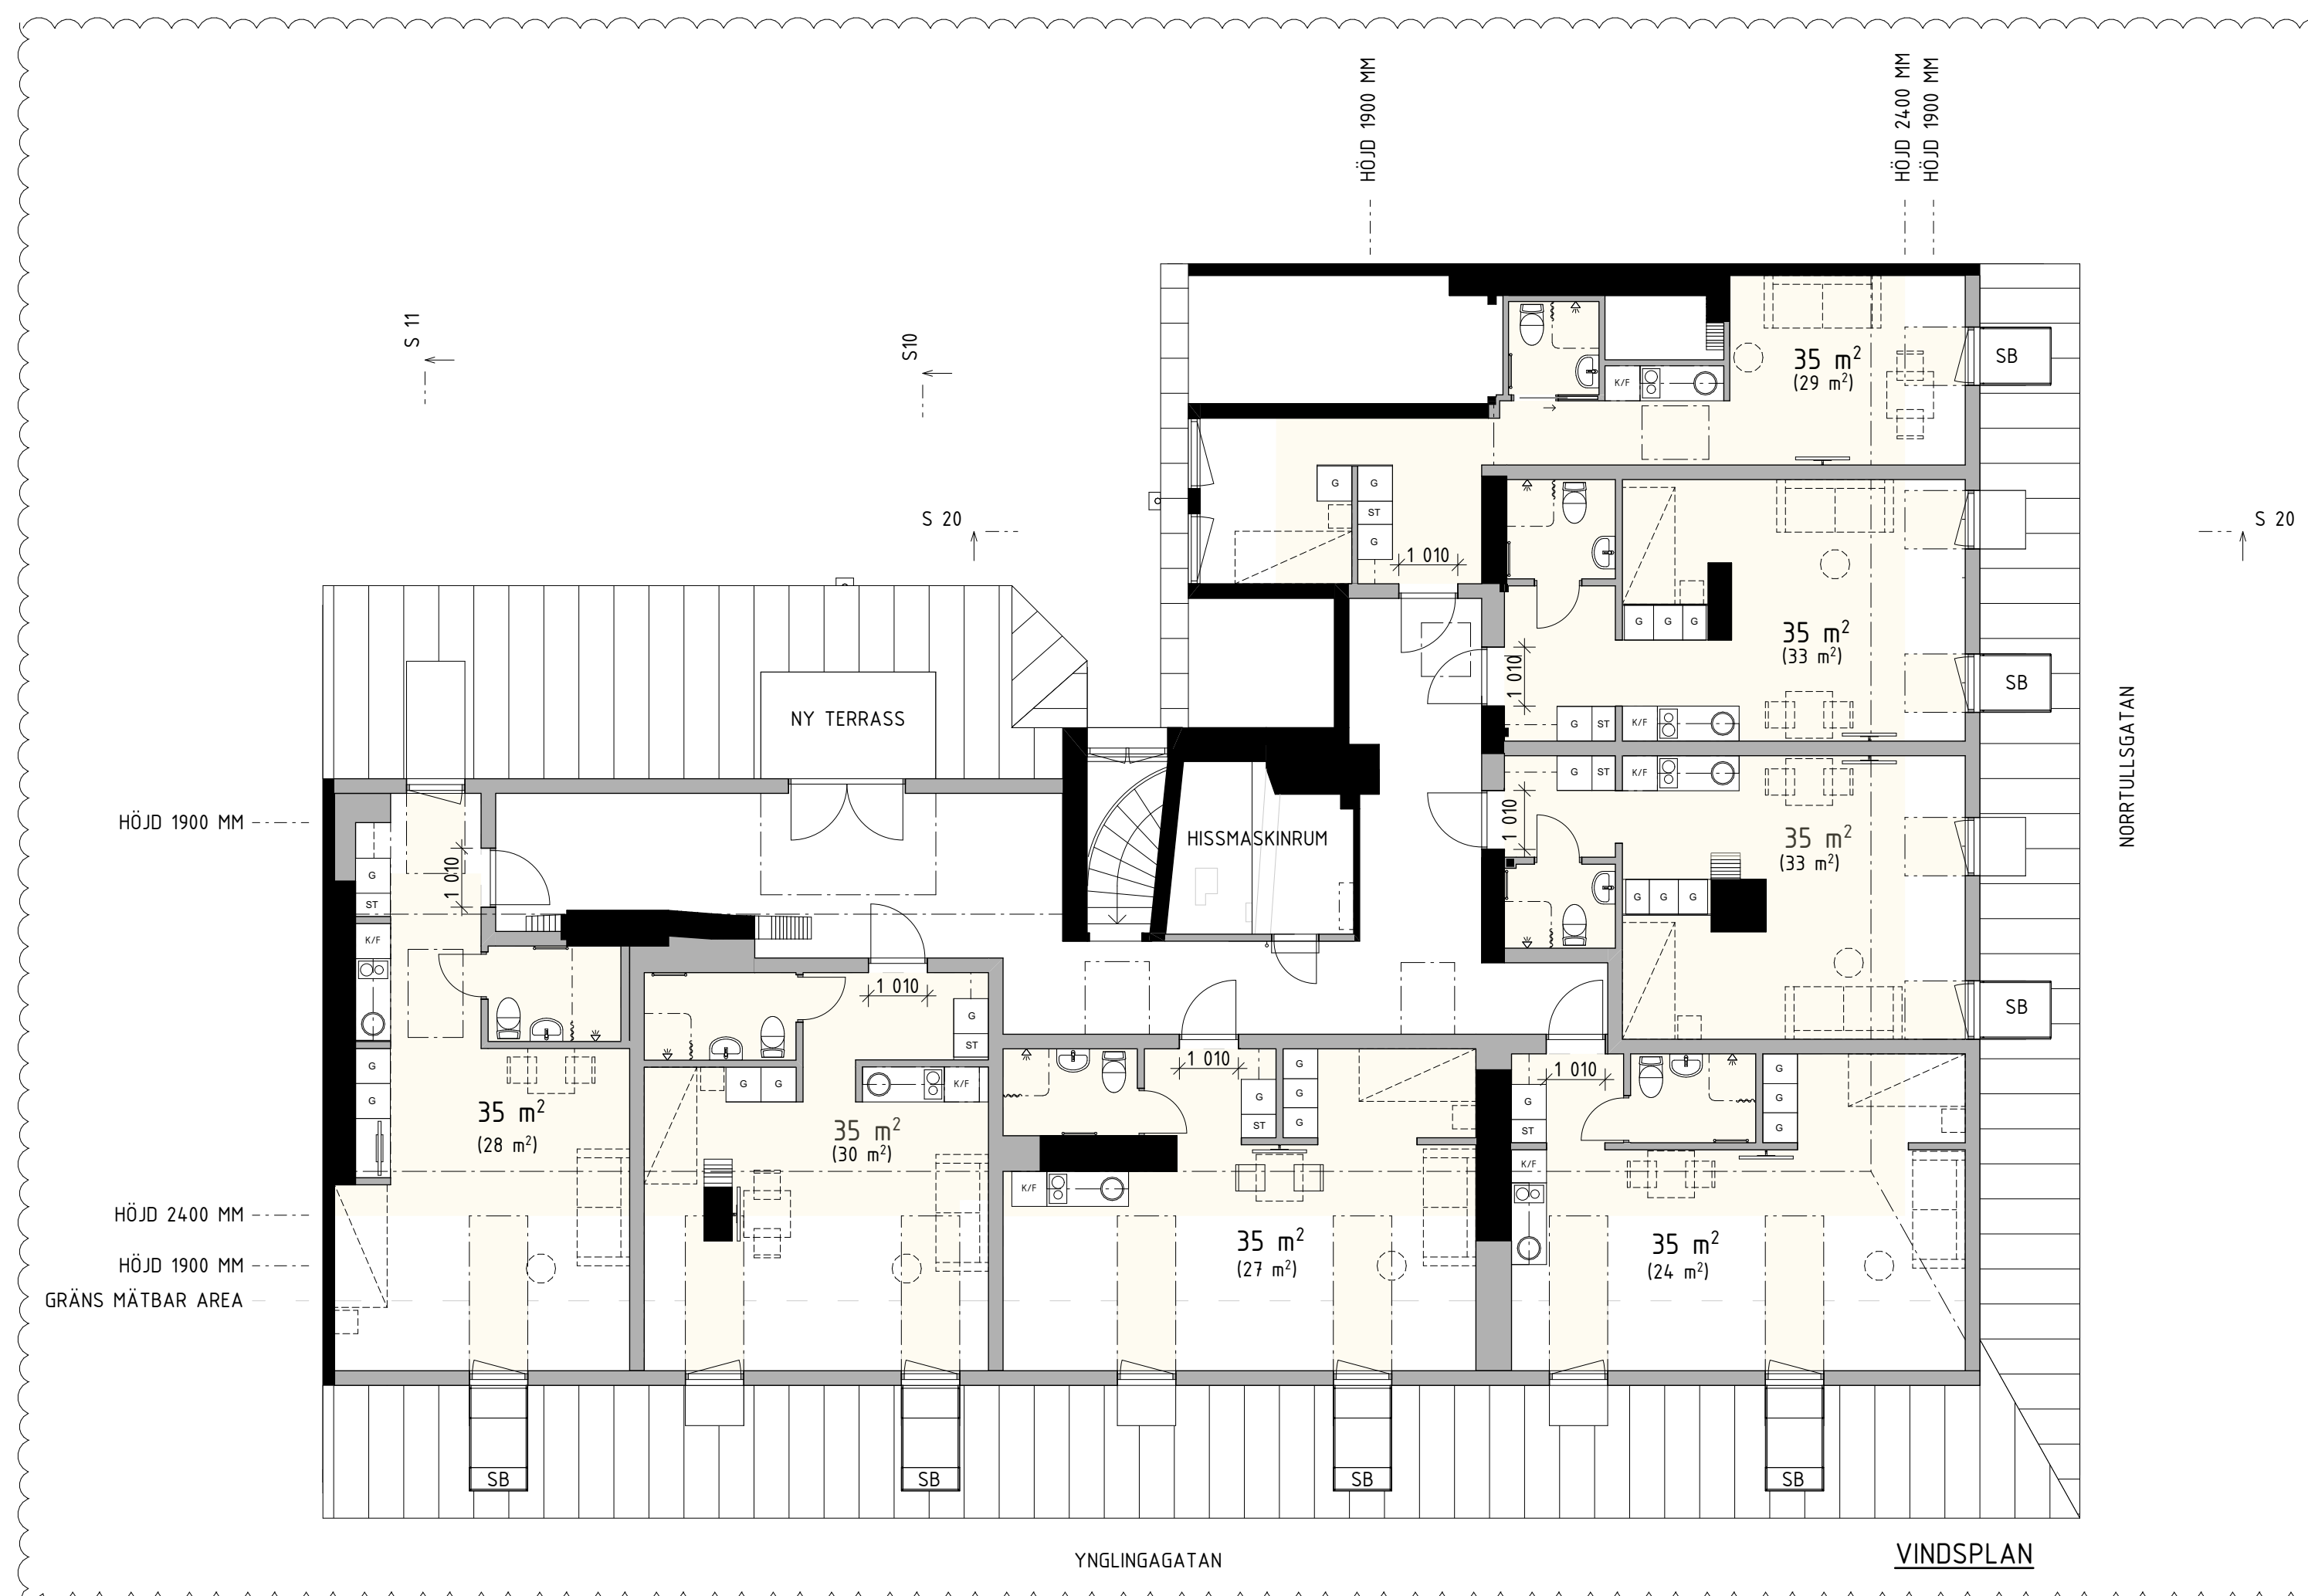

C	ENLIGT PM A-03		2025-02-03	RG
B	JUSTERING TAKKUPOR OCH PLAN		2024-10-31	HW
A	ENL. PM A-01		2024-08-16	RG
BET	ANT	ÄNDRING AVSER	DATUM	Sign

## BYGGLOVSHANDLING

SLÄNDAN 14

**ZBK**

Swedenborgsgatan 2  
118 48 Stockholm

A	ZBK ARKITEKTER / + 08 518 179 00 / WWW.ZBK.SE		
UPPDRAK NR 111	RITAD AV RG	HANDLAGGARE R.GORSETMAN	
DATUM 2024-06-17	ANSVARIG JOELHEDGREN		

PLANER
--------

SKALA	NUMMER	BET
A1 - 1:100, 1:1 A3 - 50%	A-40-1-001	C