


FÖRKLARINGAR  
KL=KOMBILUCKA  
TF= TAKFÖNSTER

FÖRESKRIFTER  
NYA FÖNSTER OCH PARTIER UTFÖRS MED KARM OCH  
BÅGE I SVART KULÖR.

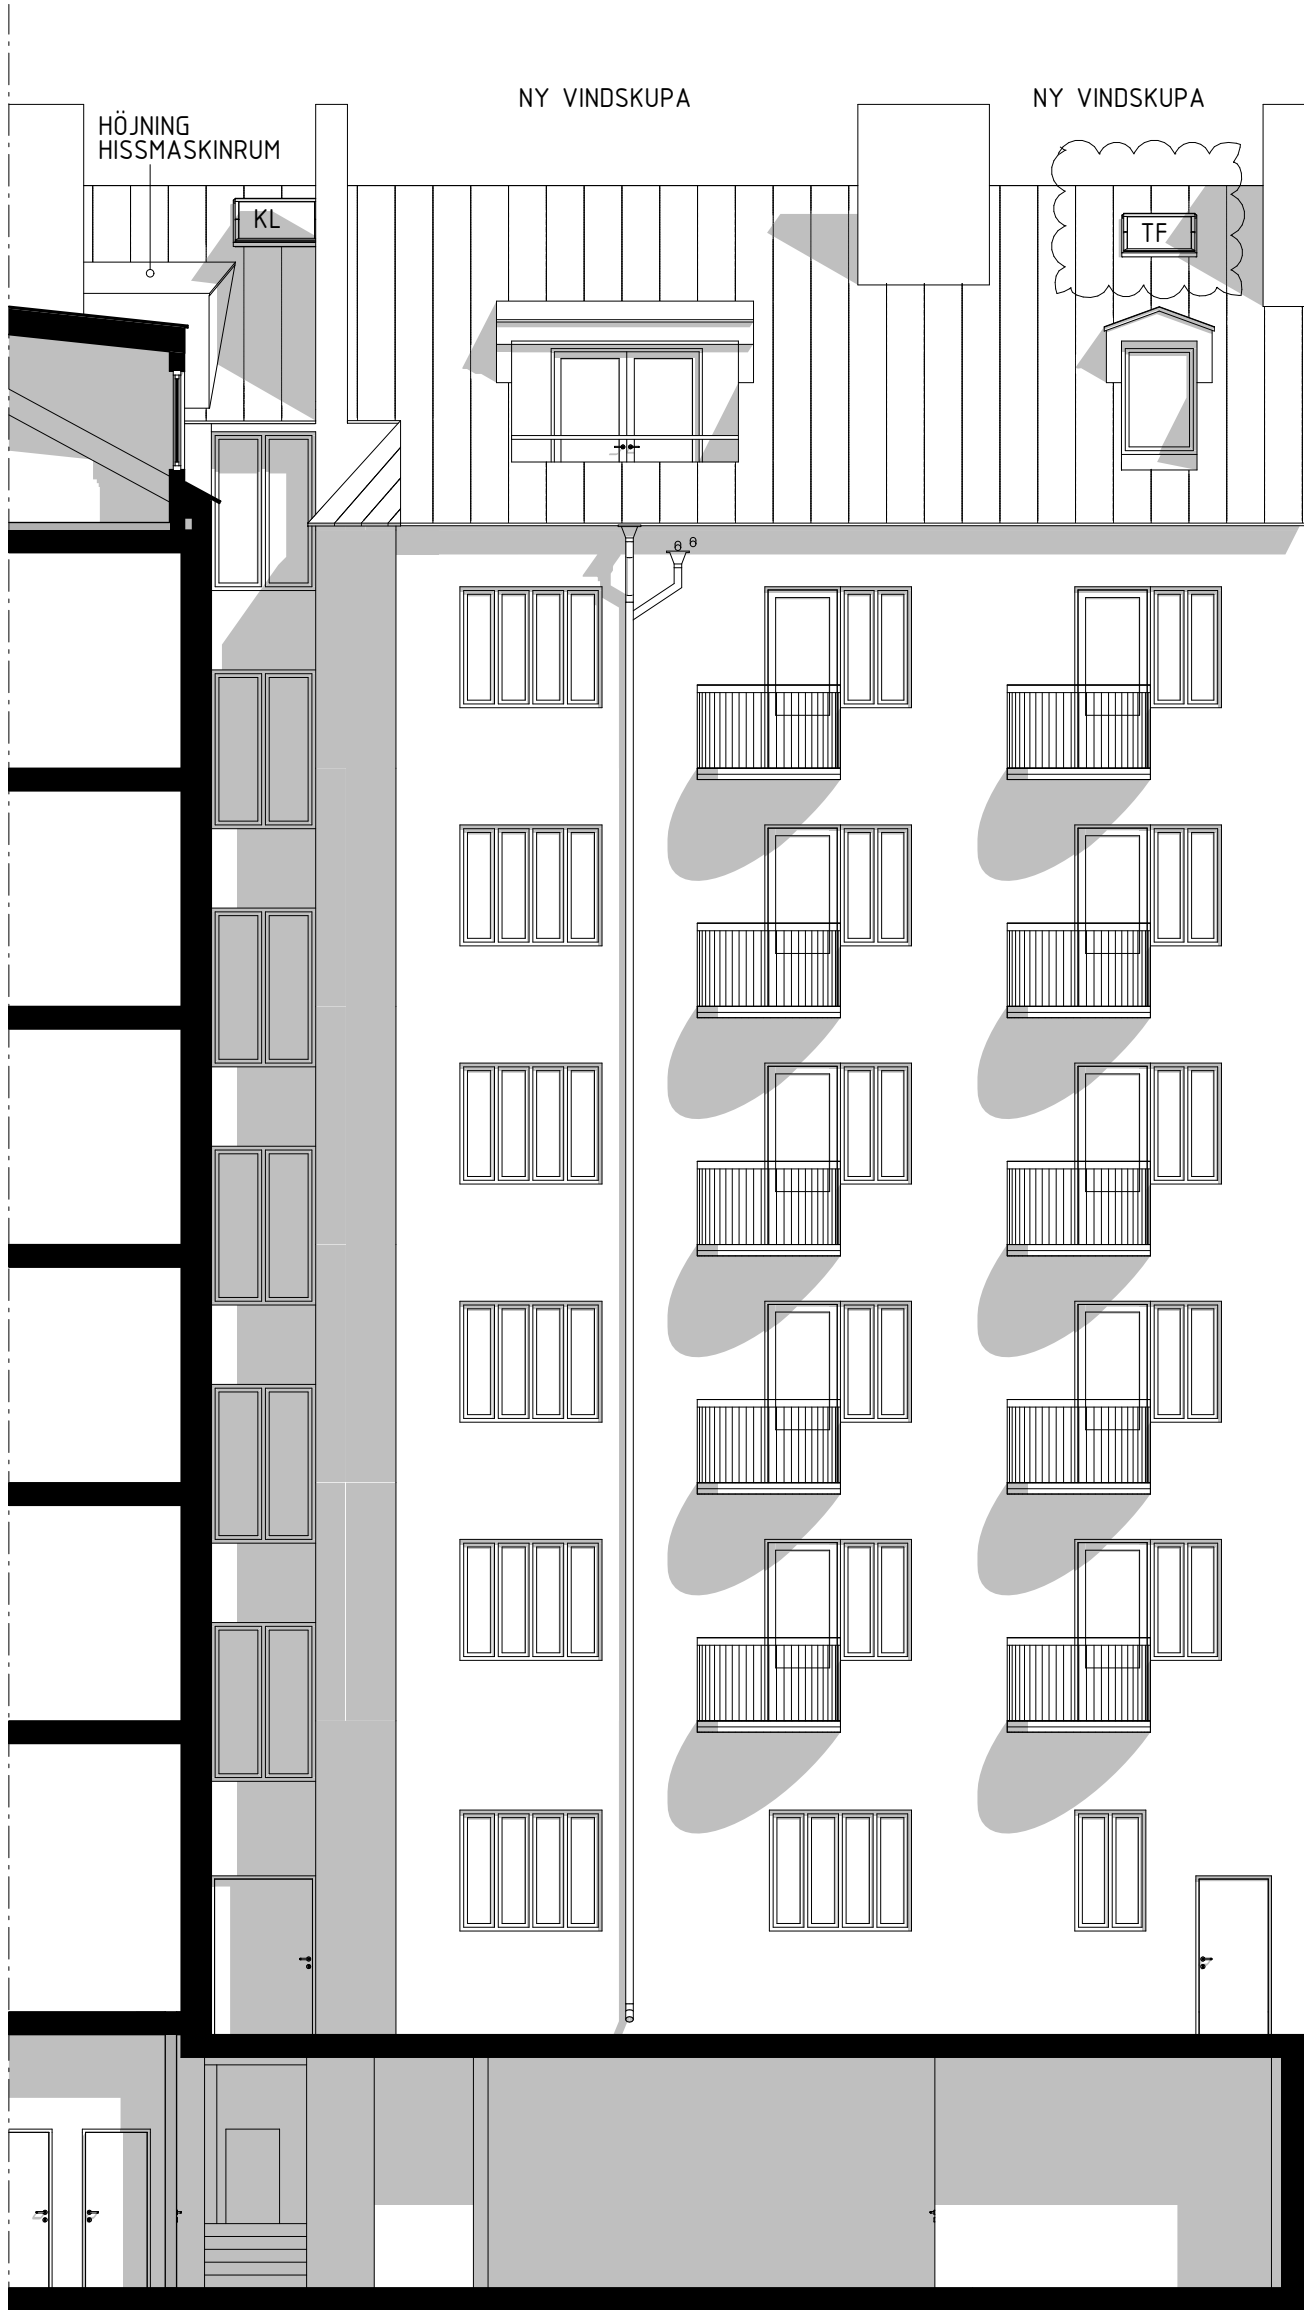


GÅRDSFASAD MOT VÄST



GÅRDSFASAD MOT NORR



ILLUSTRATION - VY FRÅN YNGLINGAGATAN

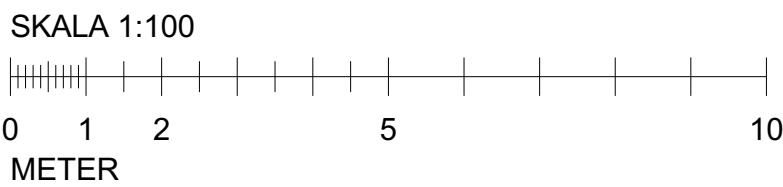

B	ENLIGT PM A-03		2025-02-03	RG
A	TILLÄGG ILLUSTRATION		2024-12-09	HW
BET	ANT	ÄNDRING AVSER	DATUM	Sign.
BYGGLOVSHANDLING				
SLÄNDAN 14				
<div>2BK</div> <div>Swedenborgsgatan 2 118 48 Söckholm</div>				
A	2BK ARKITEKTER / + 08 518 179 00 / WWW.2BKA.SE			
UPPDRAG NR	111	RITAD AV	RG	HANDLAGGARE R.GORSETMAN
DATUM	2024-06-17	ANSVARIG	JOELHEDGREN	
GÅRDSFASADER ILLUSTRATION				
SKALA	A1 - 1:100 A3 - 50%	NUMMER	A-40-3-002	BET B