


BYGGLOV AVSER ÄNDRING I FASAD/  
ÄNDRING FÖNSTER

BEFINTLIGT FÖNSTER ERSÄTTTS AV  
VENTILATIONSGALLER SAMT KÅPA

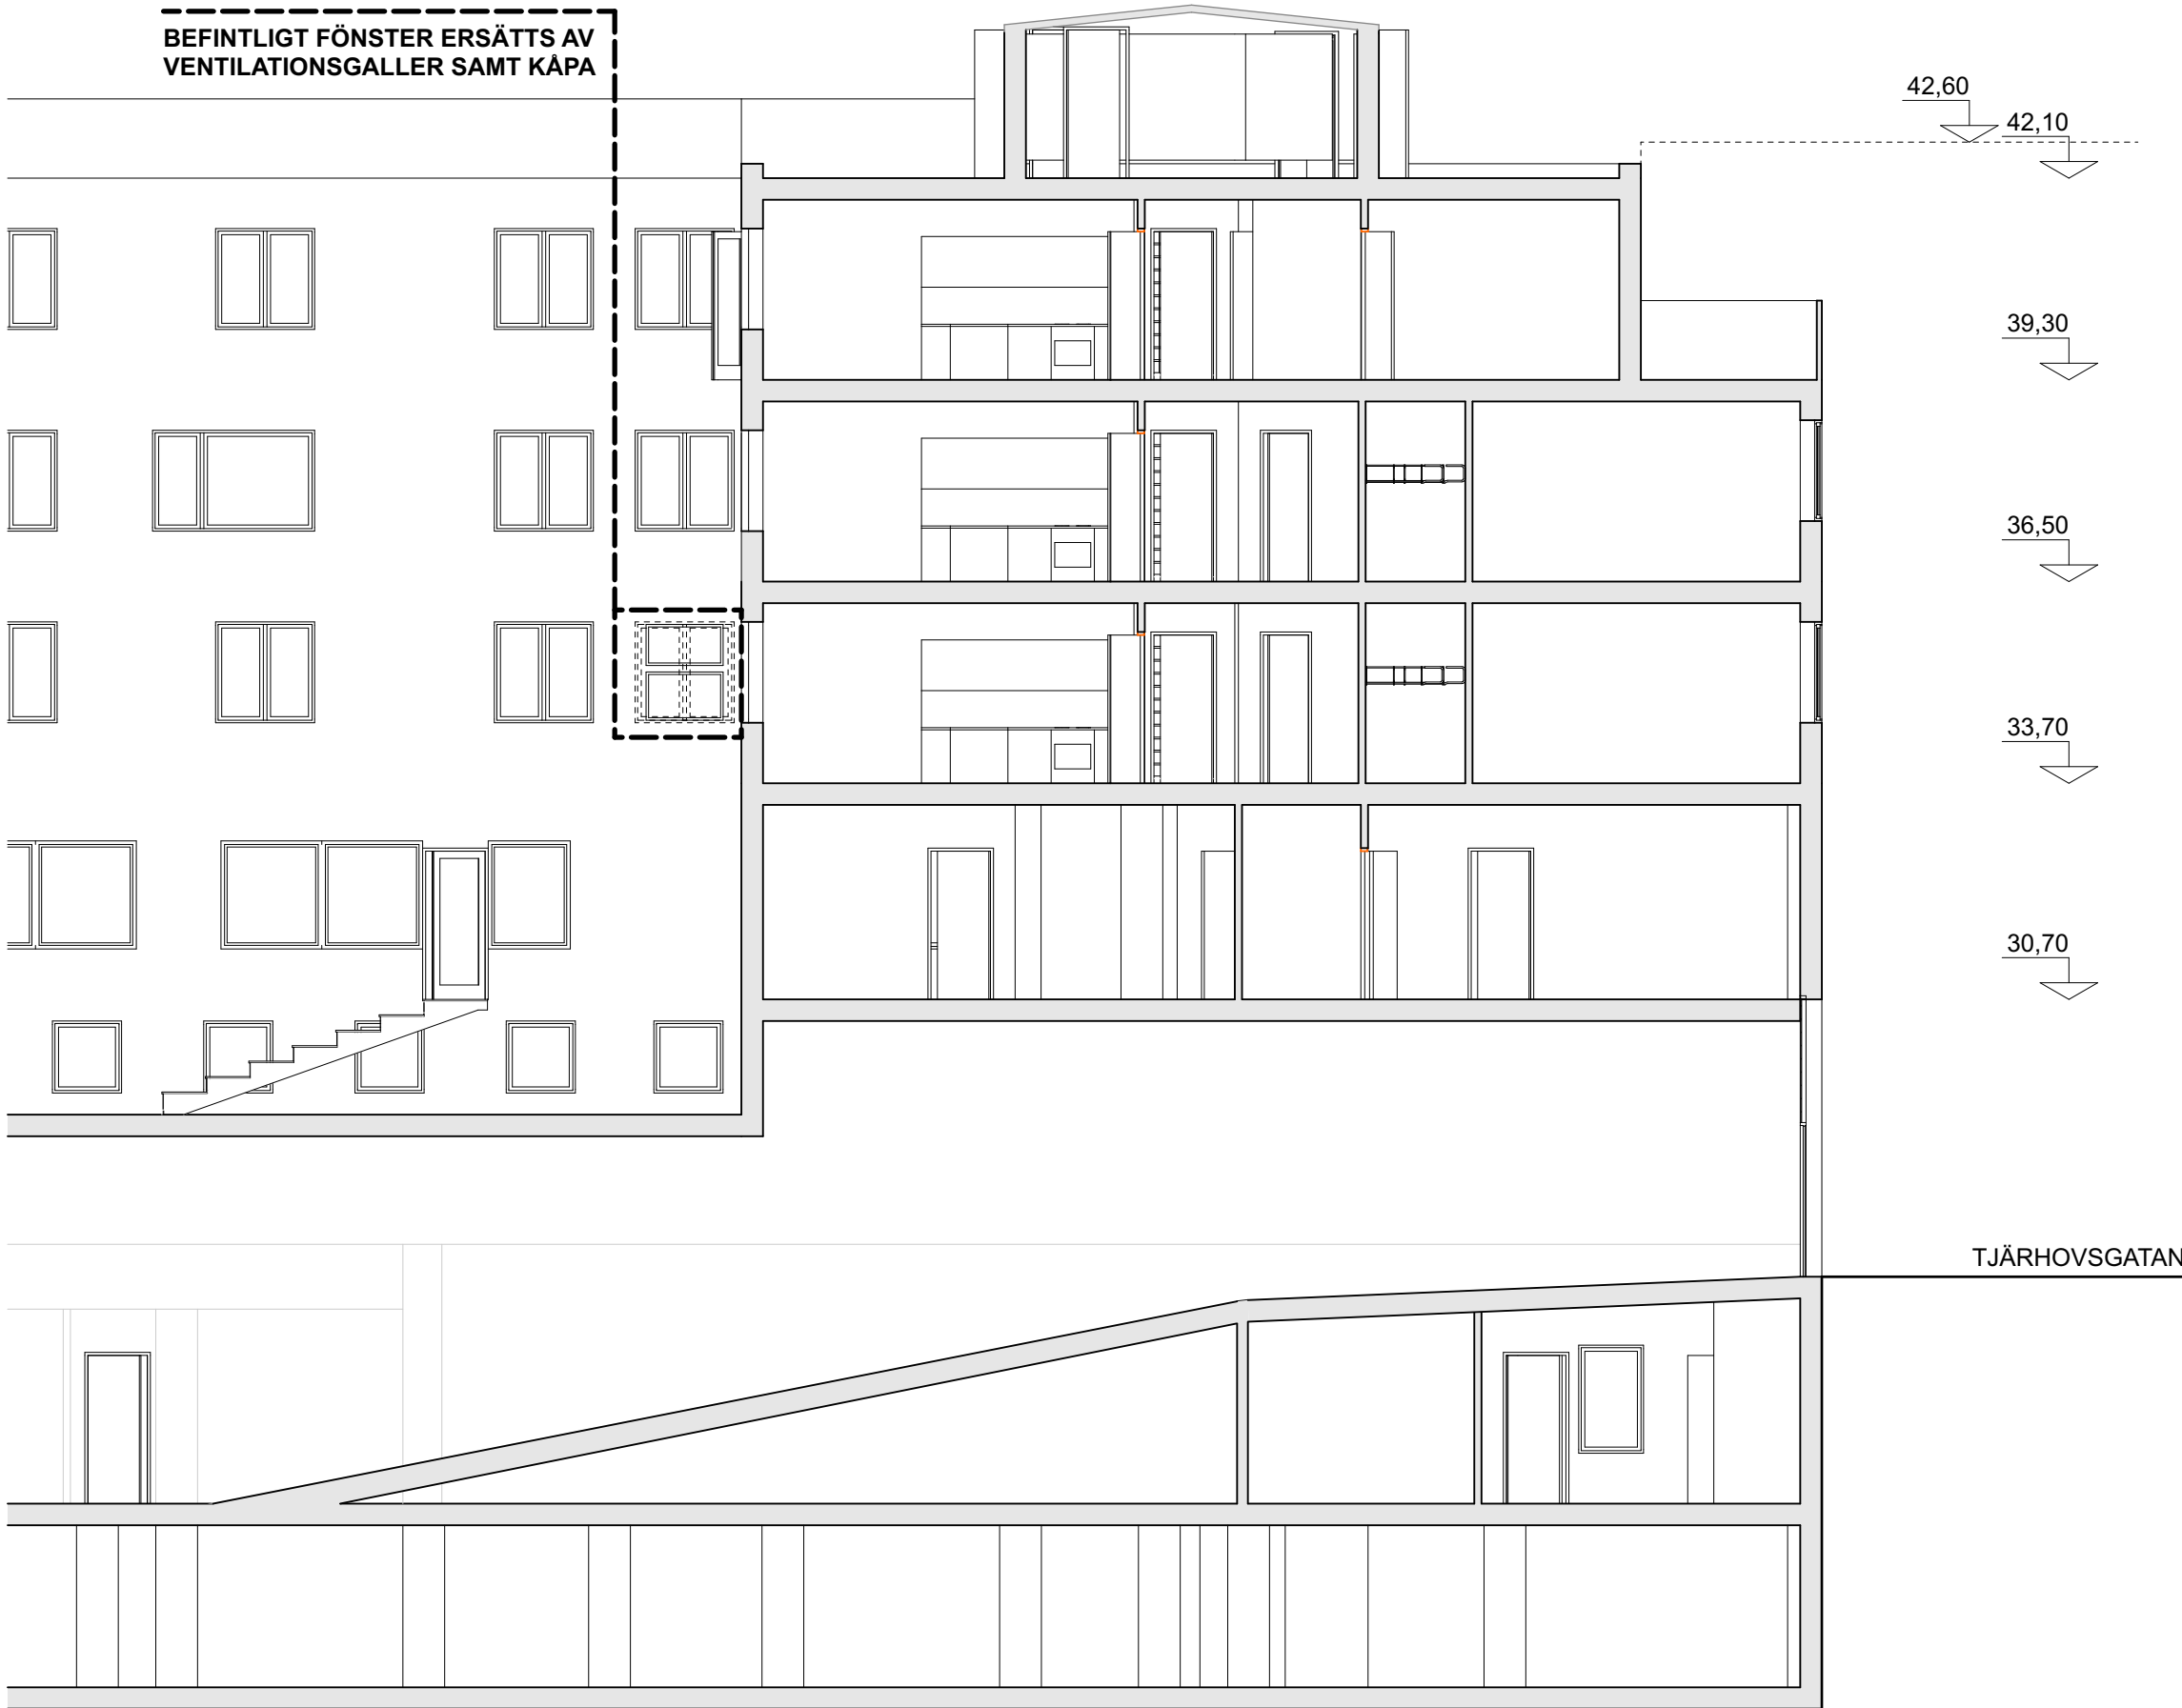

SEKTION A-A MOT ÖSTER/ GÅRD

SKALA 1:100 0 1 2 3 4 5M

FÖRKLARINGAR

Alla mått anges i millimeter.

Bygglov avser ändring i fasad  
Befintligt fönster ersätts av  
ventilationsgaller samt kåpa i samma kulör

Kåpan hänger ut cirka 500 mm från fasaden.

HÄNVISNINGAR

BET	ÄNDRINGEN AVSER	DATUM	SIGN
-----	-----------------	-------	------

BYGGLOVHANDLING



TIDLÖS  
ARKITEKTUR

(K)
(A)
(B)
(E)
(V)

UPPDRAG NR	RITAD AV	HANDLÄGGARE
2409	AD	Anna Duell

DATUM	ANSVARIG
2024-09-10	ANNA DUELL

KV RUDAN 14  
BYGGLOVHANDLING  
FASAD/ SEKTION

SKALA	NUMMER	BET
1:100/A3	A-01.2-001	