
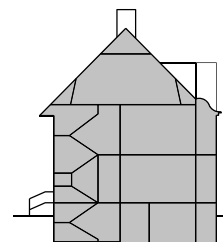


BYGGÅR 1908, ARKITEKT FRITHIOF SWENSSON

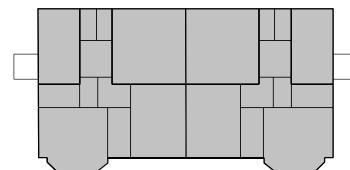

13
12
11
10
09

BET	ANT	ÄNDRINGEN AVSER	SIGN	DATUM
<div>Right Livelihood</div>				
F		FASTIGHETSSKÖTARE	JONAS KOSUNEN	TEL:
A		BJÖRKDAHL ENGLUND ARKITEKTER AB	TEL:073 986519	
RELATIONSHANDLING				
DATUM	2024-08-26	RITAD AV	SB	HANDLAGGARE
ANSVARIG	Sofia Björkdahl			
KV SPADEN 17 & SPADEN 18 STOCKHOLMSVÄGEN 23, GAMLA ENSKEDE				
SEKTION				
SKALA	A3	1:100	NUMMER	BET
	A1	1:50	A-40-2-10	
FASTIGHET XX				