

Nr 75/87


Källare

DALIO
FÖRLAG

296

Fig. 115
Ritning å ynnset. Det 15 kvadrater af Järnsen
inom Rindgöholms församling.

Plan af Källarvåningen.

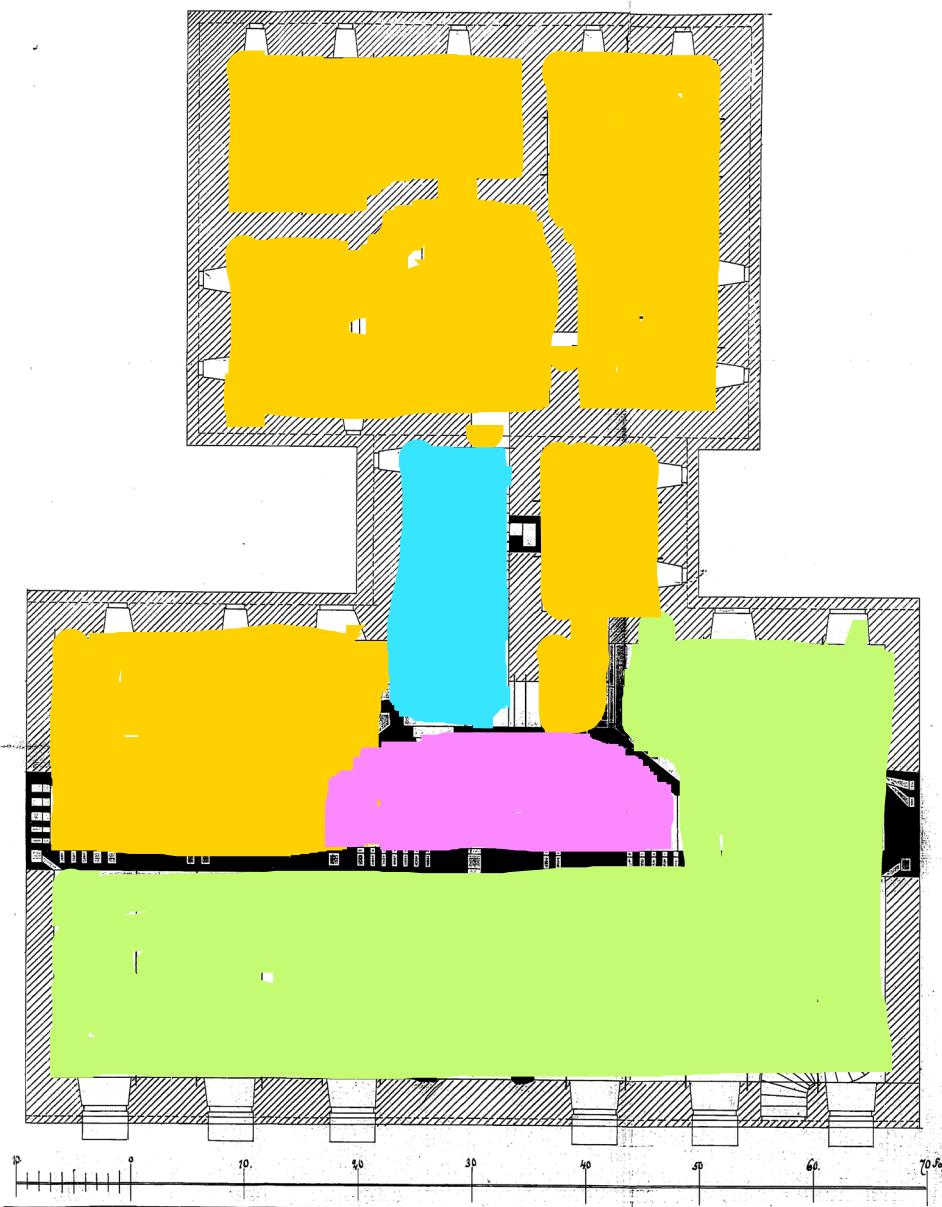

GULMARKERAT:
Ytor som kan
dispoeras för
förråd, nås via
källartrappa.
total ca
90-100m²

RÖDMARKERAT;
Ytor som används
för el- och
fjärrvärmeservis
installation mm

GRÖNMARKERAT
Kommersiella
ytter med access
från gatuplanet

Blåmarkerat:
Access