




FASAD MOT ÖSTER

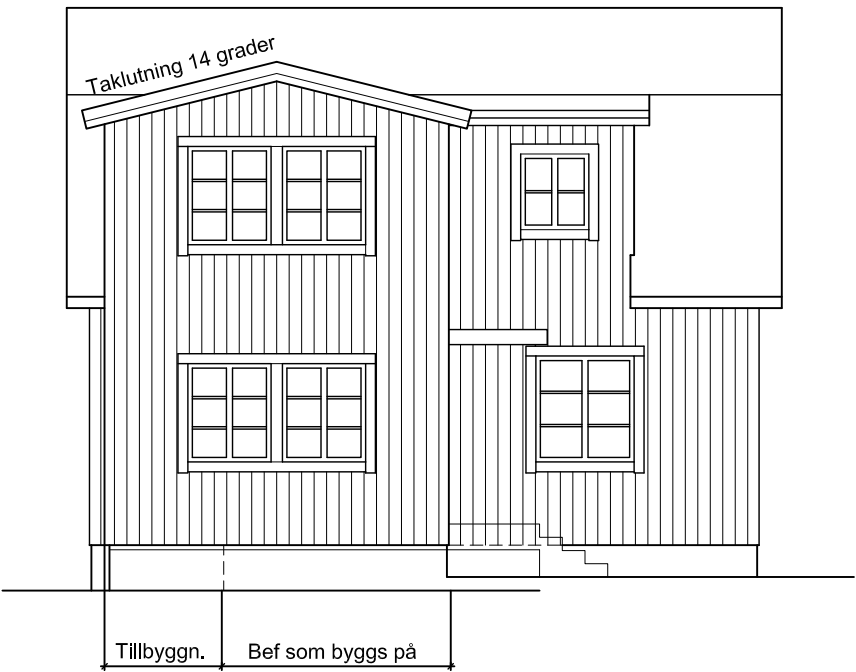

FASAD MOT NORR

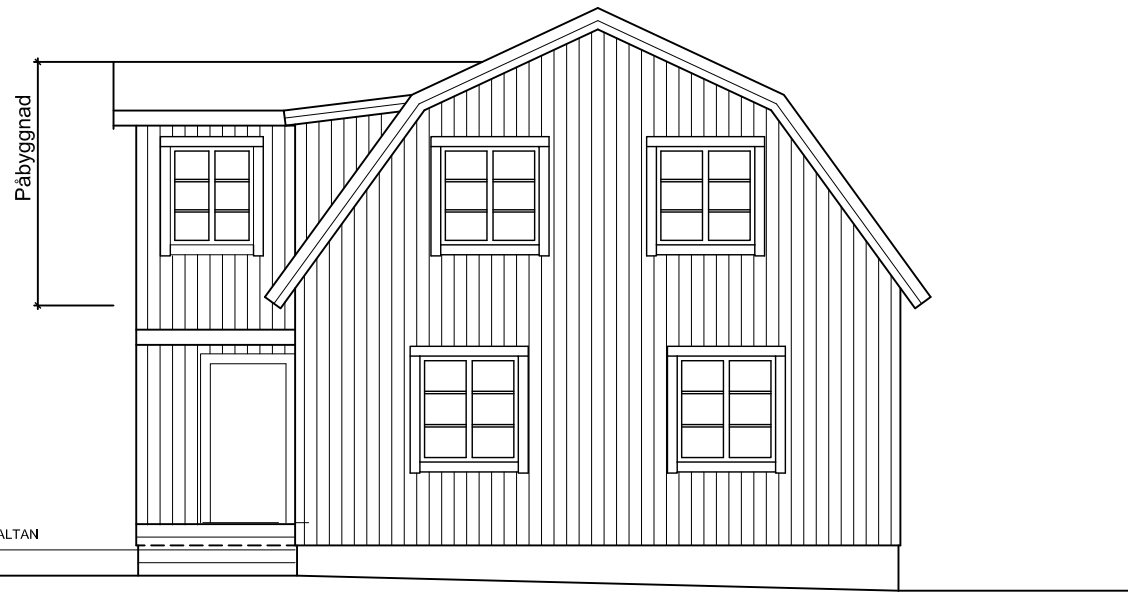

FASAD MOT VÄSTER

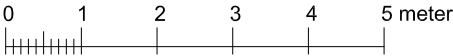

A Sänkt, flackare tak. Ändrade fönster 2025-02-11 GW
BYGGLOVSRITNING

Gunilla Wirén Arkitektbyrå
Gillsätragränd 72, 127 30 Skärholmen
tel/fax 08-88 13 28, mobil 070-665 81 66

Villa Westerholm, Bägerstavägen 42, Enskede
Andelen 6, Enskede Gård, Stockholm
TILLBYGGNAD AV ENBOSTADSHUS
FASADER

2021-05-31

SKALA 1:100

A03
REV
. A