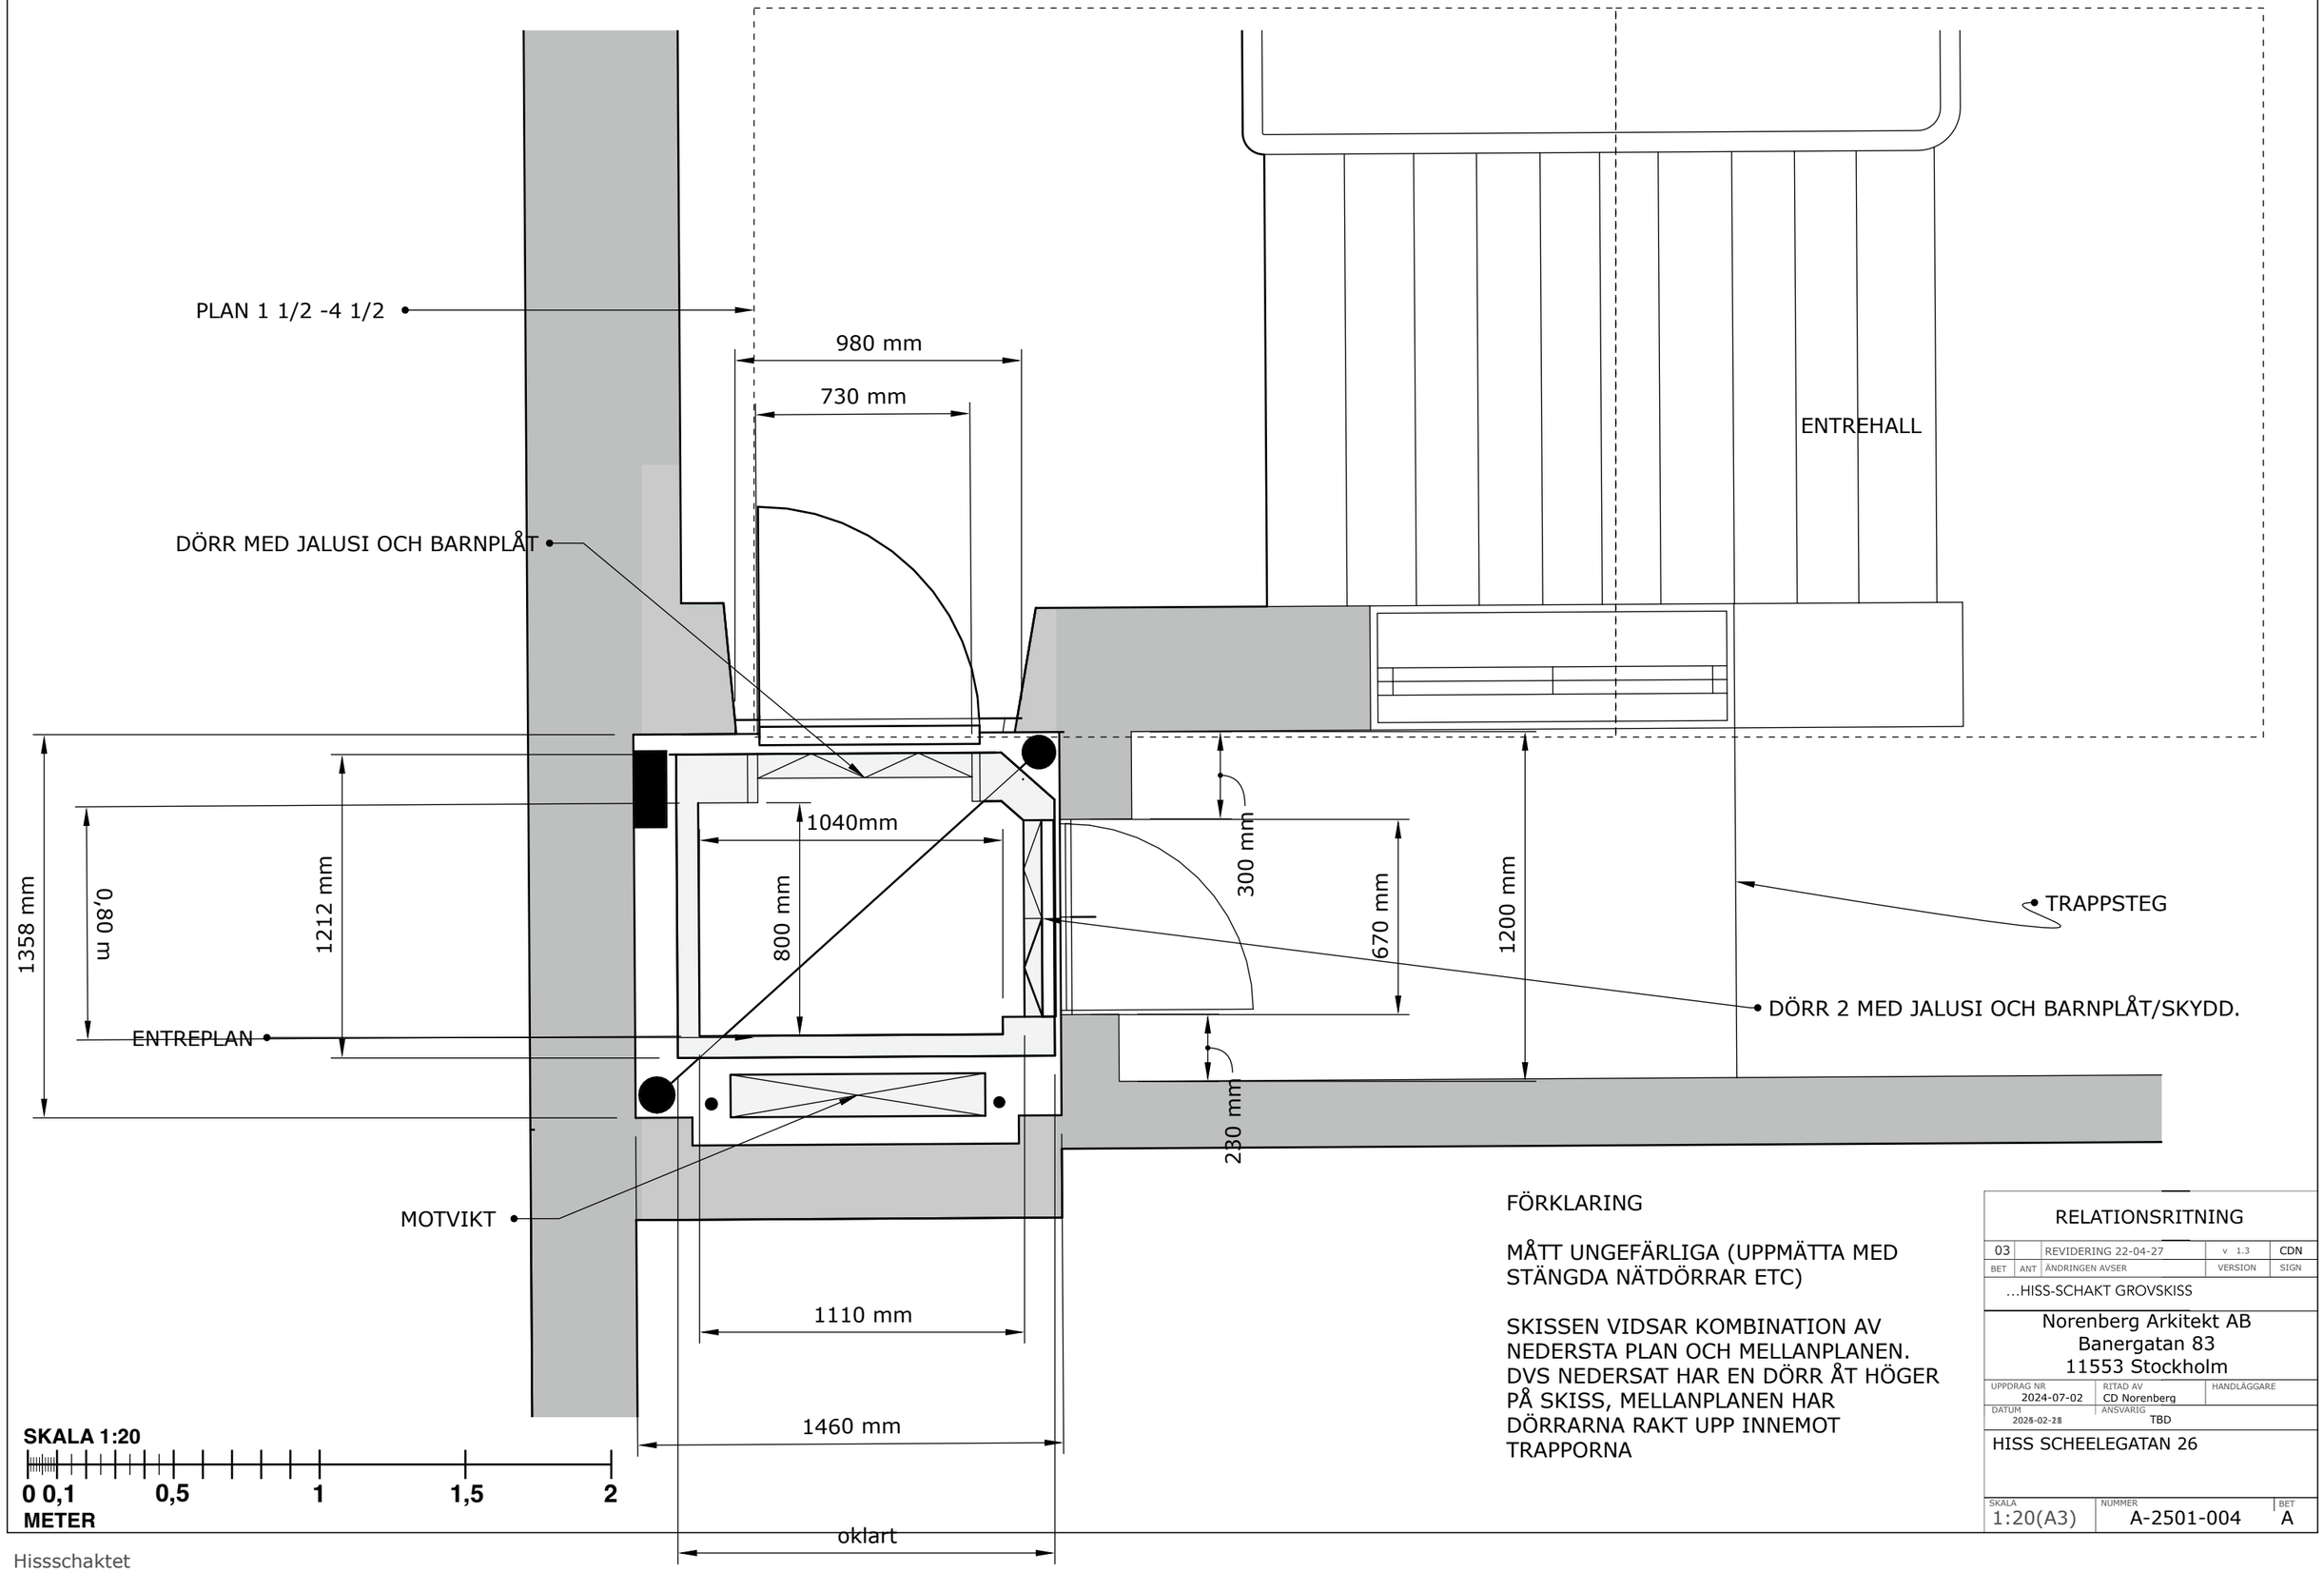

FÖRKLARING

MÅTT UNGEFÄRLIGA (UPPMÄTTA MED STÄNGDA NÄTDÖRRAR ETC)

SKISSEN VIDSAR KOMBINATION AV NEDERSTA PLAN OCH MELLANPLANEN. DVS NEDERSAT HAR EN DÖRR ÅT HÖGER PÅ SKISS, MELLANPLANEN HAR DÖRRARNA RAKT UPP INNEMOT TRAPPORNA

RELATIONSRITNING

03		REVIDERING 22-04-27	v 1.3	CDN
BET	ANT	ÄNDRINGEN AVSER	VERSION	SIGN

...HISS-SCHAKT GROVSKISS

Norenberg Arkitekt AB
Banergatan 83
11553 Stockholm

UPPDRAG NR	RITAD AV	HANDLÄGGARE
2024-07-02	CD Norenberg	
DATUM	ANSVARIG	
2025-02-28	TBD	

HISS SCHEELEGATAN 26

SKALA	NUMMER	BET
1:20(A3)	A-2501-004	A

Inkom till Stockholms stadsbyggnadskontor - 2025-02-12, Dnr 2024-13042