


SKALA 1:200

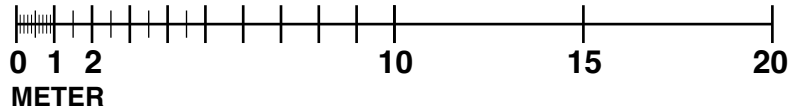

#### FÖRKLARING

#### PLACERING AV INDRAGNA ALTANER och VINDSFÖNSTER TOPPVY

I samband med vindsrenovering / inredning av vinden tas nya altaner upp mot och vindsfönster markerade med ändringsmoln.

#### BYGGLOVSRITNING

04	REVIDERING 25-02-12	v 2.0	CDN
BET	ANT	ÄNDRINGEN AVSER TAKKUPOIR	VERSION

#### PLACERING ALTANER VINDSKUPOR

Norenberg Arkitekt AB  
Banergatan 83  
11553 Stockholm

UPPDRAG NR 2024-07-15	RITAD AV CD Norenberg	HANDLÄGGARE
DATUM 2025-02-11	ANSVARIG	TBD

KV Pagen 5  
SCHEELEGATAN 26  
Byggherre BRF HÄROLDEN 15

SKALA 1:200(A3)	NUMMER A-2402-0051	BET A
--------------------	-----------------------	----------