




FASAD MOT GÅRD SYDVÄST

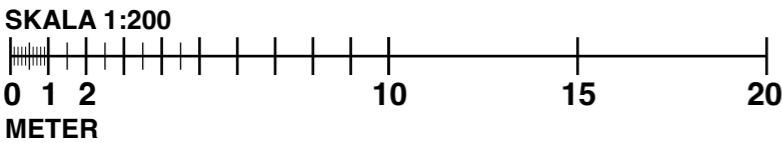

FÖRKLARING

PLACERING AV INDRAGEN ALTAN GÅRDSHUS MOT GÅRD /SYDVÄST


I samband med vindsrenovering / inredning av vinden tas nya balkonger upp  
upp mot och vindsfönster SV , och NO markerade med ändringsmoln.

BYGGLOVSRITNING

01	REVIDERING 25-02-12	v 2.0	CDN	
BET	ANT	ÄNDRINGEN AVSER TAKKUPOIR	VERSION	SIGN
PLACERING ALTANER VINDSFÖNSTER				
Norenberg Arkitekt AB Banergatan 83 11553 Stockholm				
UPPDRAG NR 2024-07-15		RITAD AV CD Norenberg		HANDLÄGGARE
DATUM 2025-02-11		ANSVARIG TBD		
KV Pagen 5 SCHEELEGATAN 26 Byggherre BRF HÄROLDEN 15				
SKALA 1:200(A3)		NUMMER A-2402-0021		BET A



FASAD MOT GÅRD SYDOST

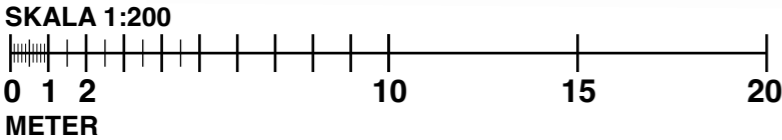

FÖRKLARING

PLACERING AV INDRAGNA ALTAN GÅRDSHUS MOT GÅRD /SYDOST

I samband med vindsrenovering / inredning av vinden tas nya altaner upp mot och vindsfönster SV och NO markerade med ändringsmoln. Mot SO föreslås ett fönster mot matplatsen med morgonsol.



BYGGLOVSRITNING

02	REVIDERING 25-02-12	v 2.0	CDN
BET	ANT	ÄNDRINGEN AVSER TAKKUPÖIR	VERSION SIGN

PLACERING ALTANER TAKFÖNSTER SO

Norenberg Arkitekt AB Banergatan 83 11553 Stockholm		
UPPDRAG NR 2024-07-15	RITAD AV CD Norenberg	HANDLÄGGARE

KV Pagen 5 SCHEELEGATAN 26 Byggherre BRF HÄROLDEN 15		
SKALA 1:200(A3)	NUMMER A-2402-0031	BET A

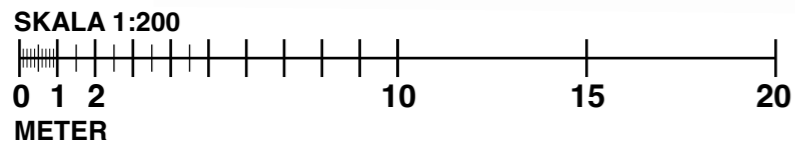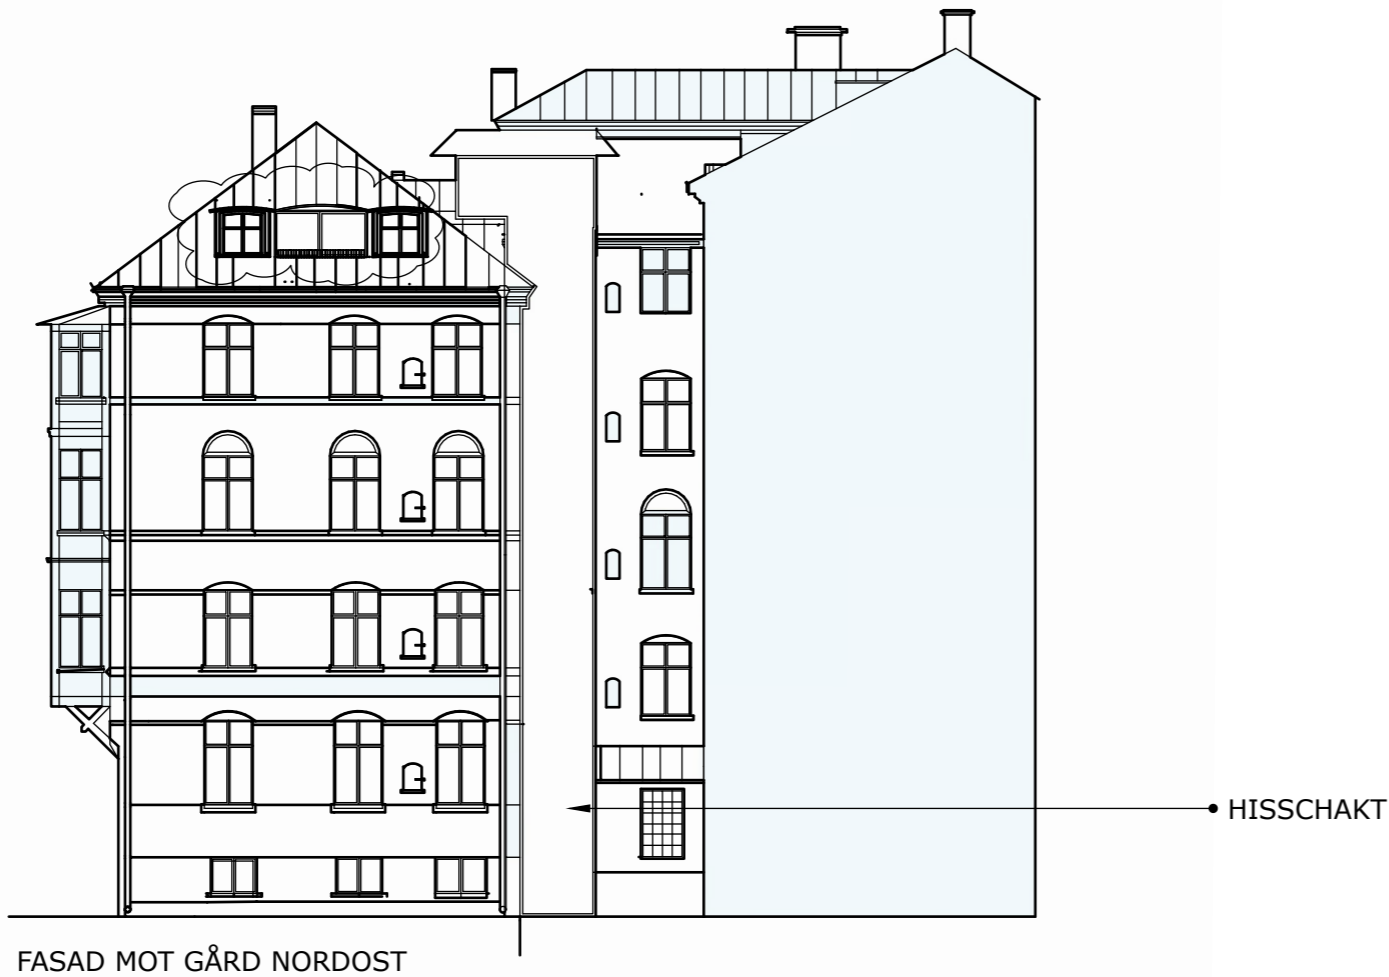

FÖRKLARING

PLACERING AV INDRAGNA ALTAN GÅRDSHUS MOT GÅRD /NORDOST

I samband med vindsrenovering / inredning av vinden tas nya altaner upp mot och vindsfönster SV och NO markerade med ändringsmoln.

BYGGLOVSRITNING

03	REVIDERING 25-02-12	v 2.0	CDN
BET	ANT	ÄNDRINGEN AVSER TAKKUPOIR	VERSION SIGN

PLACERING ALTANER TAKFÖNSTER NO

Norenberg Arkitekt AB  
Banergatan 83  
11553 Stockholm

UPPDRAG NR 2024-07-15	RITAD AV CD Norenberg	HANDLÄGGARE
DATUM 2025-02-11	ANSVARIG	TBD

KV Pagen 5  
SCHEELEGATAN 26  
Byggherre BRf HÄROLDEN 15

SKALA 1:200(A3)	NUMMER A-2402-0041	BET A
--------------------	-----------------------	----------