
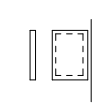


MOT SYDOST, HUS 1 OCH 2

### FÖRKLARINGAR

(V00) DETALJ GÄLLER I PRINCIP.  
EO ELEMENTFASAD.


 SKYLTLÄGE PÅ FASAD.  
SKYLTT

 SKYLTLÄGE, UTSTICKANDE  
"FLAGGA". FRAMIFRÅN OCH  
FRÅN SIDA.


KSK KOPPLINGSSKÅP FÖR LINSPÄND  
BELYSNING.  
LSI INFÄSTNING FÖR LINSPÄND  
BELYSNING.  
PLACERING OCH ANTAL FÖR BÅDA ENL.  
SENARE BESKED FRÅN STADEN. KSK  
ANPASSAS TILL STENBEKLÄDNAD.

### FÖRESKRIFTER

PÅ GAVLAR I LINJE A OCH M PLAN 5-8 OCH  
14 FÖRBEREDS FÖR MONTAGE AV STÖRRE  
FASADSKYLTA. STÅLSTOMMEN  
KOMPLETTERAS MED SEKUNDÄRSKID  
OCH ELUTTAG FÖR VARJE SKYLTT. PÅ PLAN  
14 EN STOR SKYLTT MED VOLYM. SE VIDARE I  
FASADBESKRIVNING.

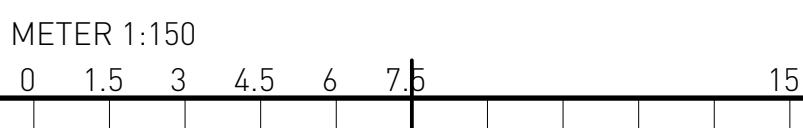

HÖJDSYSTEM RH 2000

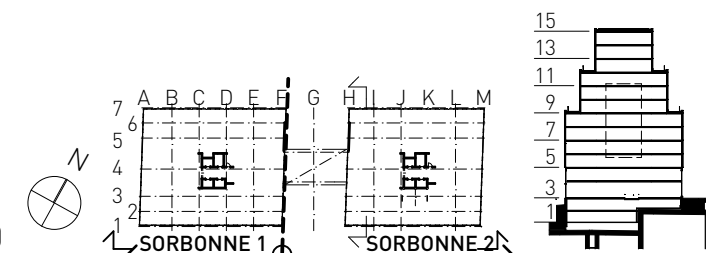

+70,80	15 PLAN 15 TAKPLAN
+67,20	14 PLAN 14
+63,60	13 PLAN 13
+60,00	12 PLAN 12 (Andra indrag)
+56,40	11 PLAN 11 (Tak länk)
+52,80	10 PLAN 10
+49,20	9 PLAN 9 (Första indrag)
+45,60	8 PLAN 8
+42,00	7 PLAN 7
+38,40	6 PLAN 6 (Första länk)
+34,80	5 PLAN 5
+31,20	4 PLAN 4
+26,40	3 PLAN 3 ENTRE

01	-	ENL. ÄNDRINGS-PM A-01	2025-02-04	FL
BET	ANT	ÄNDRINGEN AVSER	DATUM	SIGN

### BYGGLOVSHANDLING




HAGASTADEN  
EUGENIAVÄGEN 22 OCH 26, STOCKHOLM

PL	PLAN 57 PROJEKT AB	-
A	BRUNNBERG & FÖRSHED ARK.KONTOR AB	08-617 61 00
K	BYGGNADSTEKNISKA BYRÅN AB	010-161 10 00
KP	-	-
V	TJUREN PROJEKTPARTNER AB	08-480 028 00
E	TJUREN PROJEKTPARTNER AB	08-480 028 00
SP	NORDISKA BRAND AB	08-730 06 70


ANSVARIG	ITAD/KONSTR AV	HANDLAGGARE
O. SALOMONSON	FL	F. LILJESTRÖM
UPPDRAG NR	DATUM	RST NR
CASO 0002	2024-06-28	

KV. SORBONNE 1 OCH 2 - INFINITY  
HUS 1 OCH HUS 2  
FASAD MOT SYDOST, JOHANNA HEDÉNS GATA  
FASADER


SKALA	PROJNR	NUMMER	REV
1:150 1:300	402199	A--400-3-00001	01

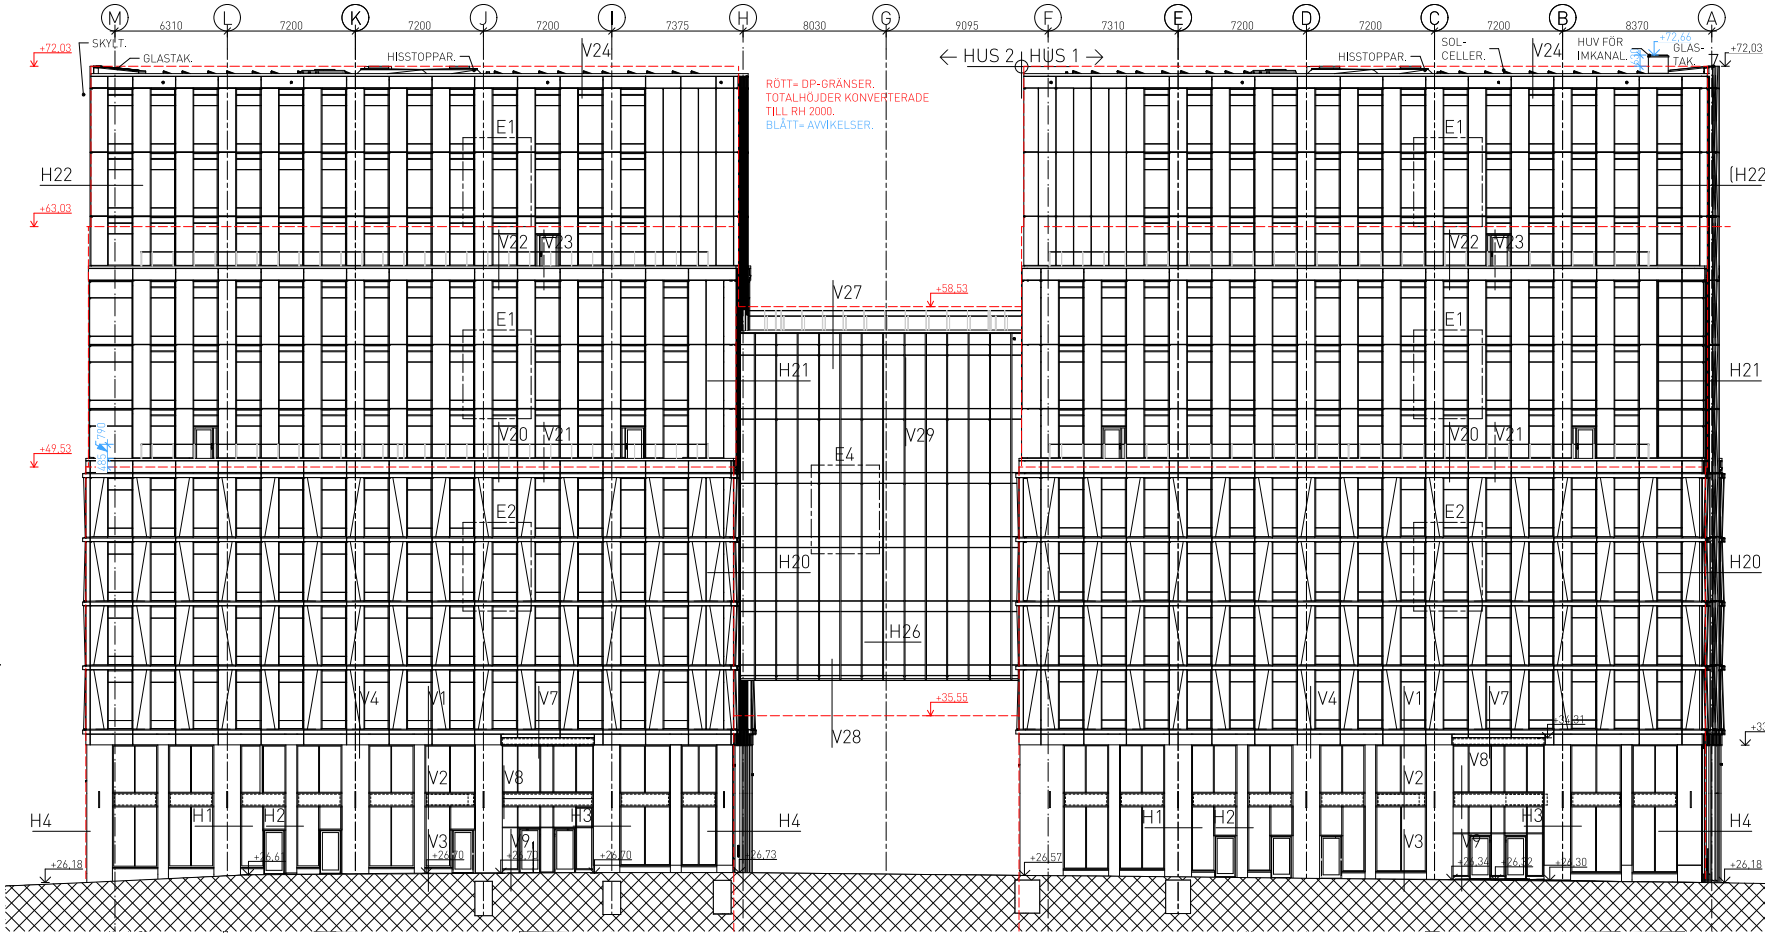




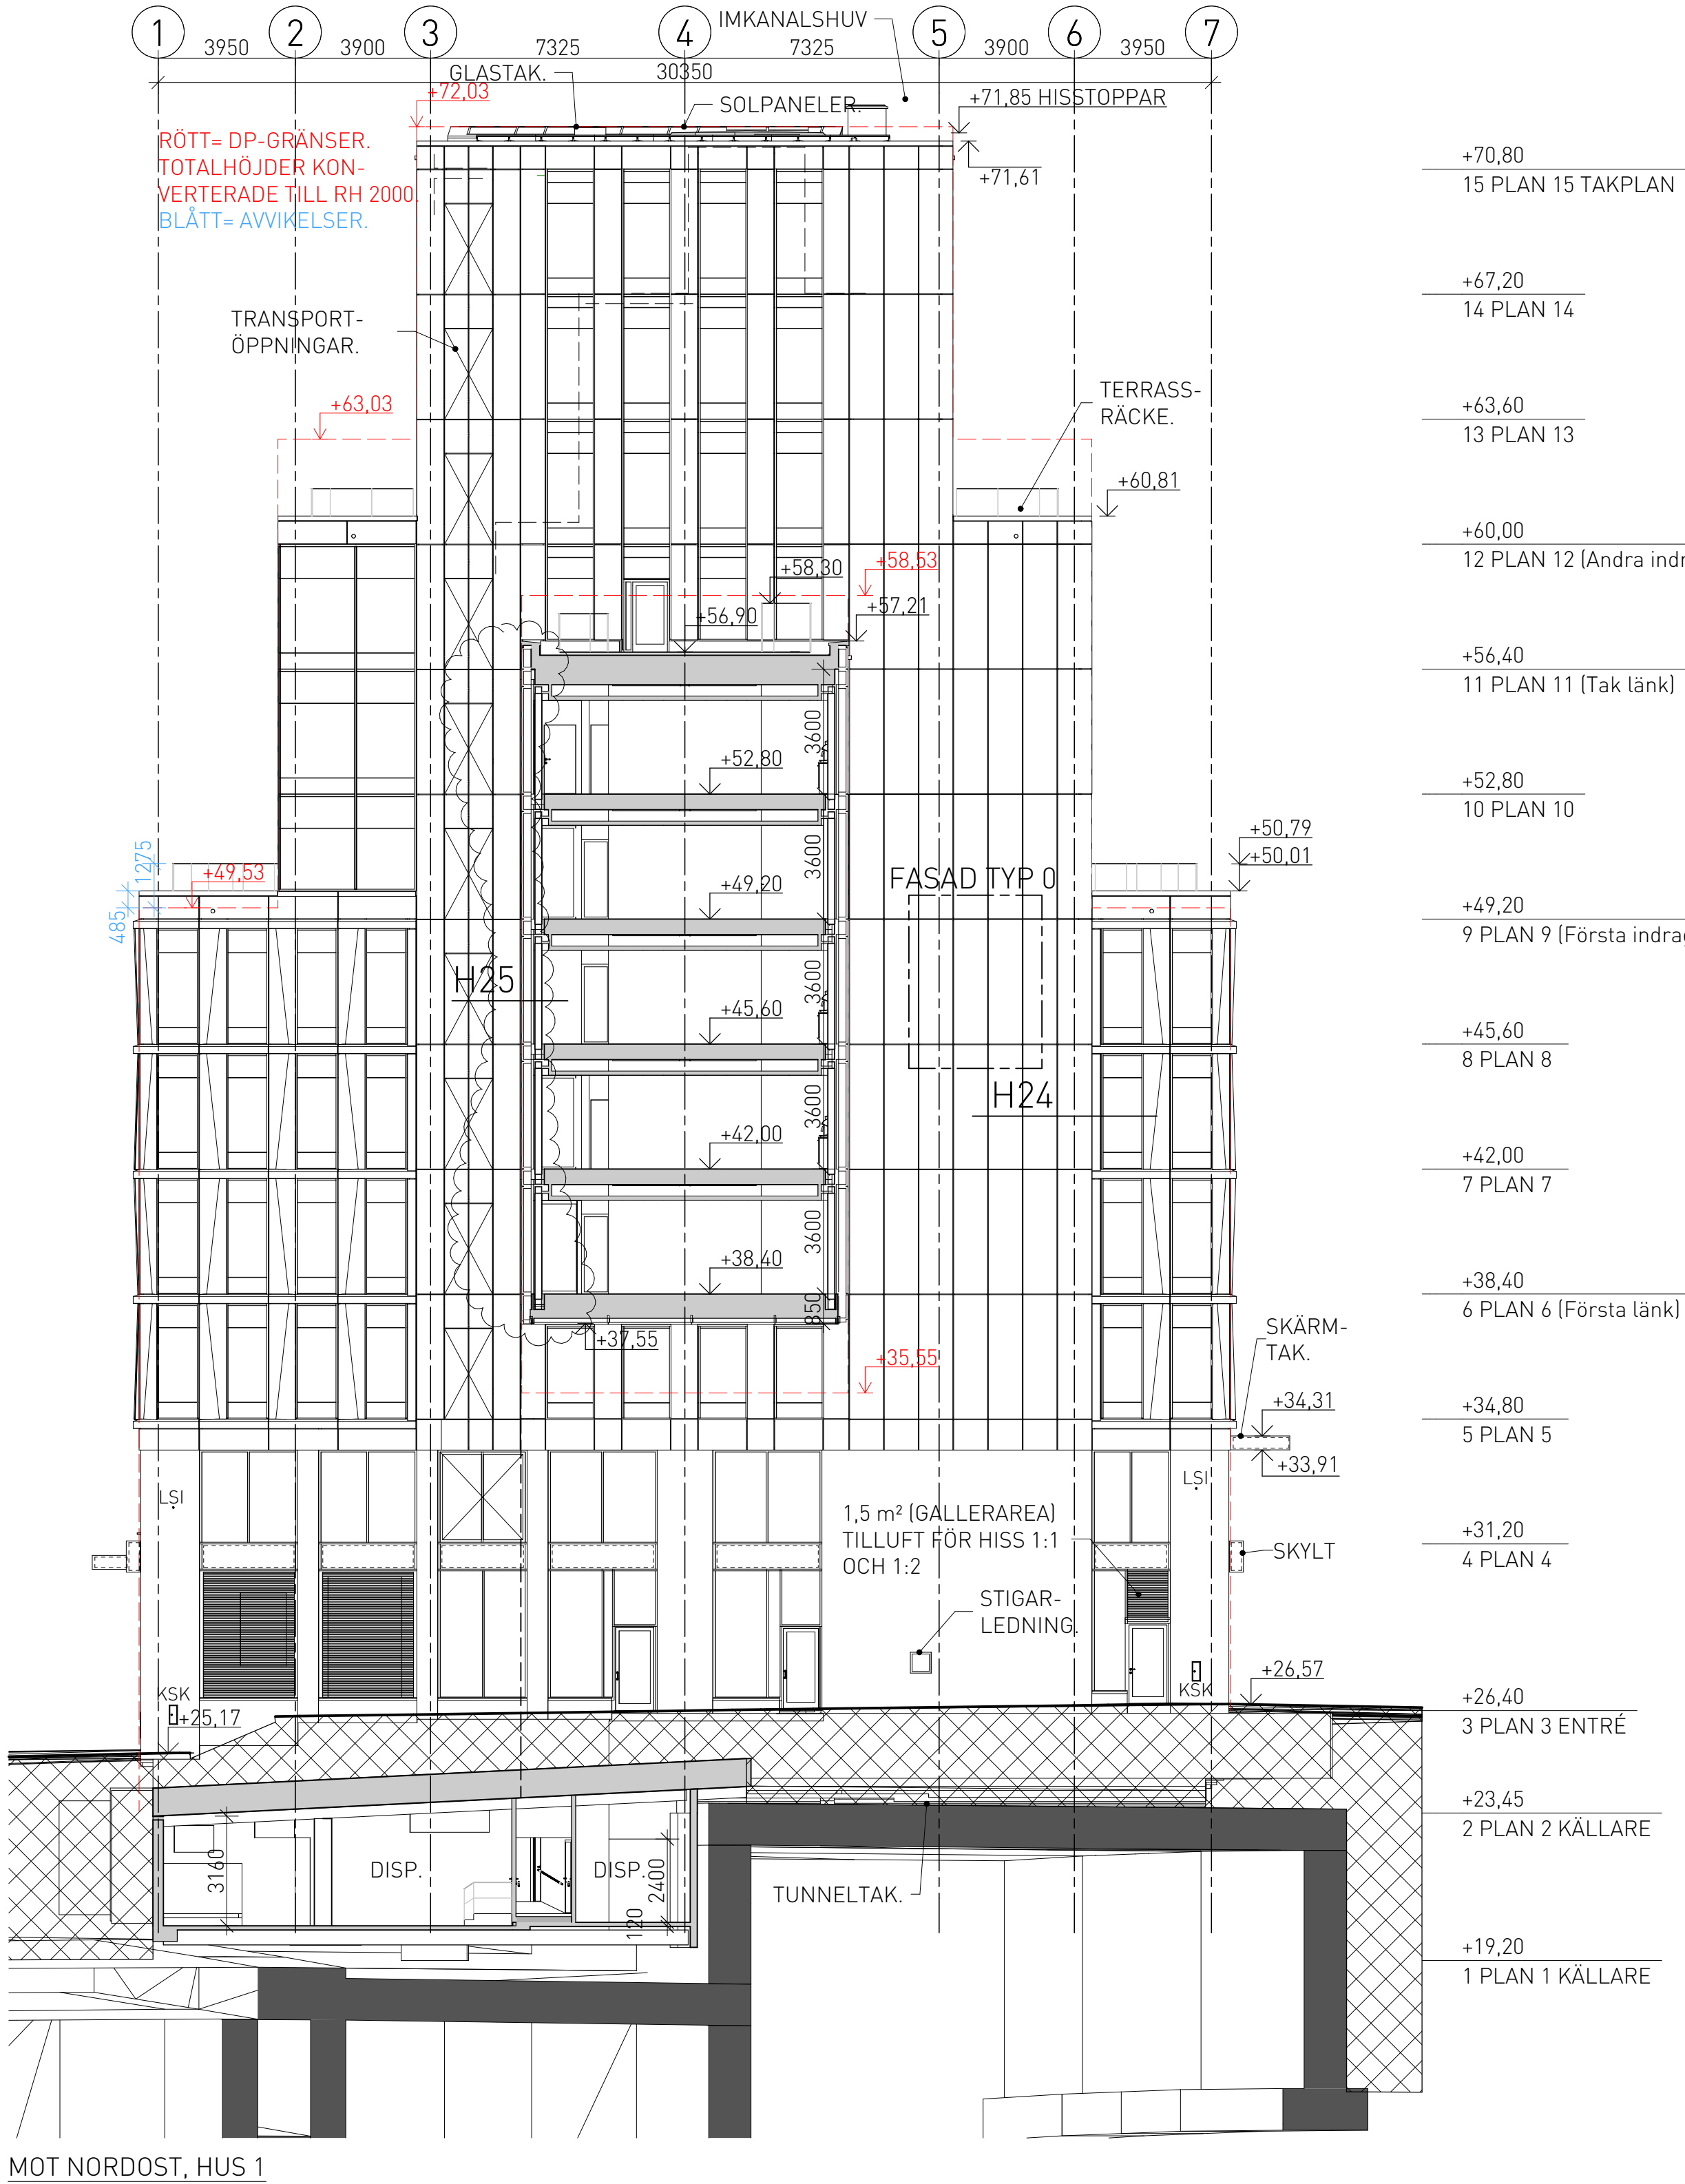


MOT NORDÖST, HUS 1

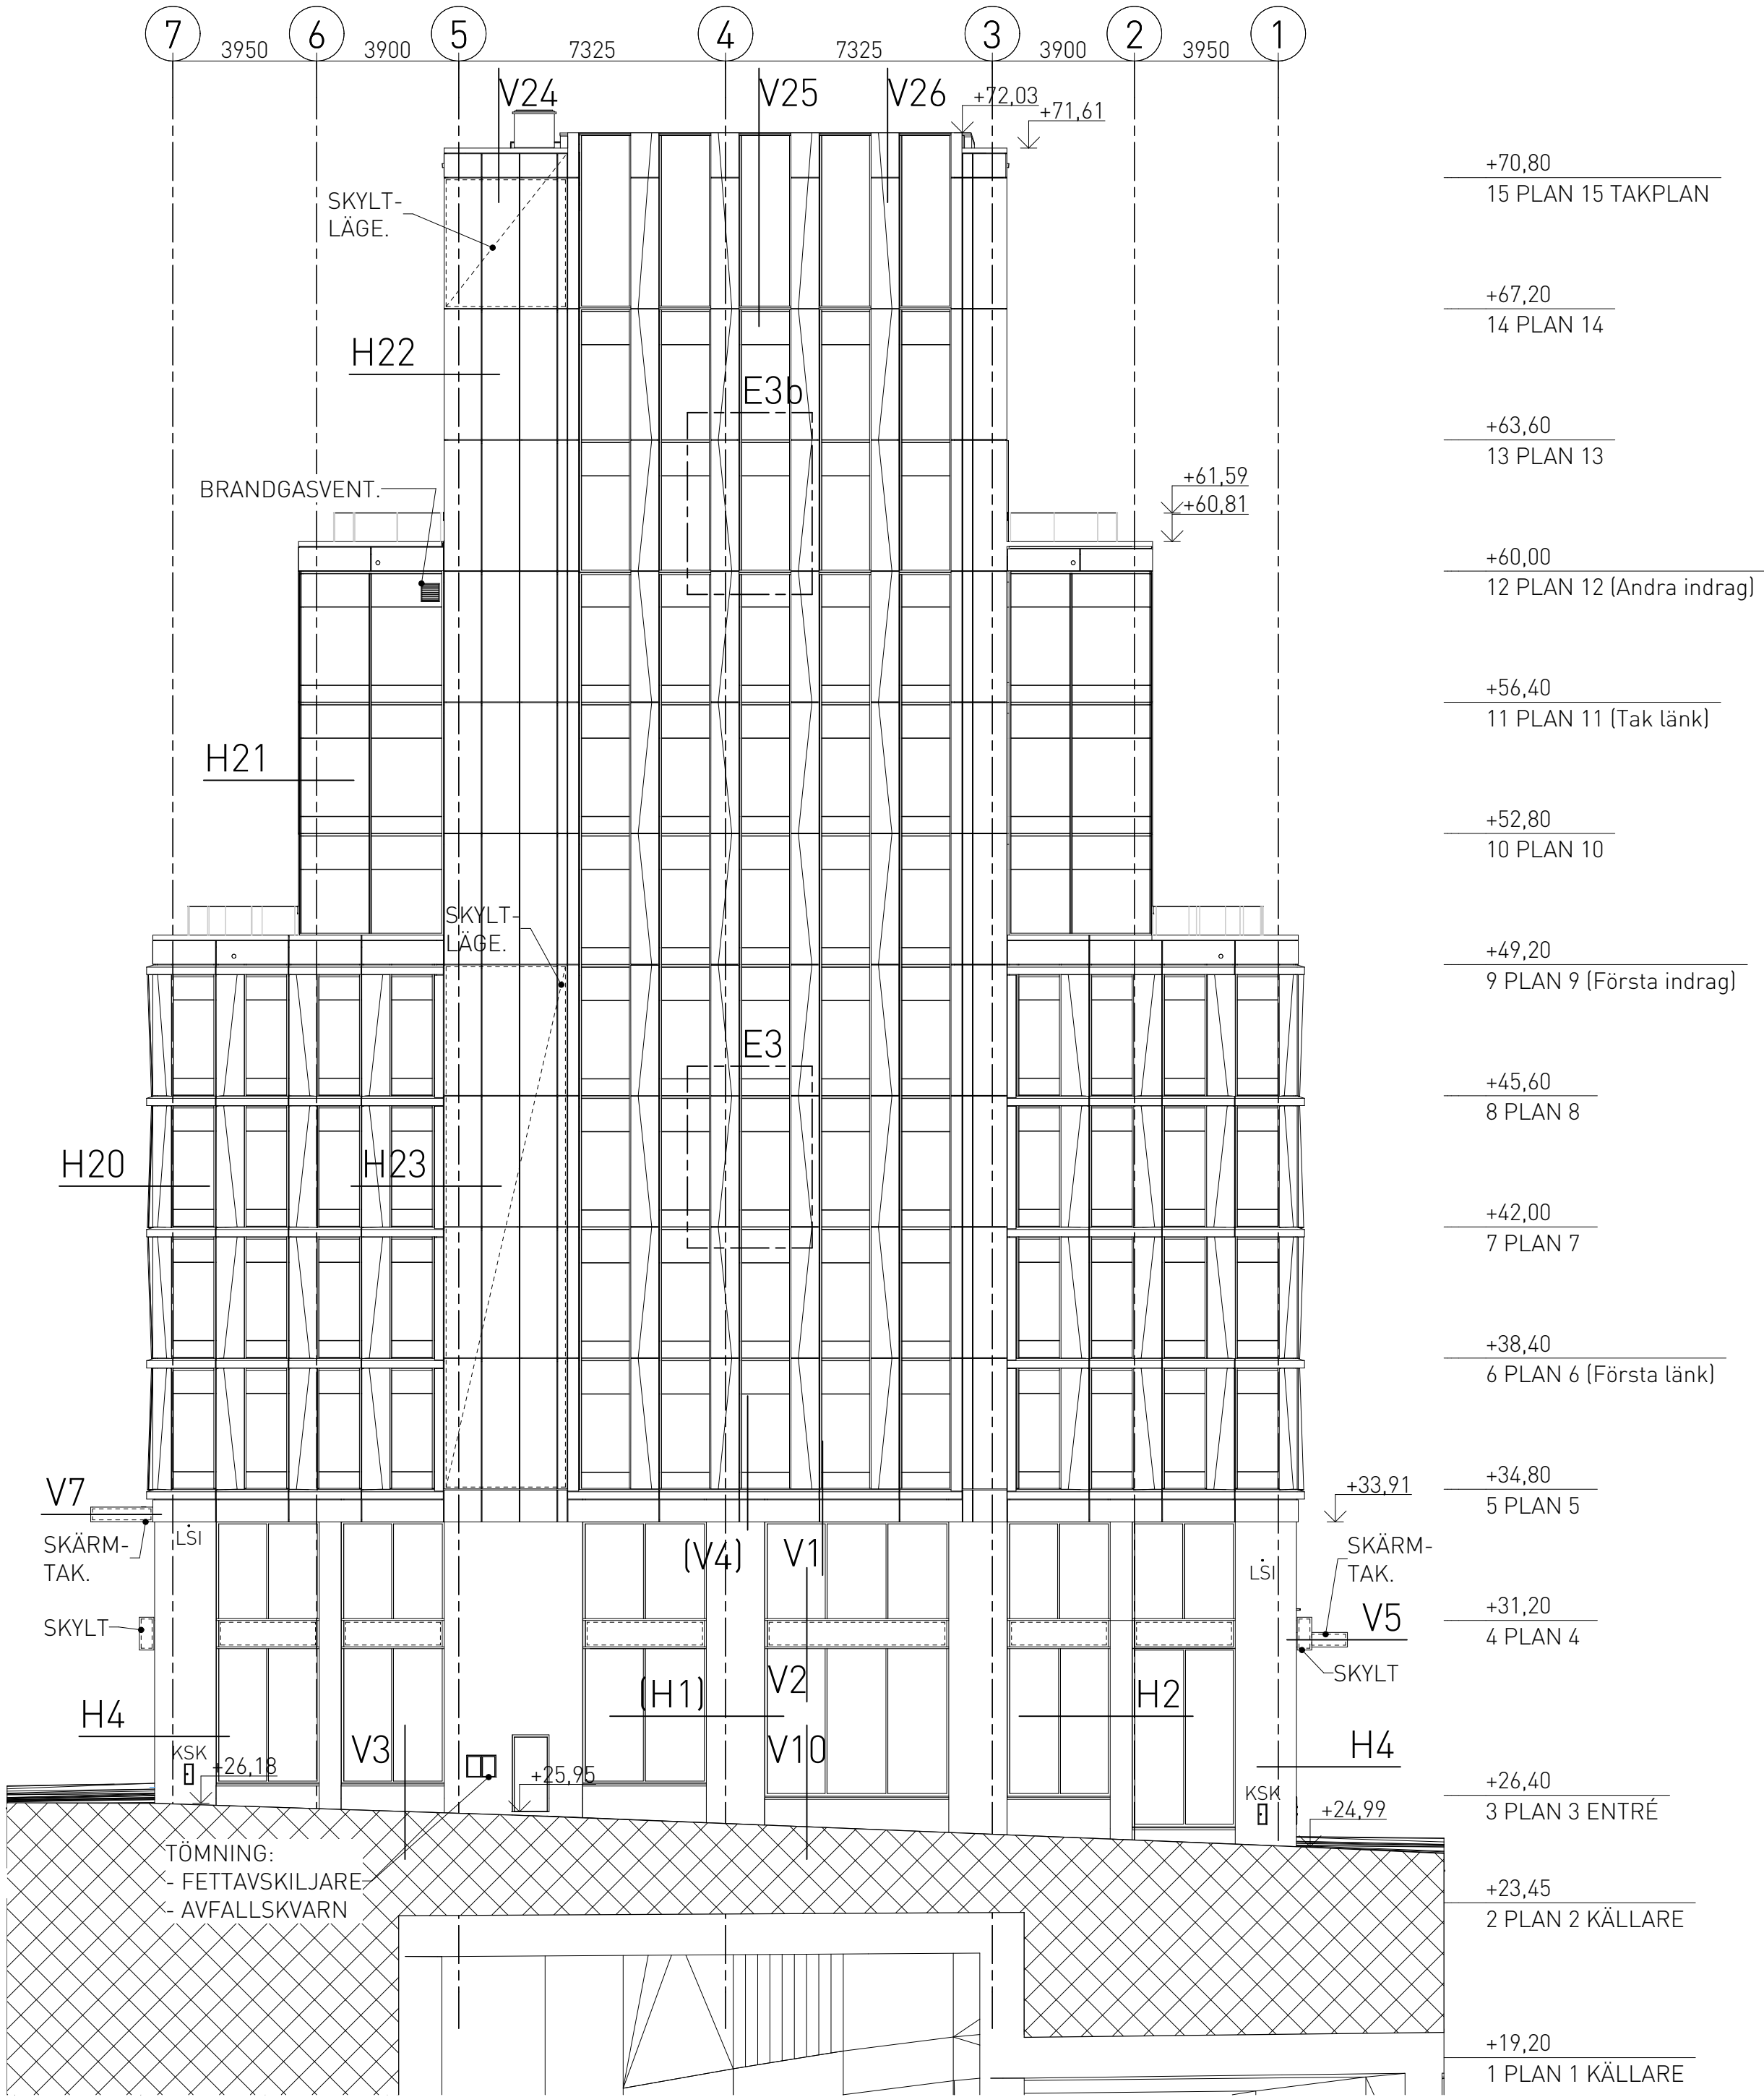

MOT SYDVÄST, HUS 1

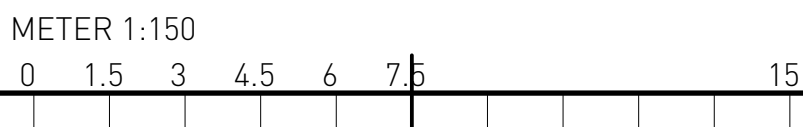

HÖJDSYSTEM RH 2000

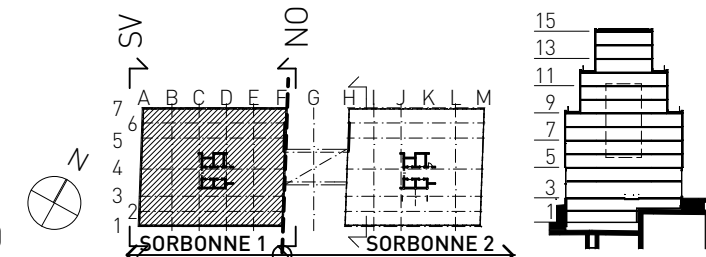

## FÖRKLARINGAR

[V00] DETALJ GÄLLER I PRINCIP.  
EO ELEMENTFASAD.

SKYLT SKYLT-LÄGE PÅ FASAD.

SKYLT SKYLT-LÄGE, UTSTICKANDE  
"FLAGGA". FRAMIFRÅN OCH  
FRÅN SIDA.

KSK KOPPLINGSSKÅP FÖR LINSPÄND

BELYSNING.

LSI INFÄSTNING FÖR LINSPÄND

BELYSNING.

PLACERING OCH ANTAL FÖR BÅDA ENL.  
SENARE BESKED FRÅN STADEN. KSK  
ANPASSAS TILL STENBEKLÄDNAD.

## FÖRESKRIFTER

PÅ GAVLAR I LINJE A OCH M PLAN 5-8 OCH  
14 FÖRBEREDS FÖR MONTAGE AV STÖRRE  
FASADSKYLTA. STÅLSTOMMEN  
KOMPLETTERAS MED SEKUNDÄRSMIDE  
OCH ELUTTAG FÖR VARJE SKYLT. PÅ PLAN  
14 EN STOR SKYLT MED VOLYM. SE VIDARE I  
FASADBESKRIVNING.

## HÄNVISNINGAR

ÖVERSIKTSPLANER: A--400-1-...  
SEKTIONER: A--400-2-...  
ELEMENTFASADER: A--420-4-002...  
VERTIKALA DETALJER: A--420-6-0010...  
HORIZONTALA DETALJER: A--420-6-0015...  
KULÖRER OCH MATERIAL: A--490-3-...  
A-TEKNISK BESKRIVNING FASADER.

01	-	ENL. ÄNDRINGS-PM A-01	2025-02-04	FL
BET	ANT	ÄNDRINGEN AVSER	DATUM	SIGN

## BYGGLOVSHANDLING





HAGASTADEN  
EUGENIAVÄGEN 22 OCH 26, STOCKHOLM

PL	PLAN 57 PROJEKT AB	-
A	BRUNNBERG & FORSHED ARK. KONTOR AB	08-617 61 00
K	BYGGNADSTEKNISKA BYRÅN AB	010-161 10 00
KP	-	-
V	TJUREN PROJEKTPARTNER AB	08-480 028 00
E	TJUREN PROJEKTPARTNER AB	08-480 028 00
SP	NORDISKA BRAND AB	08-730 06 70

ANSVARIG	RITAD/KONSTR AV	HANDLAGGARE
O. SALOMONSON	FL	F. LILJESTRÖM
UPPDRAK NR	DATUM	RST NR
CASO 0002	2024-06-28	

KV. SORBONNE 1 OCH 2 - INFINITY  
HUS 1  
FASAD MOT NORDÖST/SEKTION F OCH SYDVÄST  
FASADER


SKALA	PROJNR	NUMMER	REV
1:150 1:300	402199	A--400-3-10001	01

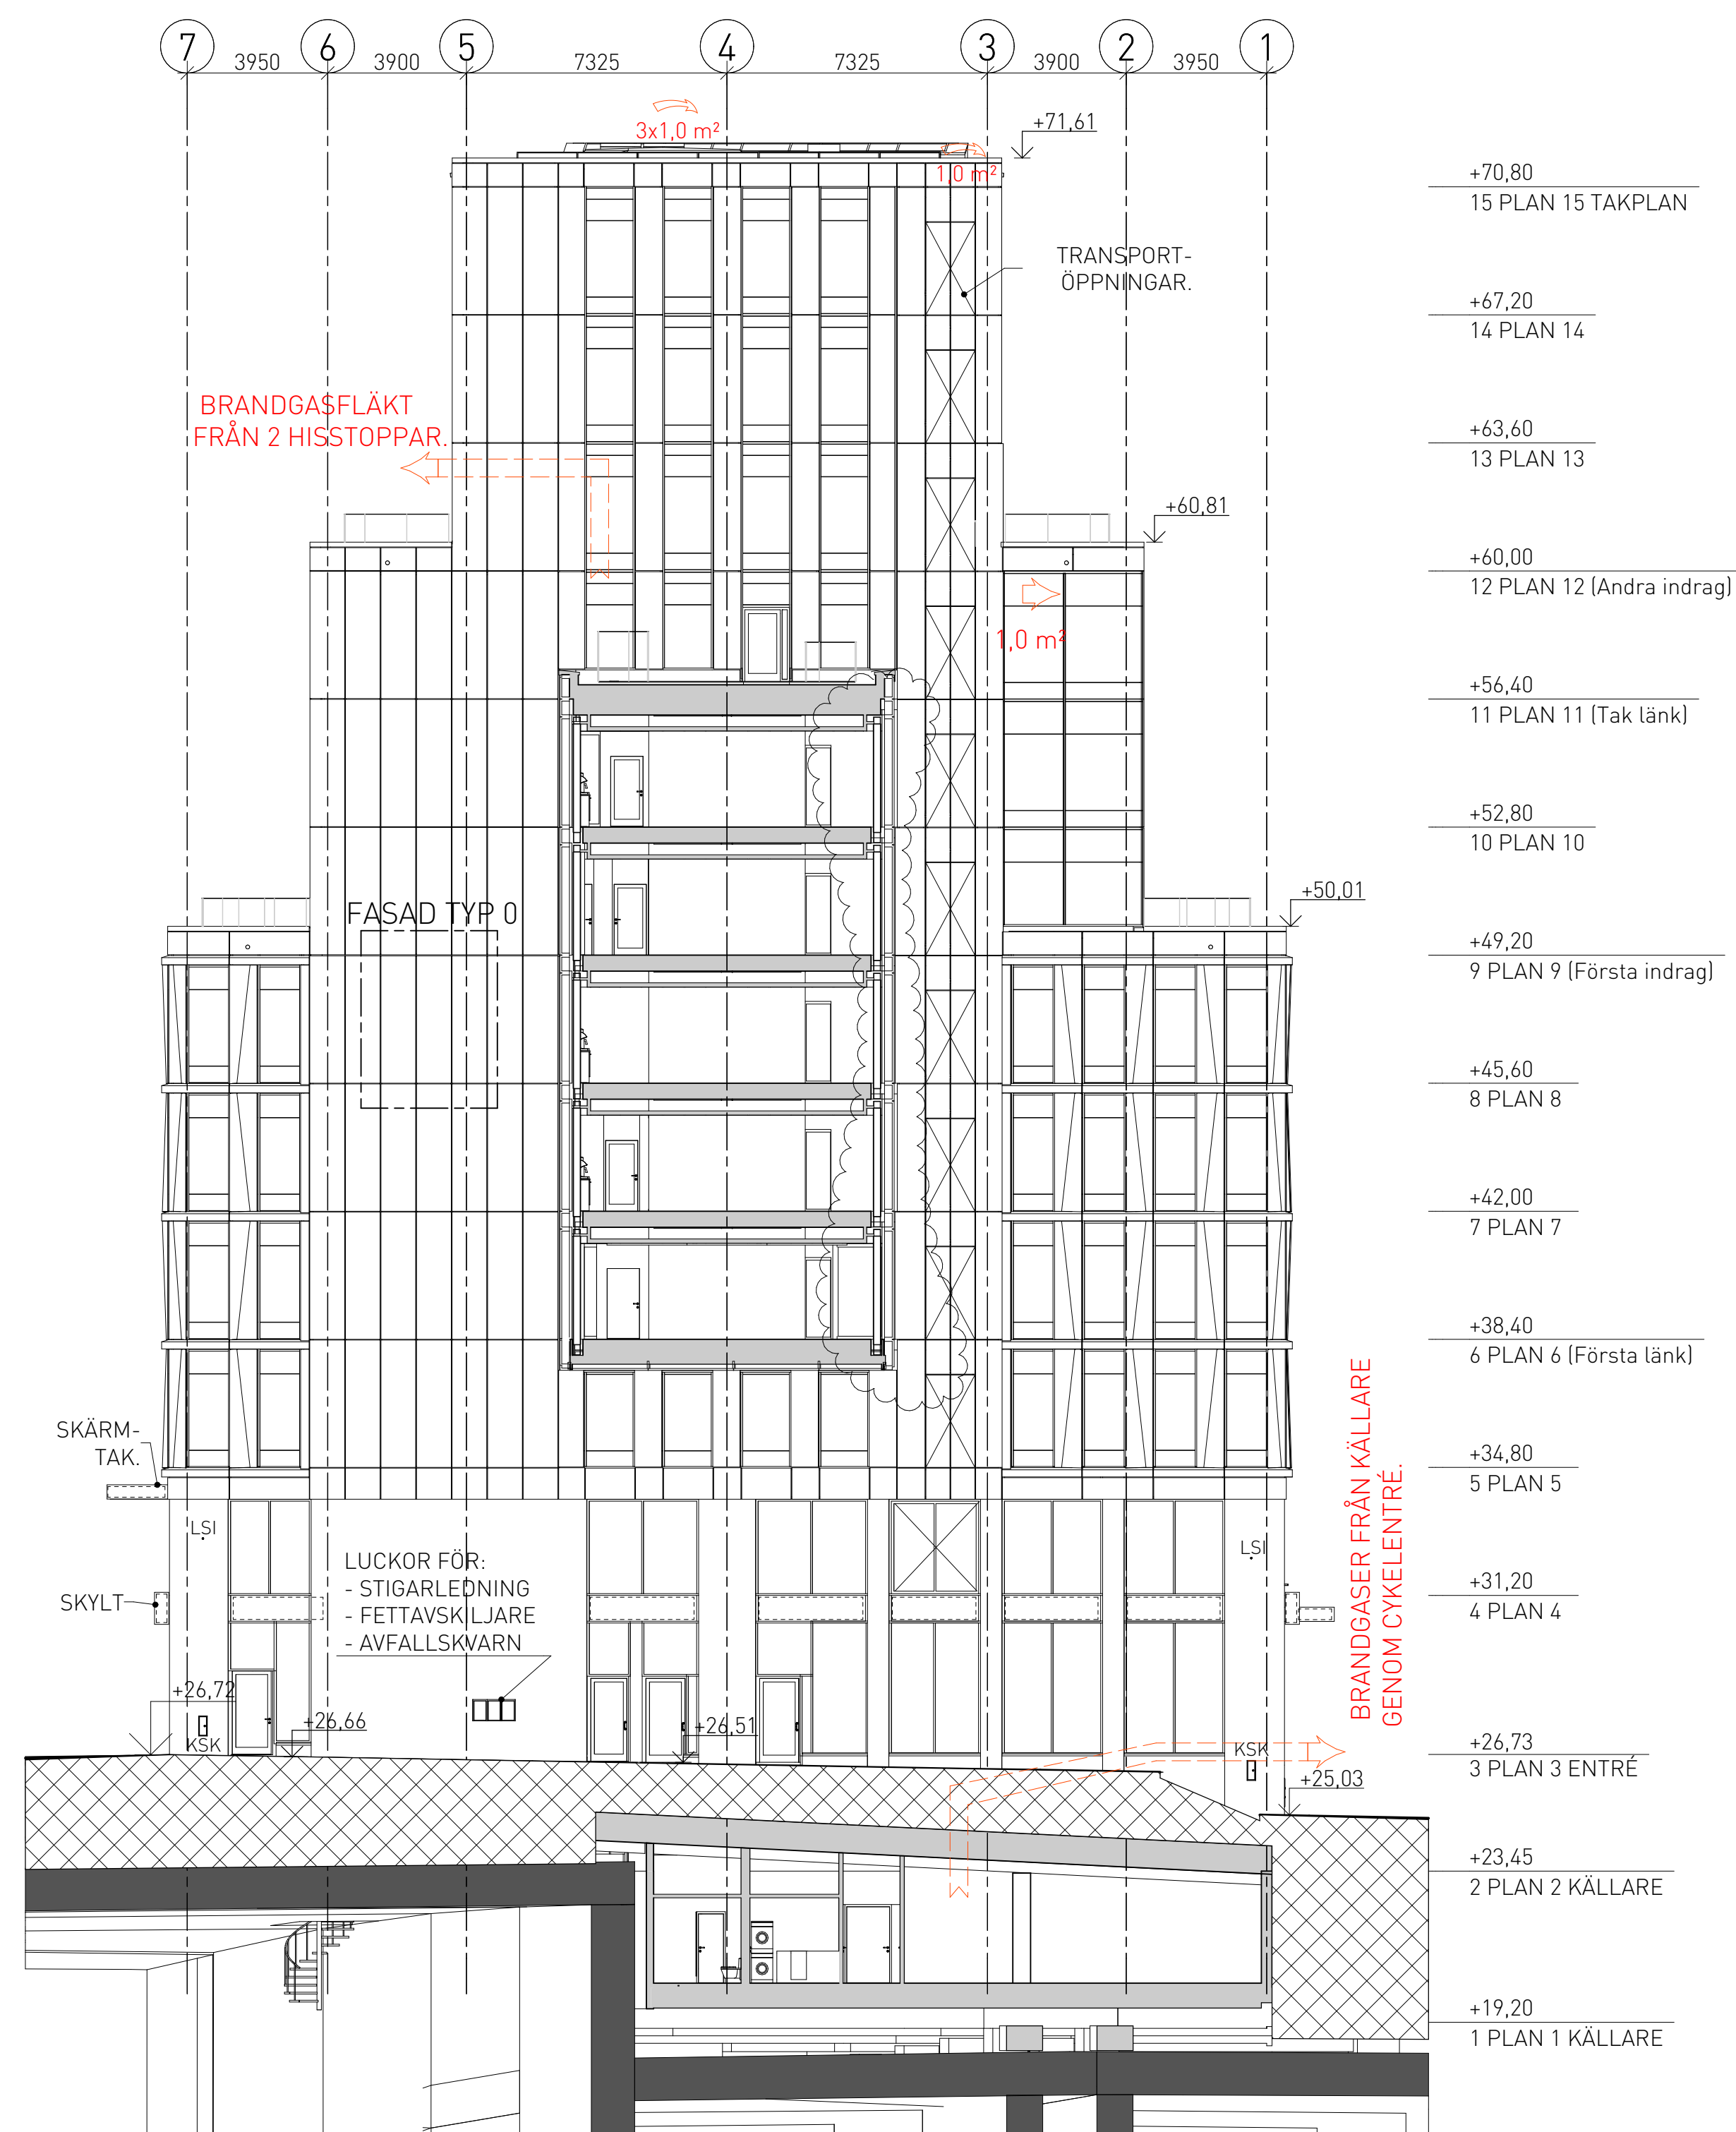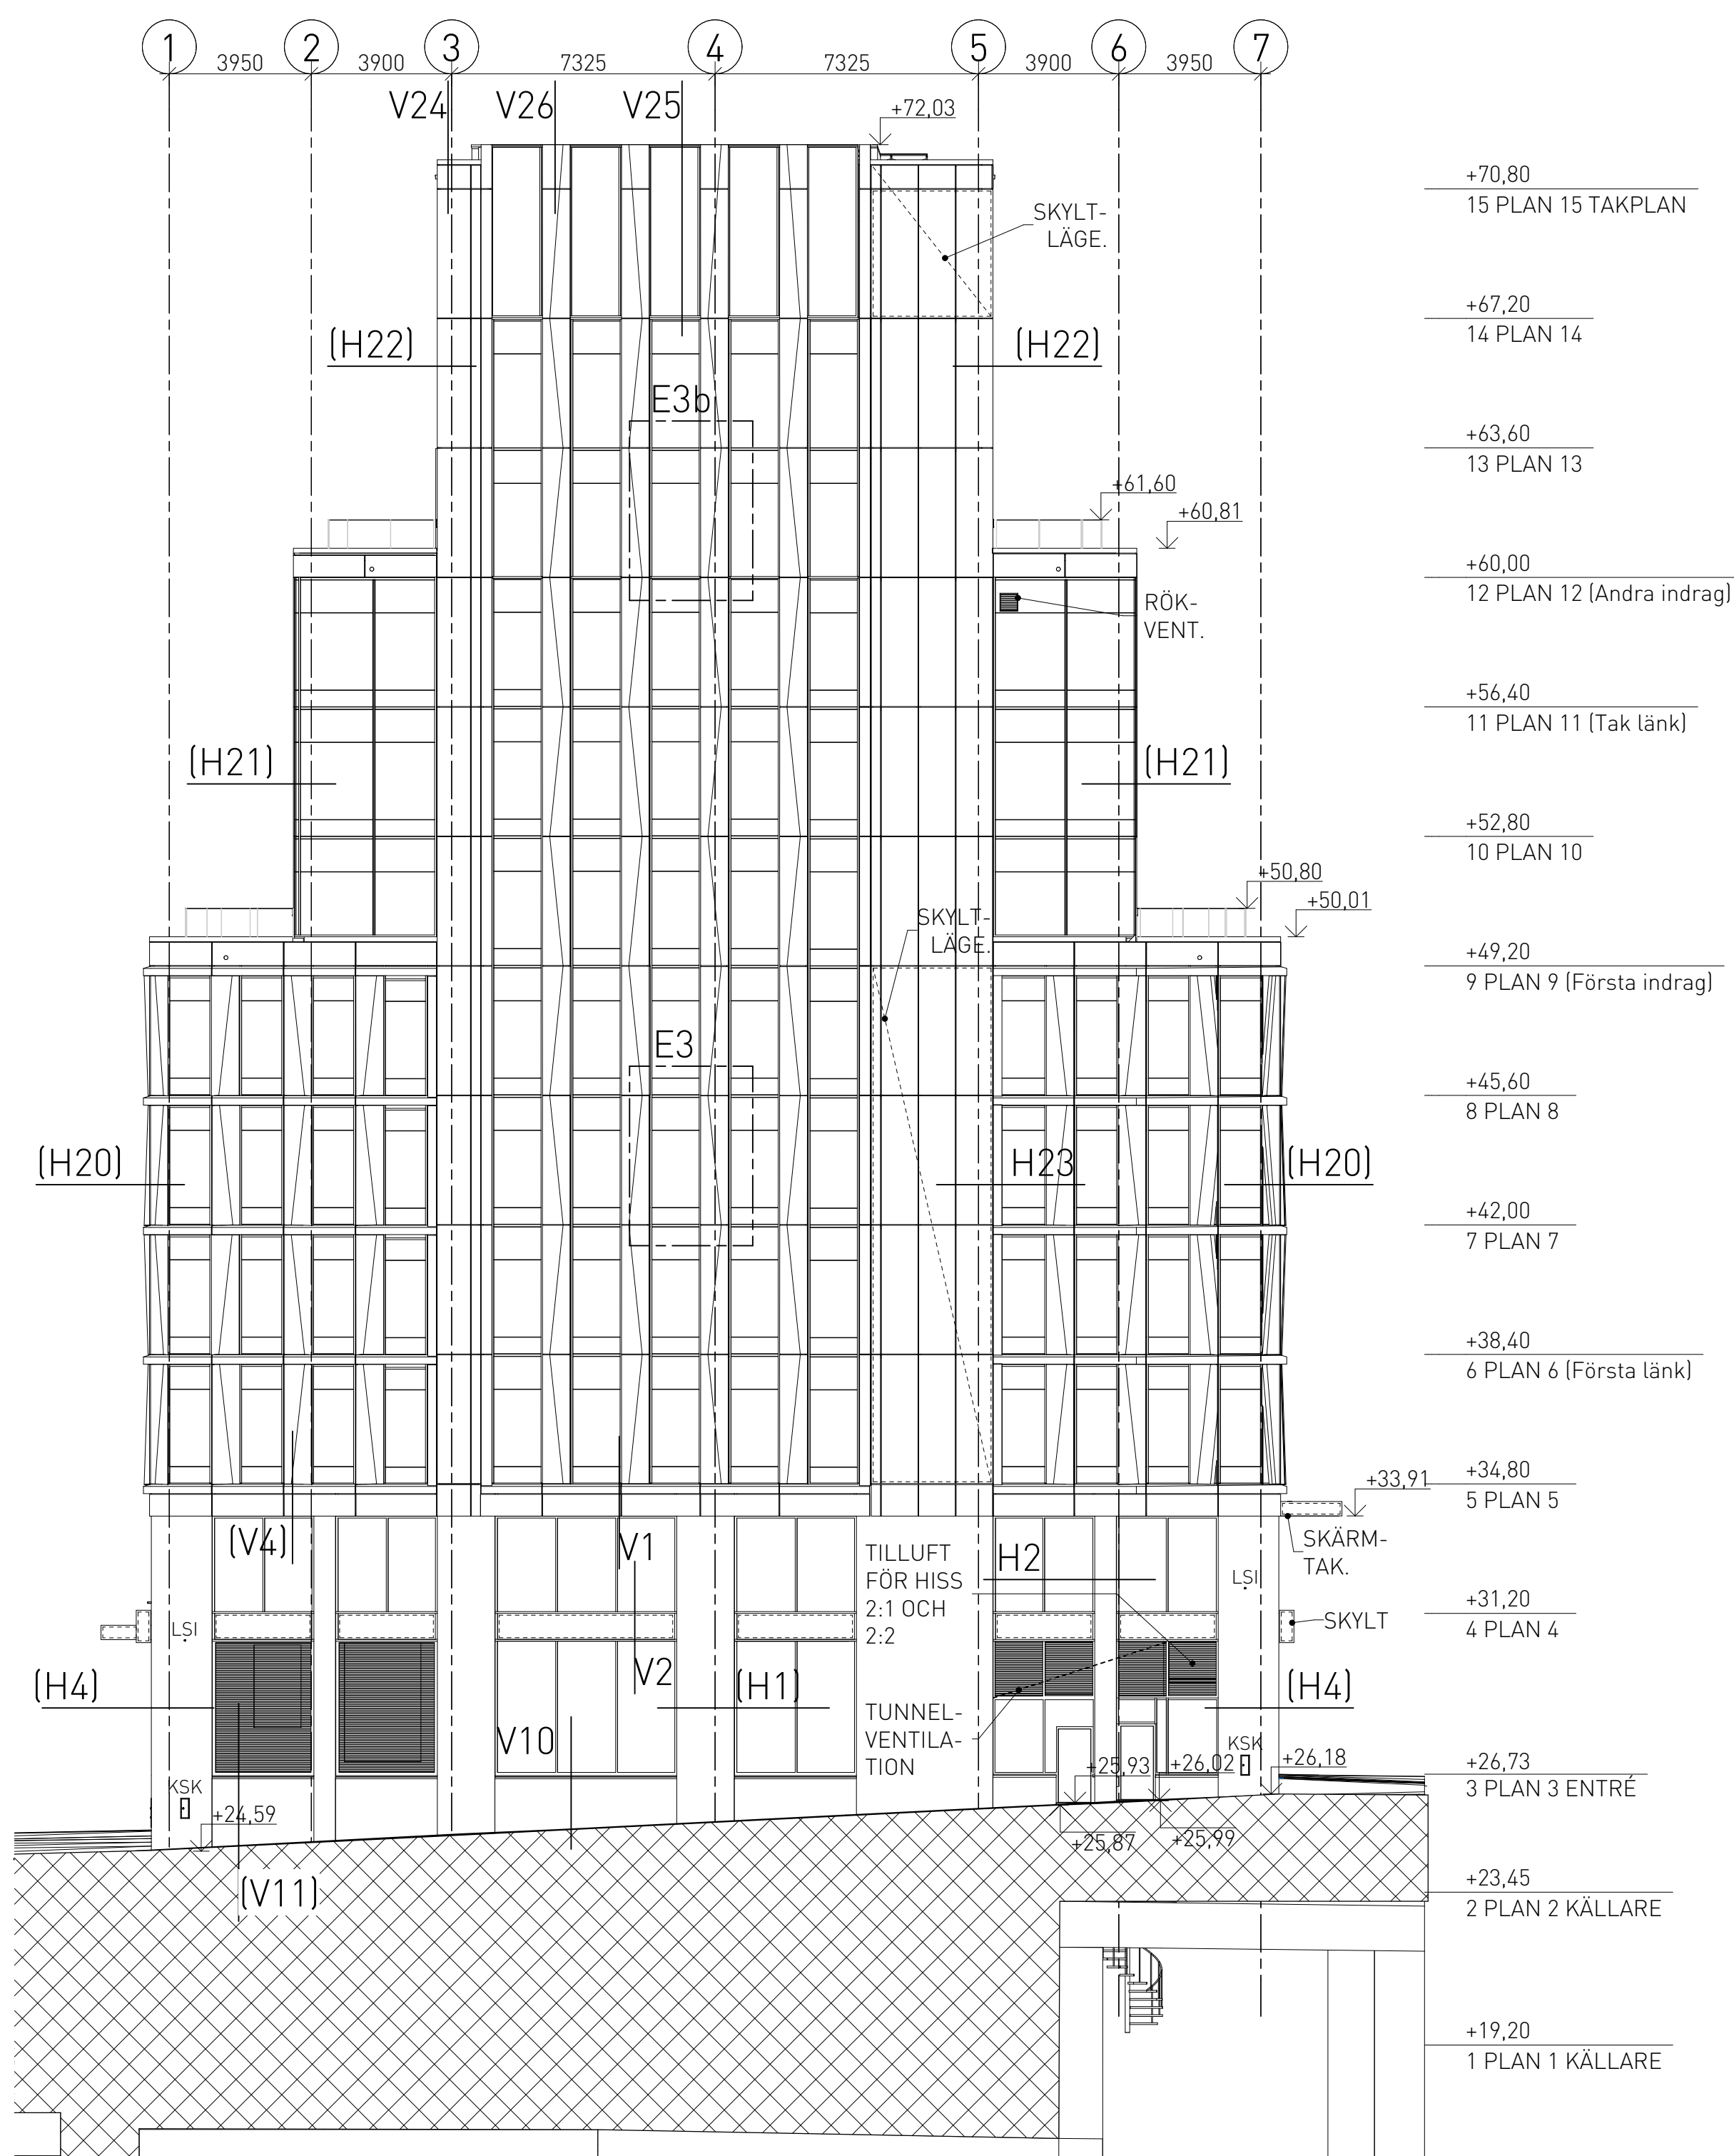

## FÖRKLARINGAR

(V00) DETALJ GÄLLER I PRINCIP.  
EO ELEMENTFASAD.

SKYTLÄGE PÅ FASAD

 SKYTLÄGE, UTSTICKANDE  
"FLAGGA". FRAMIFRÅN OCH  
FRÅN SIDA.

KSK KOPPLINGSSKÅP FÖR LINSPÄND  
BELYSNING.

LSI INFÄSTNING FÖR LINSPÄND  
BELYSNING.

PLACERING OCH ANTAL FÖR BÅDA ENL.  
SENARE BESKED FRÅN STADEN. KSK  
ANPSSAS TILL STENBEKLÄDNAD.

## FÖRESKRIFTER

**FÖRESKRIFTER**  
PÅ GAVLAR I LINJE A OCH M PLAN 5-8 OCH  
14 FÖRBEREDS FÖR MONTAGE AV STÖRRE  
FASADSKYLTA. STÅLSTOMMEN  
KOMPLETTERAS MED SEKUNDÄRSMIDE  
OCH ELUTTAG FÖR VARJE SKYLT. PÅ PLAN  
14 EN STOR SKYLT MED VOLYM. SE VIDARE  
FASADBESKRIVNING.

## HÄNVISNINGAR

ÖVERSIKTSPLANER: A--400-1-...  
SEKTIONER: A--400-2-...  
ELEMENTFASADER: A--420-4-002...  
VERTIKALA DETALJER: A--420-6-0010...  
HORIZONTALA DETALJER: A--420-6-0015...  
KULÖRER OCH MATERIAL: A--490-3-...  
A-TEKNISK BESKRIVNING FASADER.

01	-	ENL. ÄNDRINGS-PM A-01	2025-02-04	FL
BET	ANT	ÄNDRINGEN AVSER	DATUM	SIGN

## BYGGLOVSHANDLING




HAGASTADEN  
EUGENIAVÄGEN 22 OCH 26, STOCKHOLM

	PL PLAN 57 PROJEKT AB	-
X	A BRUNNBERG & FORSHED ARK KONTOR AB	08-617 61 00
	K BYGGNADSTEKNISKA BYRÅN AB	010-161 10 00
	KP .	-
	V TJUREN PROJEKTPARTNER AB	08-480 028 00
	E TJUREN PROJEKTPARTNER AB	08-480 028 00
	SP NORDISKA BRAND AB	08-730 06 70

ANSVARIG O. SALOMONSON	RITAD/KONSTR AV FL	HANDLÄGGARE F. LILJESTRÖM
UPPDRAG NR CASO 0002	DATUM 2024-06-28	RST NR

KV. SORBONNE 1 OCH 2 - INFINITY  
HUS 2  
FASAD MOT NORDOST OCH SYDVÄST  
FASADER

SKALA	PROJNR	NUMMER	REV
1:150	402199	A--400-3-20001	01

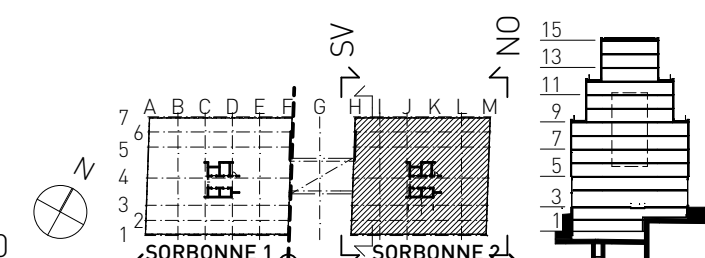

METER 1:150

HÖJDSYSTEM RH 2000