

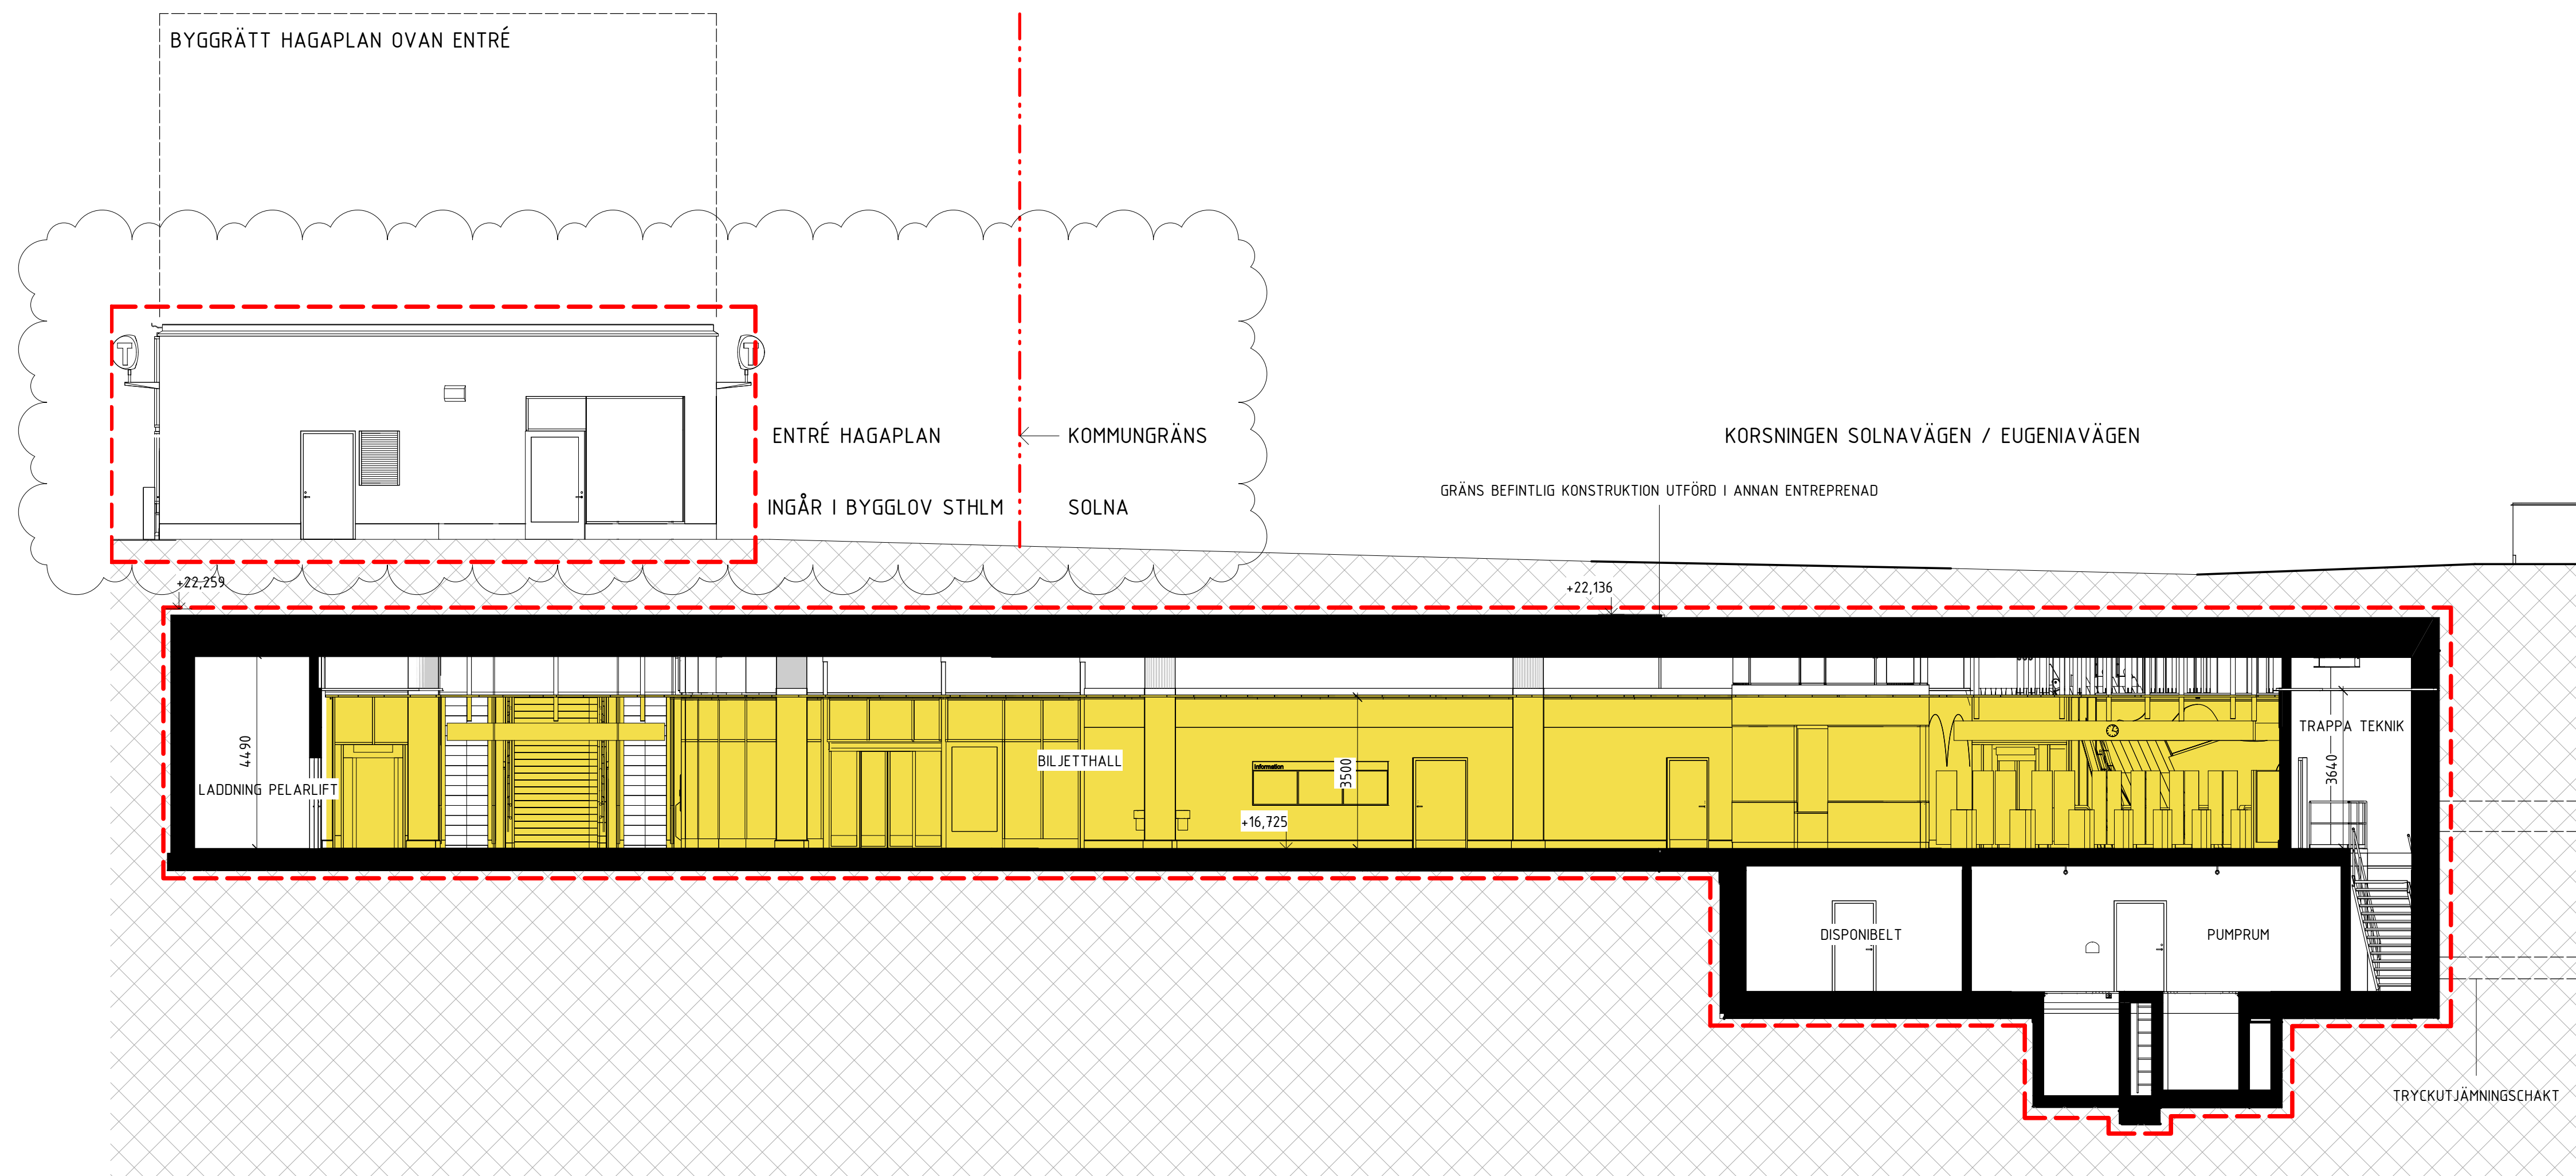


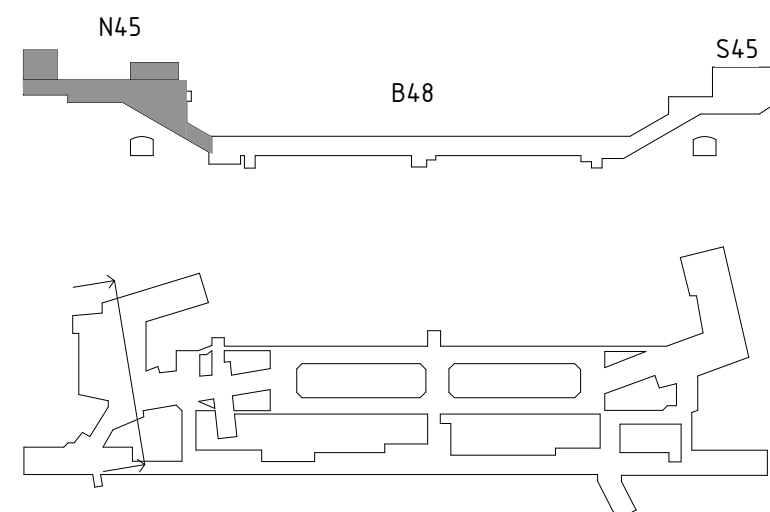

MÅTT ANGES I MILLIMETER
PLUSHÖJD ANGES I METER

SAMTLIGA SKRAPGALLER INGÅR EJ I BYGGLOVET.

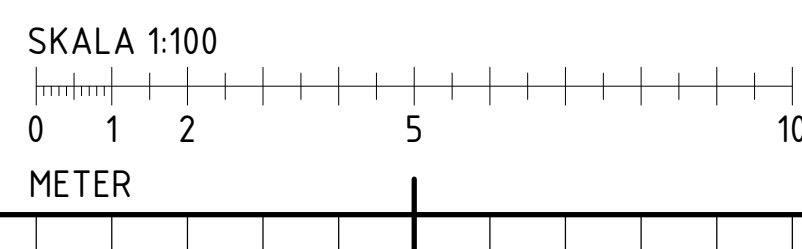

SEKTION F, NORRA BILJETTHALLEN
1 : 100



 <p>RUNDQUIST ARKITEKTER AB RENNSTENSGATAN 12 SE-116 28 STOCKHOLM +46 (0)8 545 132 80 INFO@RUNDQUIST.SE</p>		<p>E – Se Ändrings-PM 003 JTO 2025-03-14</p> <p>O – Ändrad utformning Pavia 1 JTO 2024-03-15</p> <p>C – Kommugnärns, fasadbeklädnad, +höjder och text HEH 2022-03-14</p> <p>B – Kommugnärns och markplaner samt +höjder HEH 2022-02-09</p> <p>A – – – – – HEH 2022-01-11</p> <p>Rev Ant – – – – – Sign Datum</p>	
<p>Uppdrag nr H26301</p> <p>Handläggare J. Trollmo</p> <p>Rit/Konst M. Nemut</p>			
<p>Granskad P. Sundin</p> <p>Ort Stockholm</p>		<p>Godkänd H. Rundquist</p> <p>Datum xxxxx-xx-xx</p>	
 <p>FUT Handläggare Staffan Nordlund</p> <p>FUT Granskad Staffan Nordlund</p> <p>FUT Ort Stockholm</p>		<p>Informationssäkerhetssklass K1</p> <p>FUT Godkänd Malin Harders</p> <p>Datum xxxxx-xx-xx</p>	
<p>BYGGLOVSHANDLING</p> <p>Norra Biljetthallen</p> <p>Stockholm Pavia 1 och Vasastaden 1:16</p> <p>Solna Haga 4:18, 4:20, 4:26 och 4:35</p> <p>Sektion F, Norra Biljetthallen</p> <p>Arkitektur 2-Sektioner (snitt, profiler)</p> <p>Förvaltningsnummer 1512</p> <p>Ritningsnummer A1 (A3)</p> <p>Ritningsnummer A13512-40-N4520-20-4904</p> <p>Skala 1:100 (1:200)</p> <p>Nästa bil REV E</p>			