




BYGGLOVSOMRÅDET/ JUSTERING PLANLÖSNING LGH

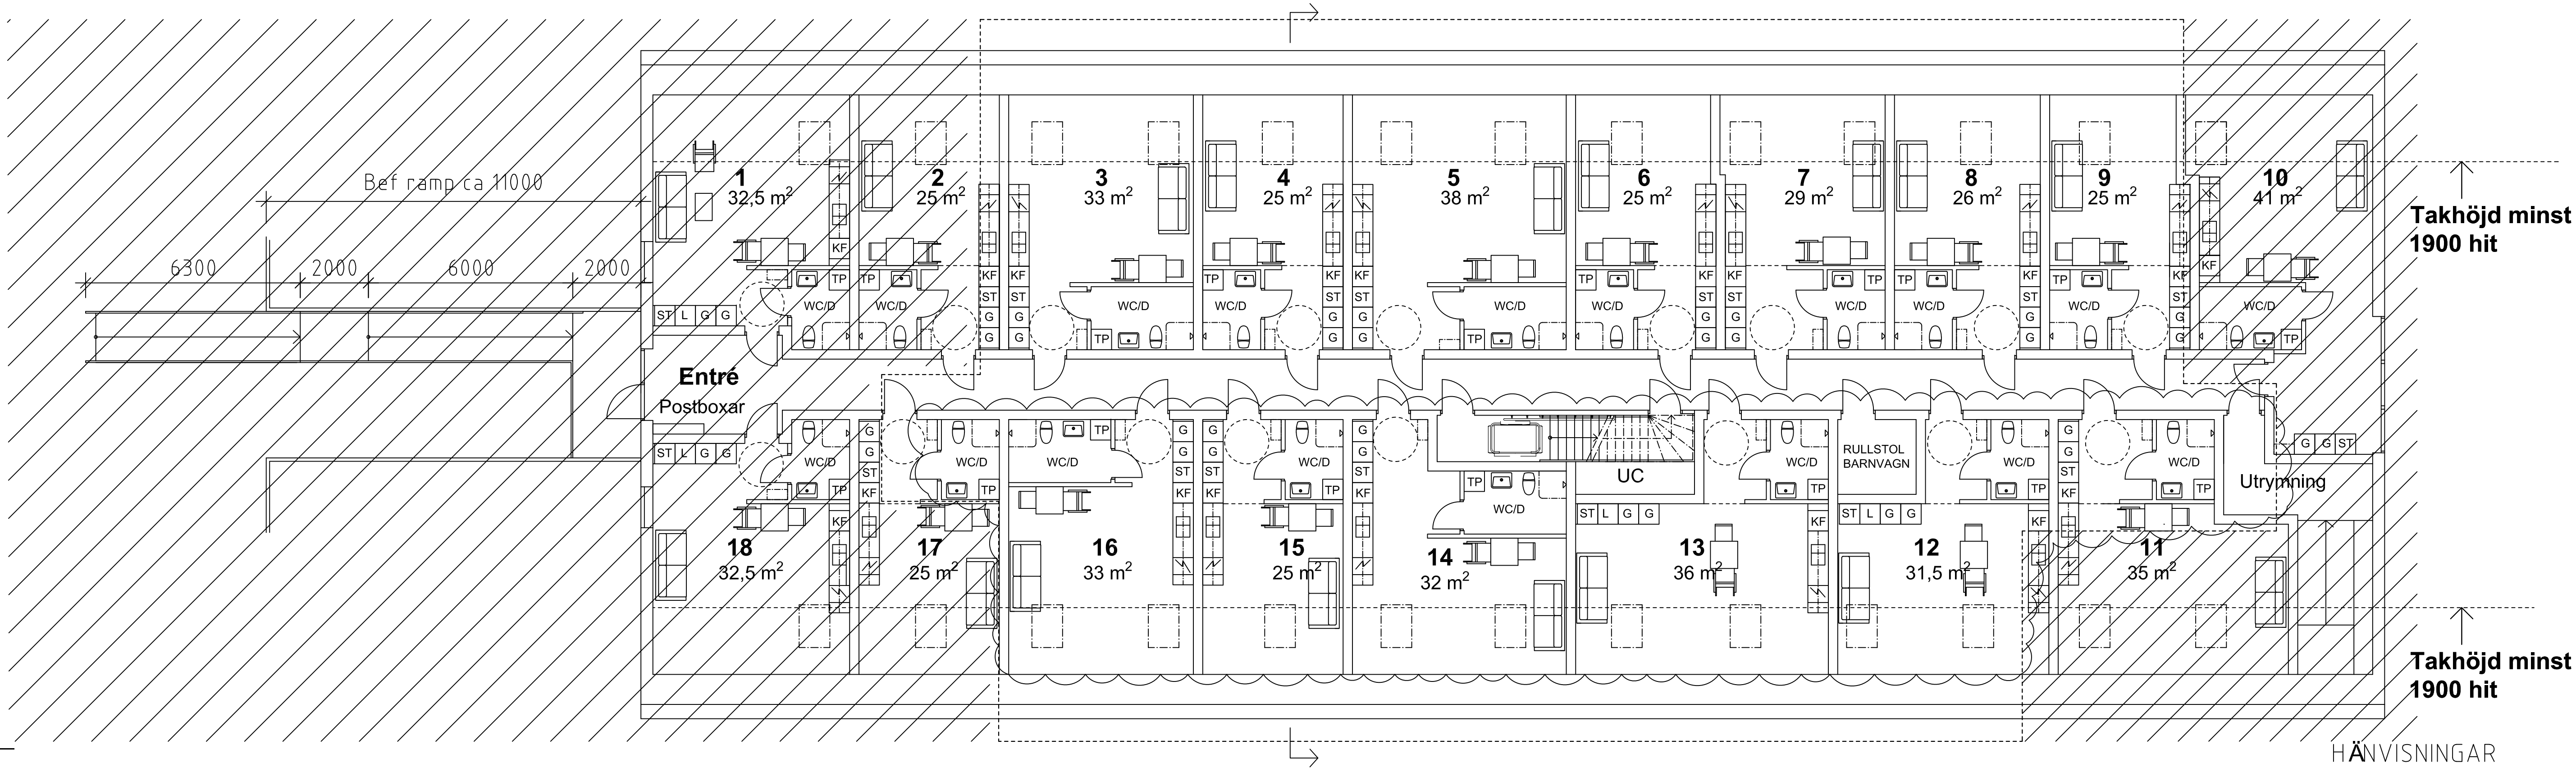

Plan 1 tr BOA se respektive lgh

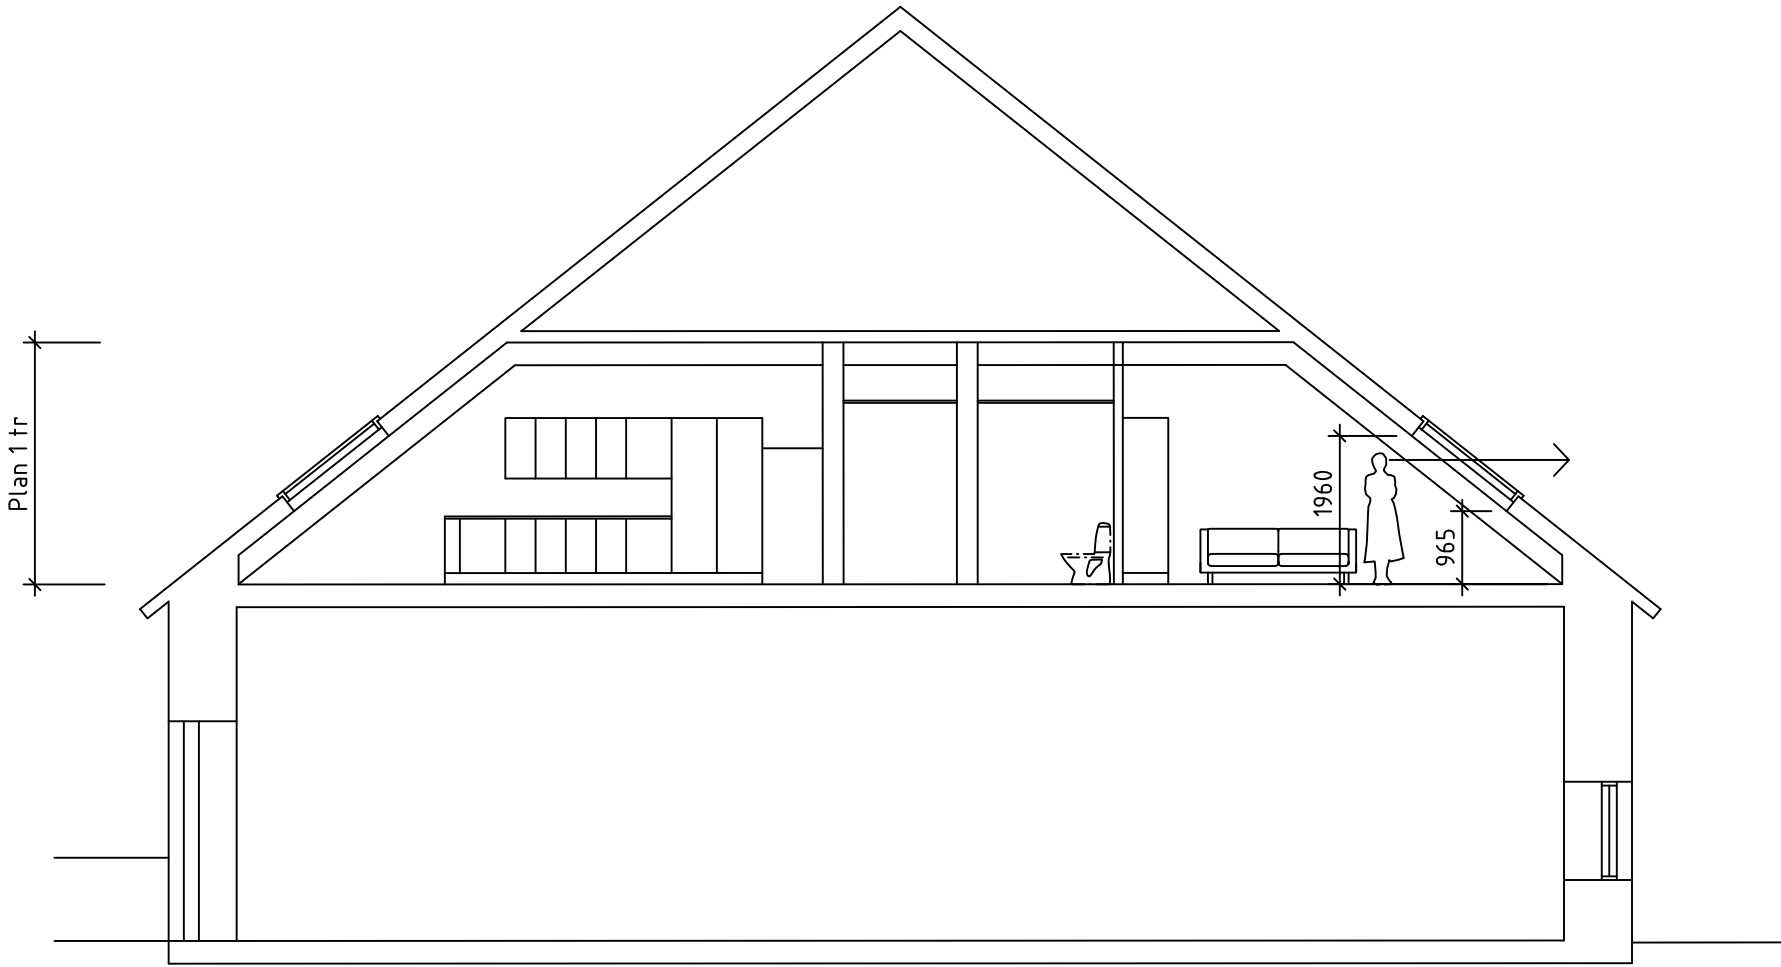

Sektion

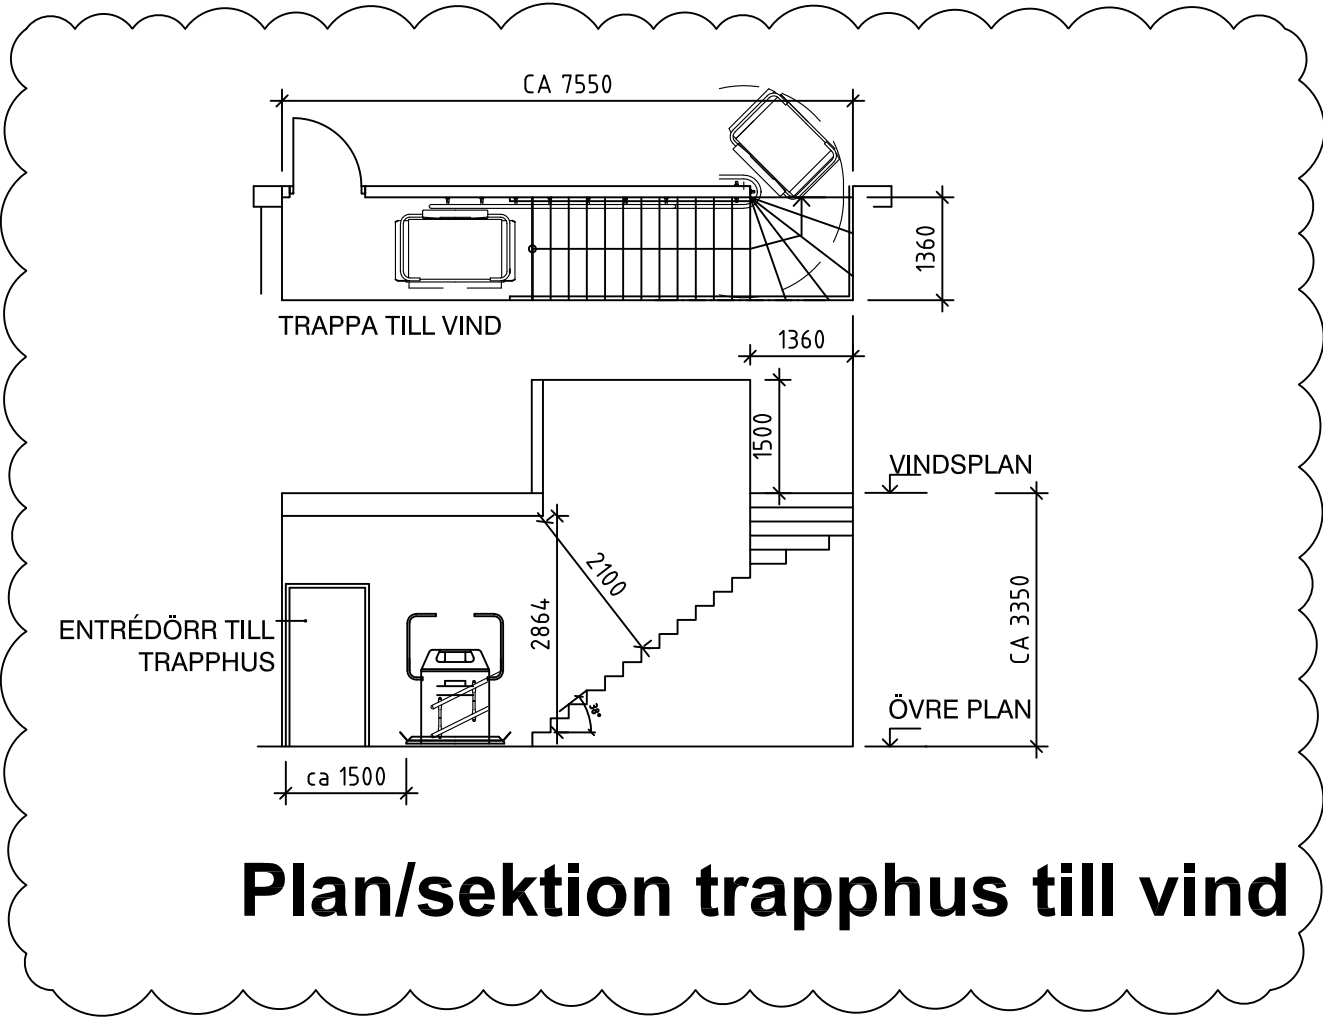

Plan/sektion trapphus till vind

A					JUSTERING TRAPPHUS FÖR HISS					VLE		250218	
BET		ANT		ÄNDRINGEN AVSER					SIGN		DATUM		
LAFLAMME ARKITEKTER													
BYGGLOVSHANDLING													
UPPDRAG NR				RITAD/KONSTR AV				HANDLÄGGARE					
DATUM				ANSVARIG				VLE					
2024-12-13				Rickard Nyman									
PRÄSTKAMMAREN 2, HÄSSELBY													
ÖVRE PLAN													
ETFP													
HELSKALA			HALVSKALA			NUMMER			BET				
1:100			1:200			A-40.1-02			A				