


Inkom till Stockholms stadsbyggnadskontor - 2025-02-07, Dnr 2024-10292

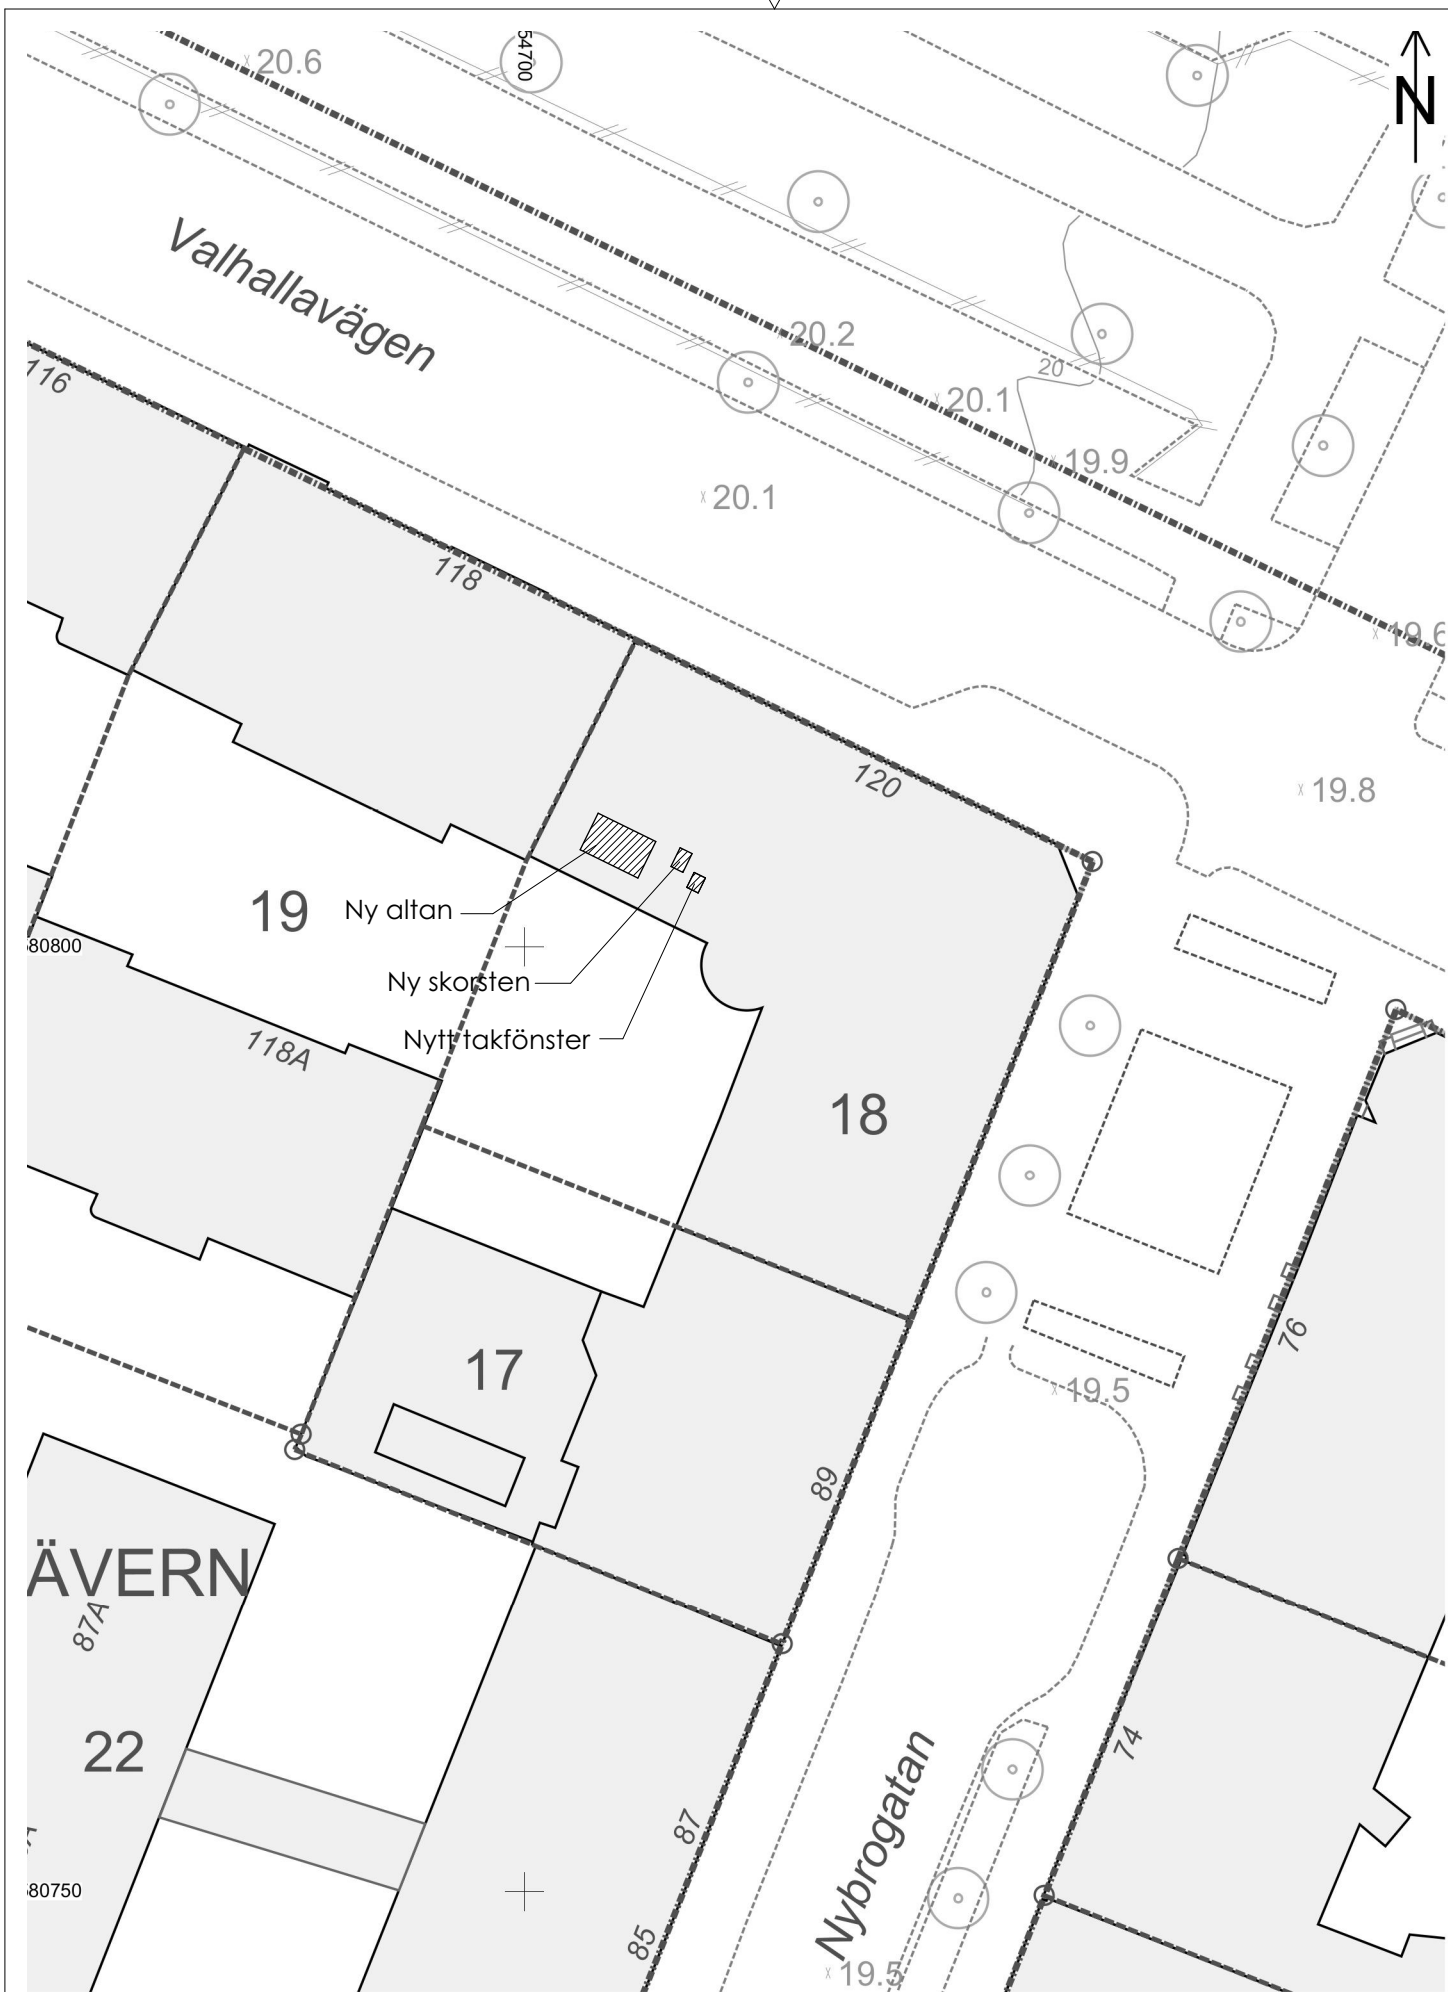


Stockholms stadsbyggnadskontor 2024-06-07 Skala 1:400 (A4)

SITUATIONSPLAN

Nybrogatan

TAKPLAN

SKALA 1:200

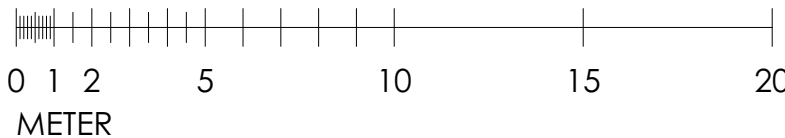

Rev. A. 25-02-07  
-3 takfönster mot gatan utgår.  
-Altanen förminskas.

Valhallavägen

FÖRKLARINGAR

- SK Ny skorsten/ventilation  
TF1 Nytt takfönster 660 x 990  
TF2 Nytt takfönster 660 x 1180

Selander  
Arkitekter

UPPDR NR 2412  
RITAD AV US  
HANDLAGGARE US  
DATUM 2024-06-11  
ANSVARIG Urban Selander

A Generell revidering 2025-02-07 US  
BET ANT ÄNDRINGEN AVSER DATUM SIGN  
BYGGLOVSHANDLING  
BÄVERN 18  
Ombyggnad etage  
SITUATIONSPLAN OCH  
TAKPLAN  
SKALA 1:100, 1:400, 1:200  
NUMMER A00:01  
BET A