
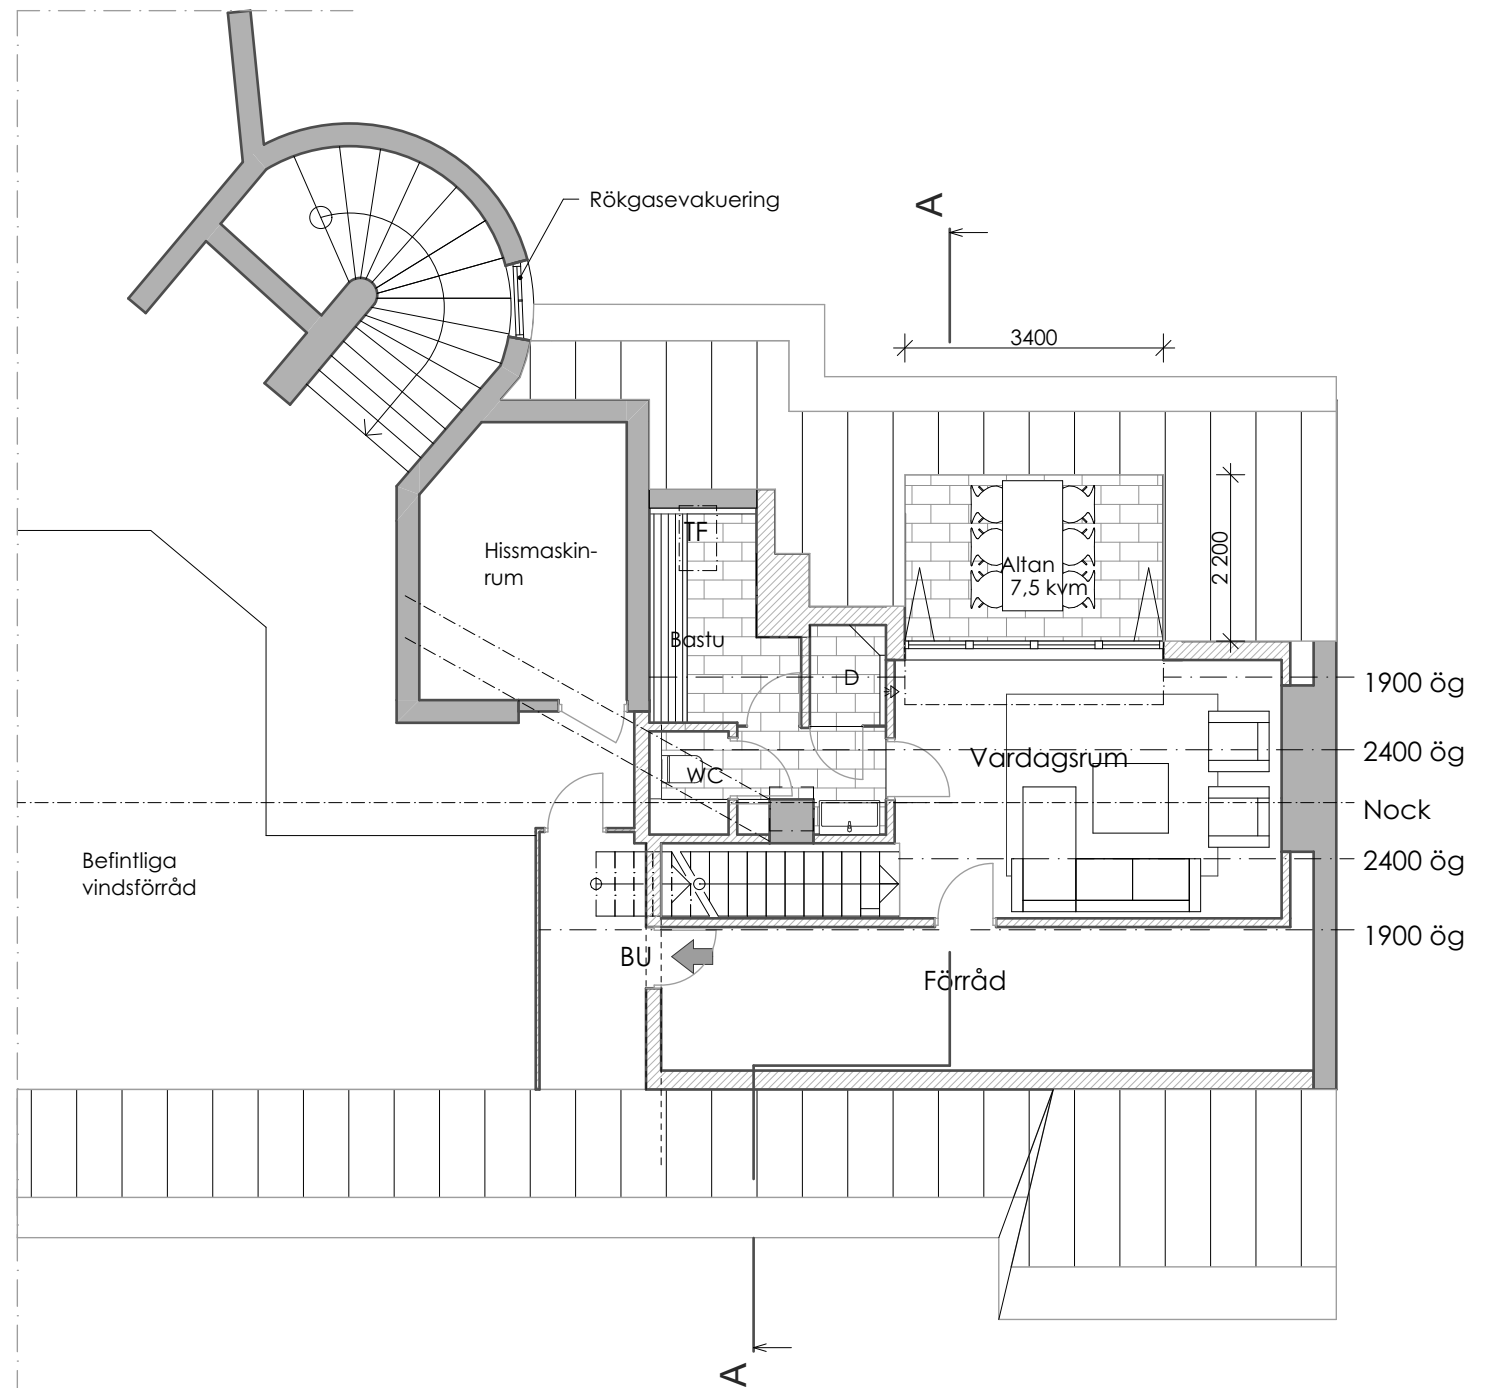


PLAN 5tr

SKALA 1:100

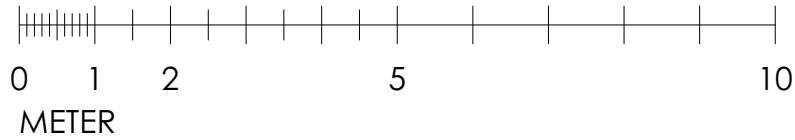

PLAN VIND

F  RKLARINGAR

- Ny d  rr/byggnadsdel
- Nytt takf  nster
- Brandutrymningsv  g

Rev. A. 25-02-07
-3 takf  nster mot gatan utg  r
-Altanen f  rminskas och dras in.
-Nya v  ggar p   vinden mot f  rr  d.

Selander
Arkitekter

UPPDR NR 2412
RITAD AV US
HANDLAGGARE US
DATUM 2024-06-11
ANSVARIG Urban Selander

A Generell revidering 2025-02-07 US
BET ANT   NDRINGEN AVSER DATUM SIGN
BYGGLOVSHANDLING
B  VERN 18
Ombyggnad etage
PLAN 5TR OCH VIND
SKALA 1:100
NUMMER A00:02
BET A