
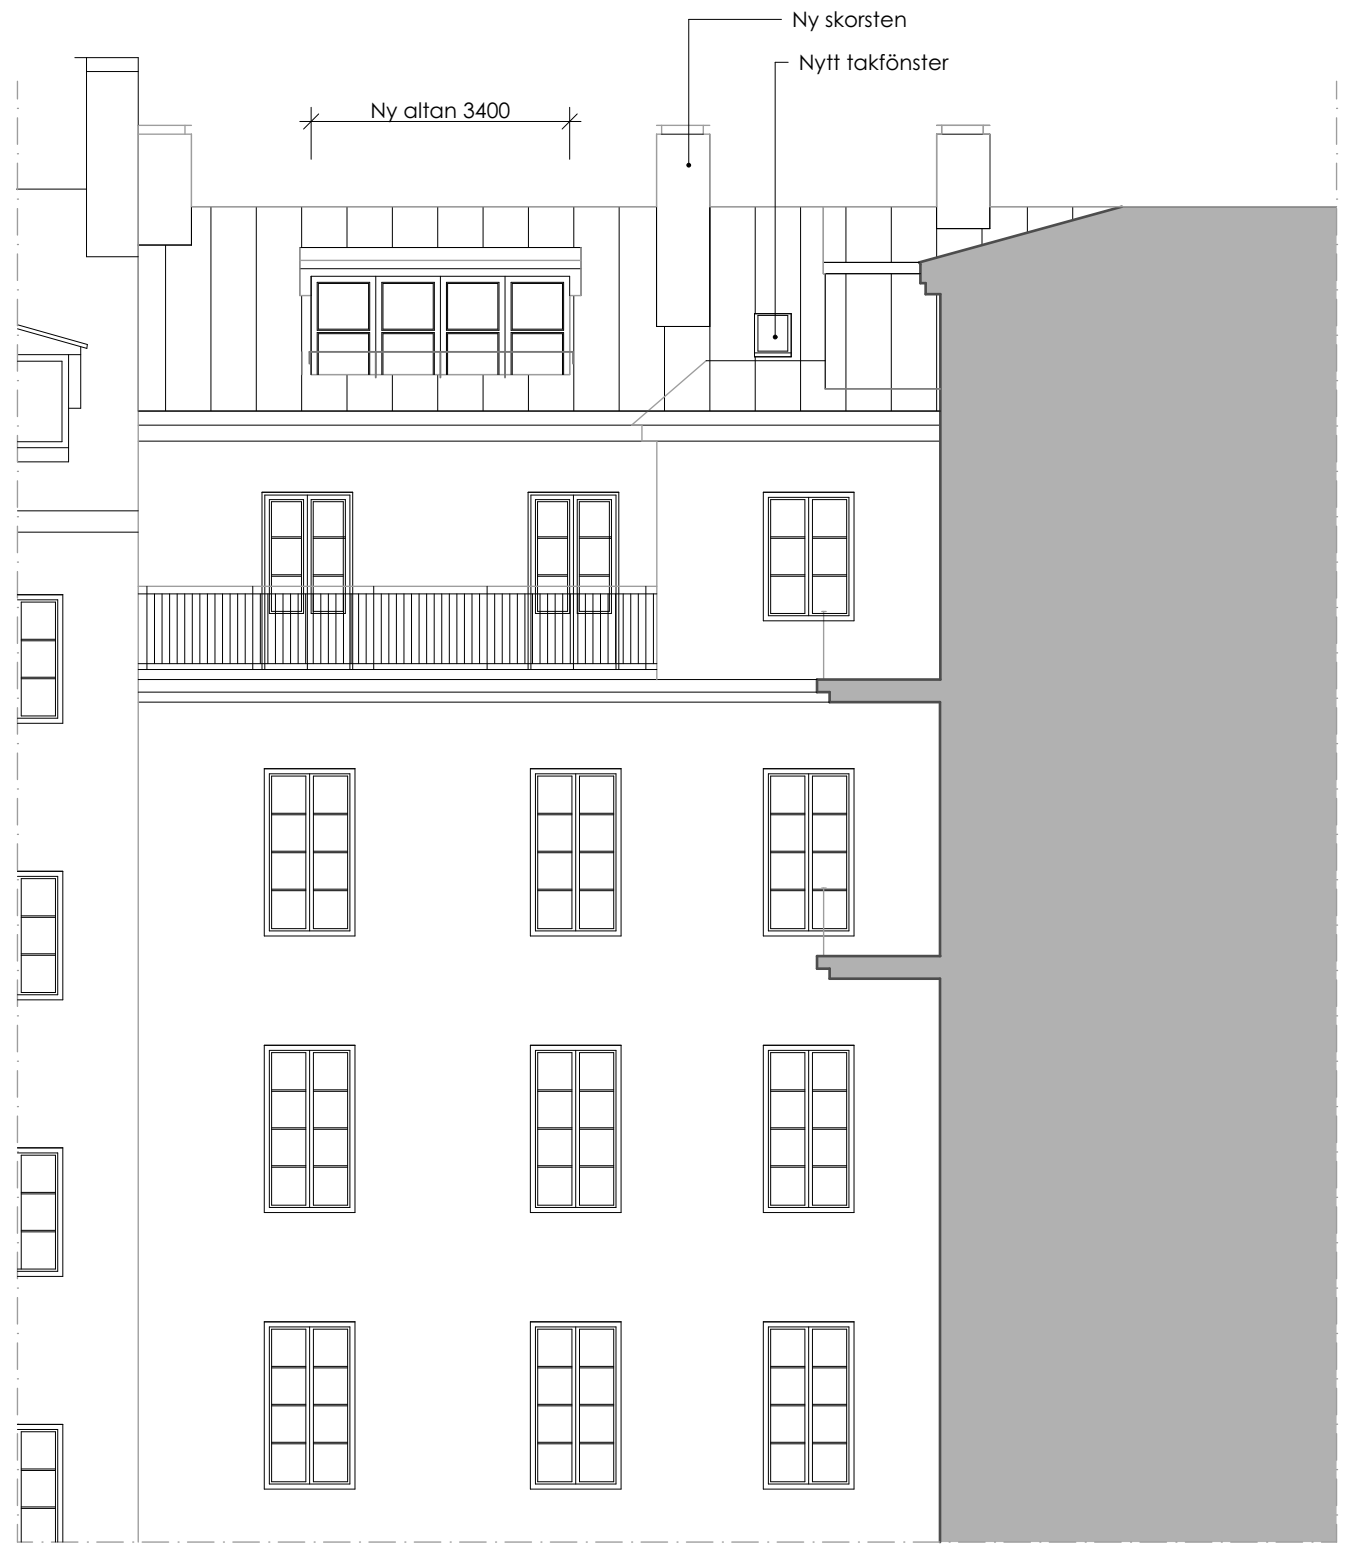


SEKTION A-A

SKALA 1:100

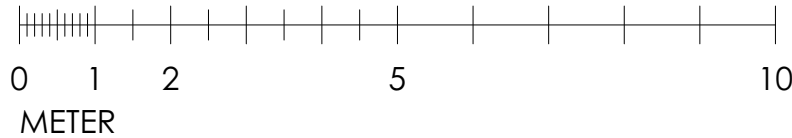

FASADUTSNITT MOT GÅRD

Rev. A. 25-02-07
-Takfönster mot gatan utgår
-Altanen dras in, förminskas och
centreras mellan fönstren i undervåningen.
-Ny vägg på vinden mot förråd.

Selander
Arkitekter

UPPDR NR 2412
RITAD AV US
HANDLAGGARE US
DATUM 2024-06-11
ANSVARIG Urban Selander

A Generell revidering 2025-02-07 US
BET ANT ÄNDRINGEN AVSER DATUM SIGN
BYGGLOVSHANDLING
BÄVERN 18
Ombyggnad etage
SEKTION OCH FASAD MOT
GÅRD
SKALA 1:100
NUMMER A00:03
BET A