
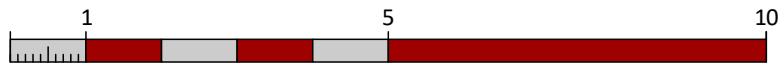
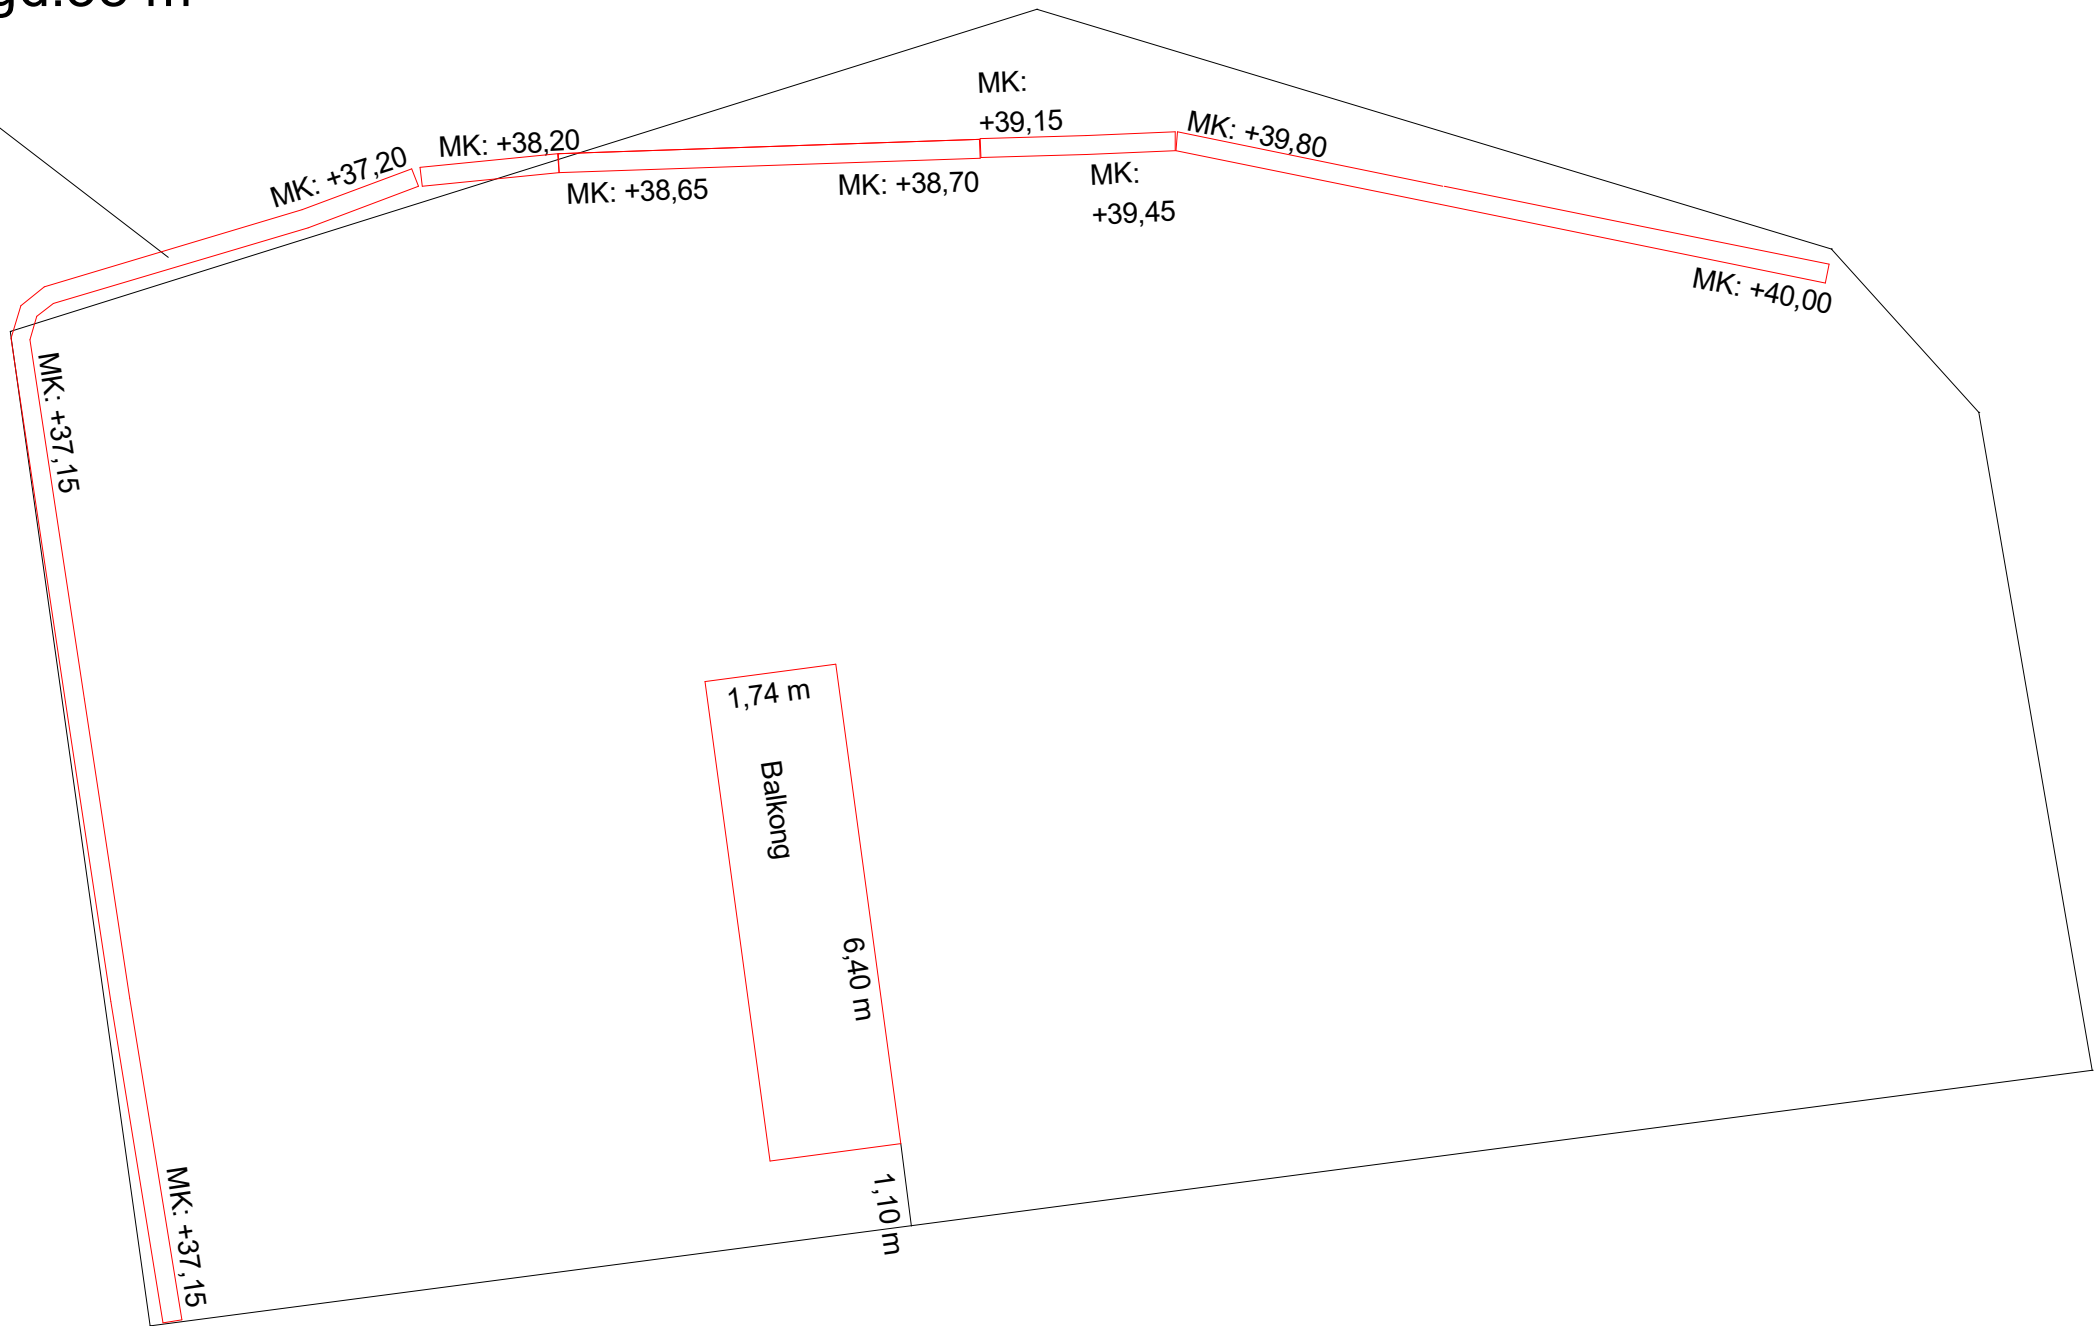


Mur:  
Total längd:38 m

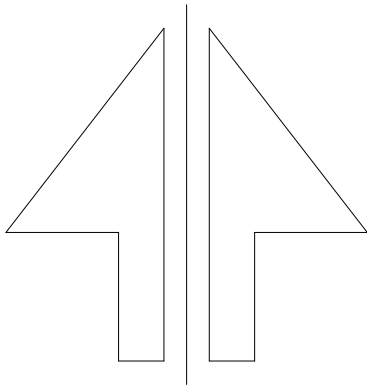

<div><div><b>JMG</b> <b>MÄTKONSULT</b> <small>Blåklockestigen 4 14433 Rönninge Org Nr: 559173-2291</small></div></div>		<div>Lägeskontroll Mur + balkong</div> <div>Lappvidet 28</div> <div>Blåsippbacken 4 - Vällingby</div> <div>Sweref 991800, Rh 2000</div> <div>Mätmrtd. Gps och Totalstation på MK.</div>				
RITAD AV, KONSTRUERAD AV Jose Mellado		ARB.NR. 001				
Rönninge den 20 Januari 2025 Mätnoggrannhet: +/- 3 cm		A3	SKALA 1:100	HÖJDSKALA	RITNINGNUMMER 1	REV