




FASAD SÖDER, MOT VATTNET

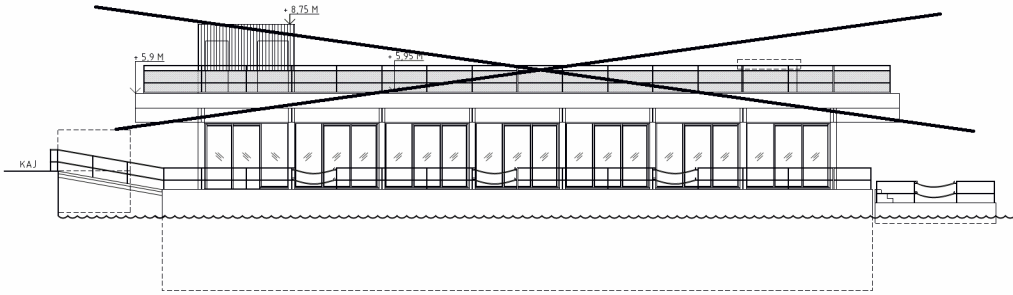

FASAD VÄSTER

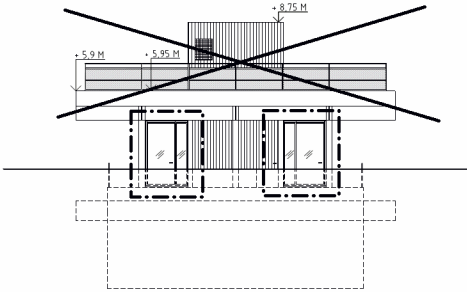

FASAD NORR, MOT KAJEN

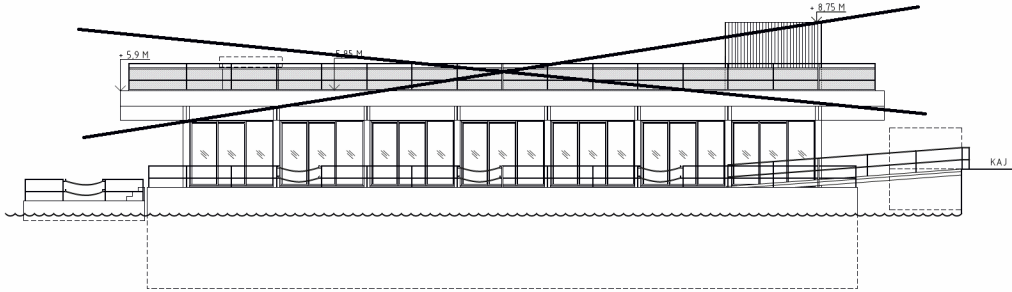

FASAD ÖSTER



FÖRKLARINGAR

Alla mått anges i millimeter där ej annat anges

FÖRESKRIFTER

Alla mått kontrolleras på plats av entreprenör före tillverkning. För felaktigheter i tillhandahållna ritningsunderlag ansvarar ej.

DNR 2021-18115

B	EN. SÄKERHETSPR. A02	EL	2021-10-08
A	ENL. ANBUDSGR. P11	SPN	2023-07-07
BE1	ÄRBEJDERNA AVSE	SGN	DATUM
BYGGLOVSHANDLING			
NORR MÅLARSTRAND STUVAREN 1			
© ULSSON LYCKEFORS ARKITEKTUR AB TEL 031-263662			
K			
E			
V			
B			
UPPDRAG NR			
RITAD/REVISERAD AV		HANDLAGGARE	
KPN		KPN	
DATUM			
2022.12.07 VS			
STUVAREN 1, STOCKHOLM NYBYGGNATION RESTAURANG			
FASAD			
SKALA	NUMMER	I BE1	
A1: 1:100 A3: 1:200	A-05	B	