Tillhör Stockholms stadsbyggnadsnämnds beslut, Lovbeslut - Bifall/Avslag - 2025-01-23, Handl. Nicolae-Mircea Stanca
Inkom till Stockholms stadsbyggnadskontor - 2024-10-24, Dnr 2024-17320

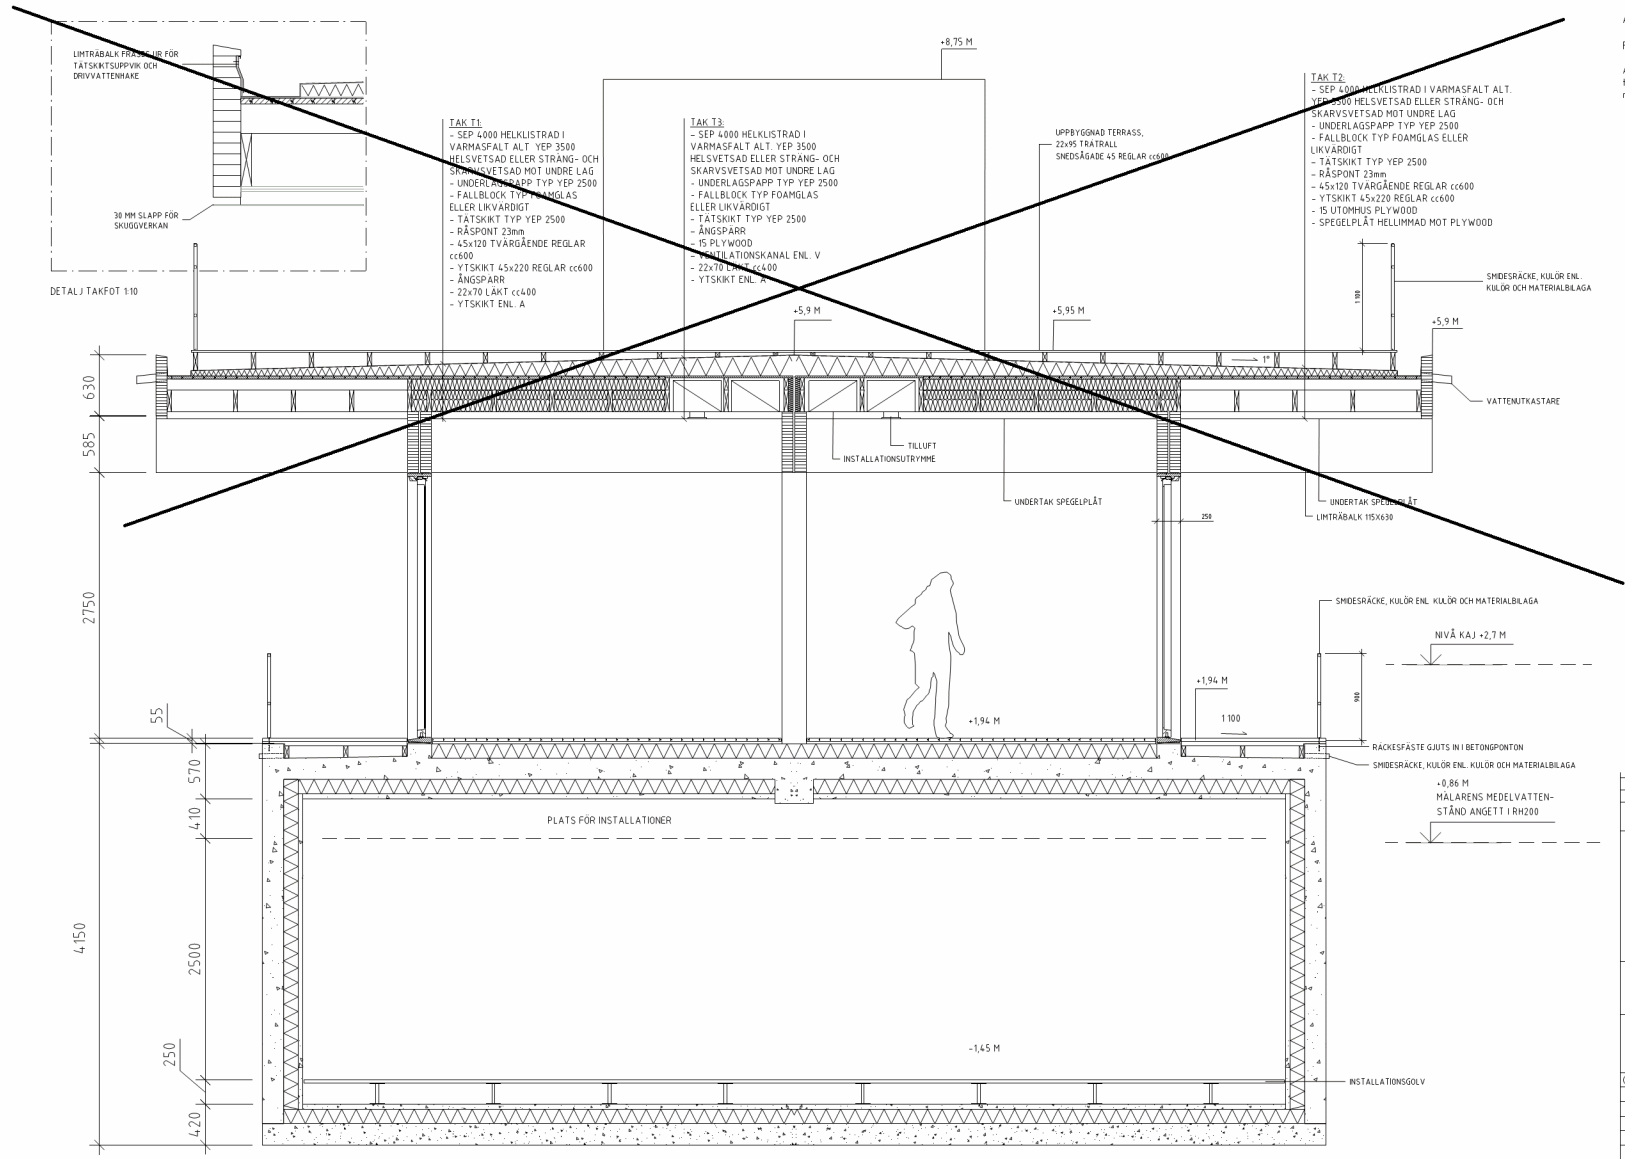

FÖRKLARINGAR

Alla mått anges i millimeter där ej annat anges

FÖRESKRIFTER

Alla mått kontrolleras på plats av entreprenör före tillverkning. För felaktigheter i tillhandahållna ritningsunderlag ansvaras ej.

A	ENL. ÄNDRINGS PM A02	LL	2024-10-08
BET	ÄNDRINGEN AVSER	SIGN	DATUM

BYGGLOVSHANDLING

NORR MÄLARSTRAND
STUVAREN 1

A OLSSON LYCKEFORS ARKITEKTUR AB TEL: 031-203062
K
E
V
B

UPPDRAG NR	RITAD/KONSTR AV	HANDLÄGGARE
-	KPN	KPN

DATUM 2023.07.07
ANSVARIG VS

STUVAREN 1, STOCKHOLM
NYBYGGNATION RESTAURANG

TEKNISKT SNITT

SKALA	NUMMER	BET
A1= 1:25 A3= 1:50	A-07	A