


FÖRKLARINGAR

OMFATTNING

RIVES

FÖRESKRIFTER

HÄNVISNINGAR


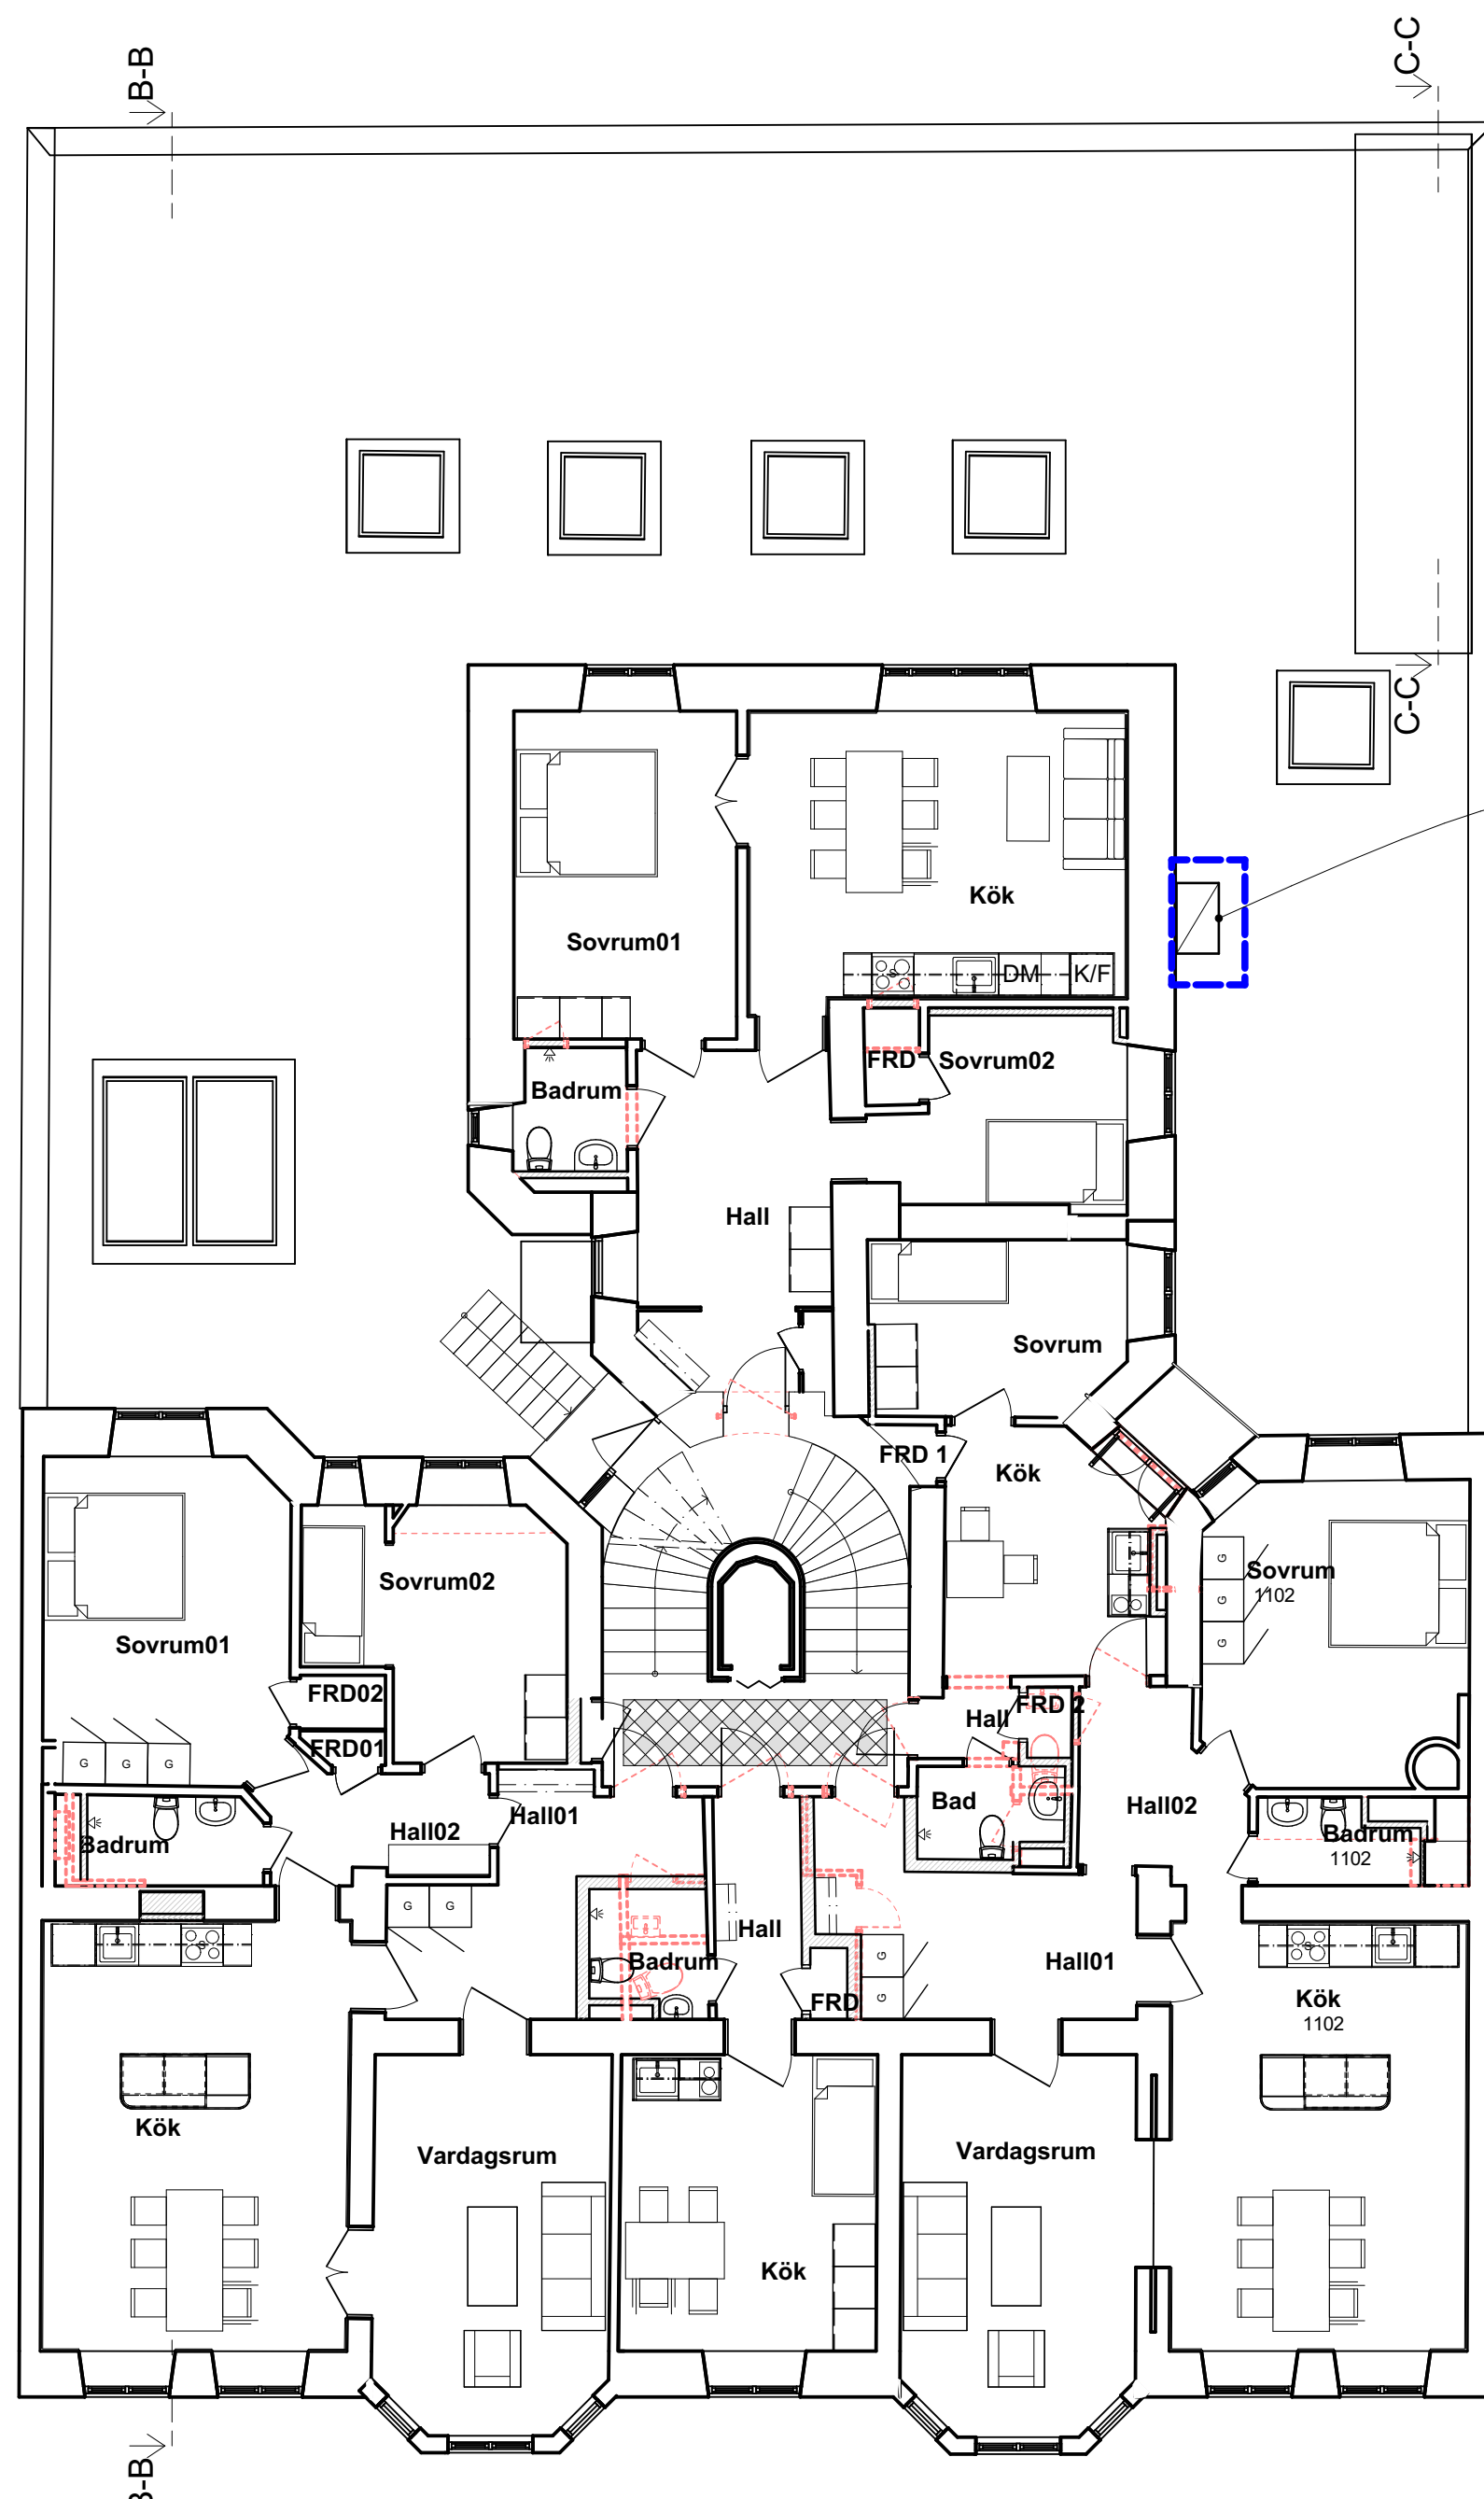


NY IM-KANAL FRÅN KÖK I KÄLLARE
SE SEPARAT RITNING

Plan 11, En trappa
1:100

SKALA 1:100

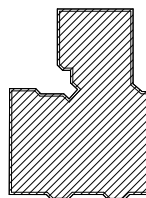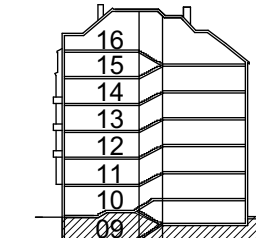

BET	ÄNDRING AVSER	DATUM	Sign.
BYGGLOVSHANDLING			
Kv. Mullvaden andra 27			
<div><div></div><div></div></div>			
BYGG- HERR	GEMFAST		
A	FREDA arkitekter		
UPPDRAG NR	RTAD AV	HANDLÄGGARE	
23500	Anna Öhlin	Dan Engberg	
DATUM	ANSVARIG		
2024-06-14	Fredrik Fernek		
Plan En trappa			
SKALA	NUMMER	BET	
1:100	A-40-1-002		