

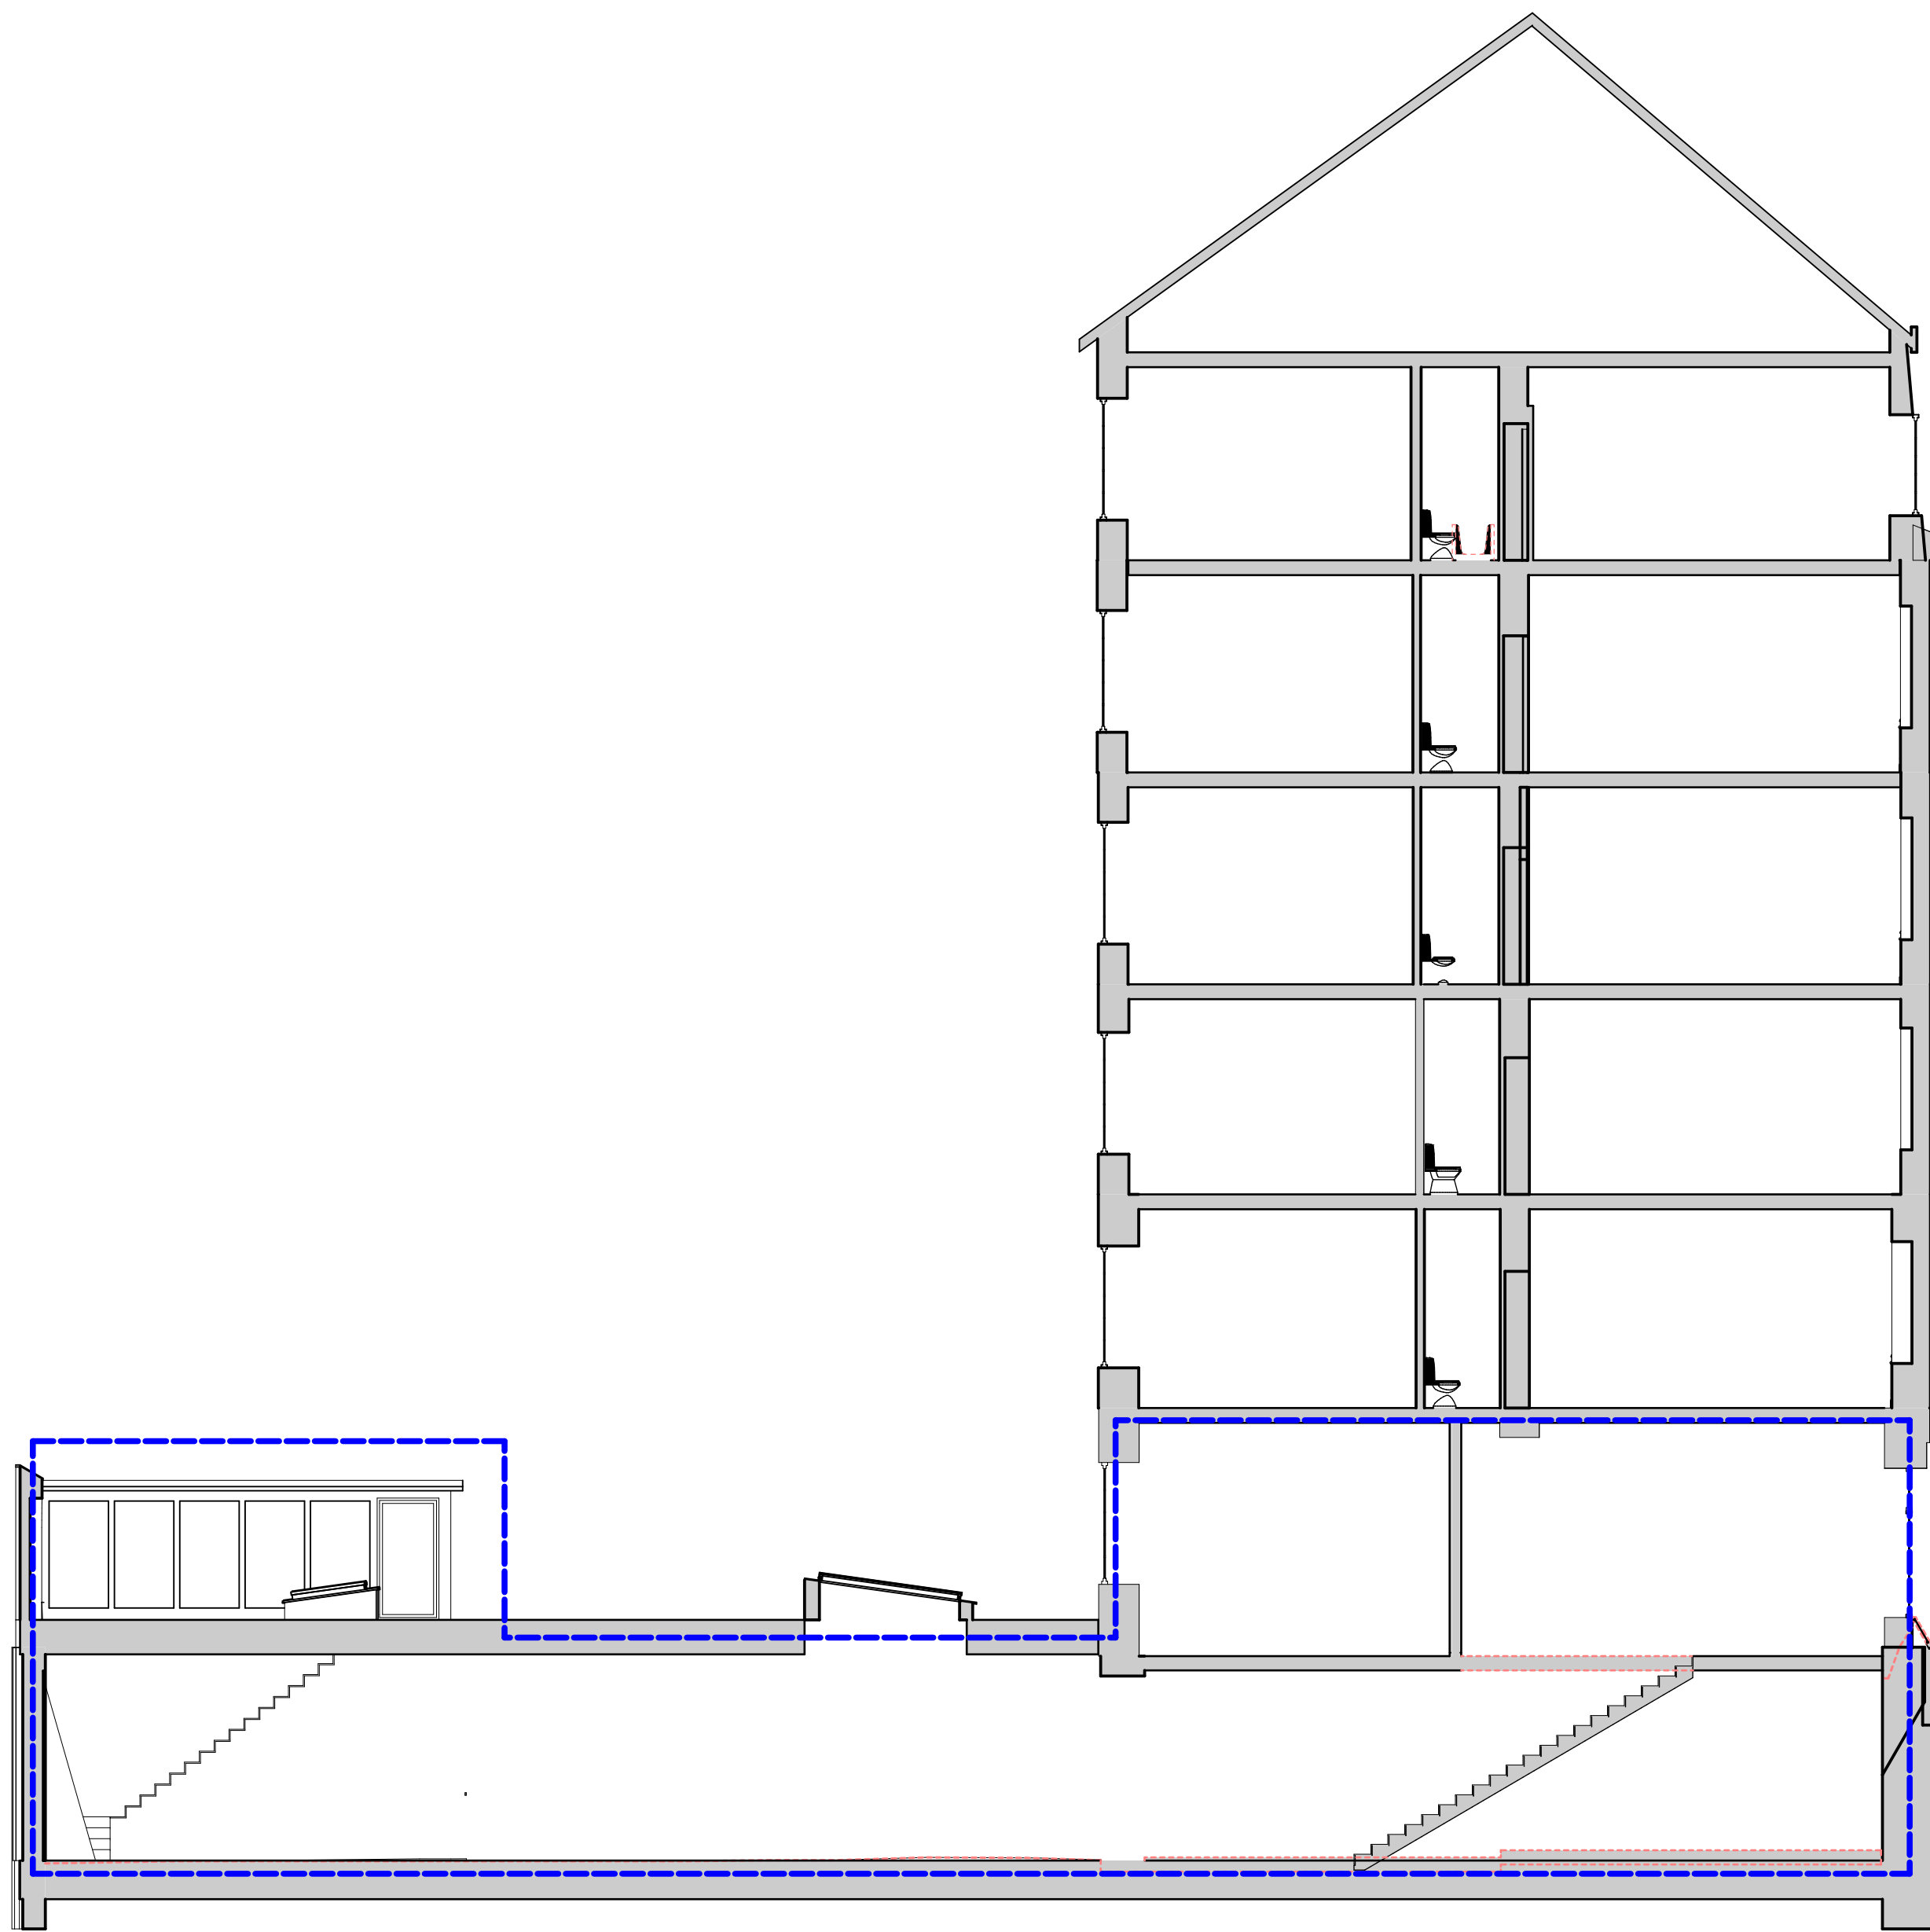
FÖRKLARINGAR

OMFATTNING

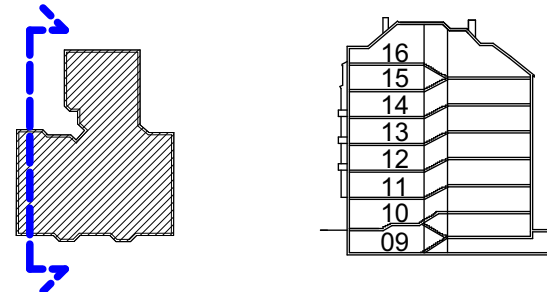
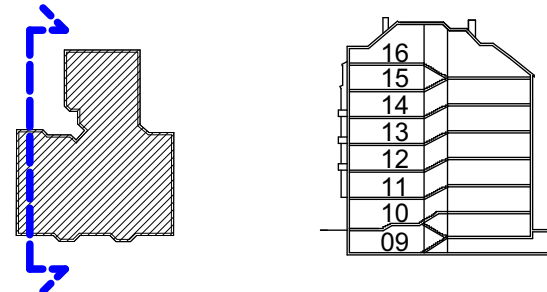
RIVES

FÖRESKRIFTER

HÄNVISNINGAR



Sektion B
1:100

BYGGLOVSHANDLING		BYGGLOVSHANDLING	
Kv. Mullvaden andra 27		Kv. Mullvaden andra 27	
			
BYGG-HERRE		GEMFAST	
A		FREDA arkitekter	
UPPDRAAG NR		RTAD AV	
23500		Anna Öhlin	
DATUM		ANSVARIG	
2024-06-14		Fredrik Fernek	
Sektion		HANDLÄGGARE	
		Dan Engberg	
SKALA		NUMMER	
1:100		A-40-2-001	
		BET	