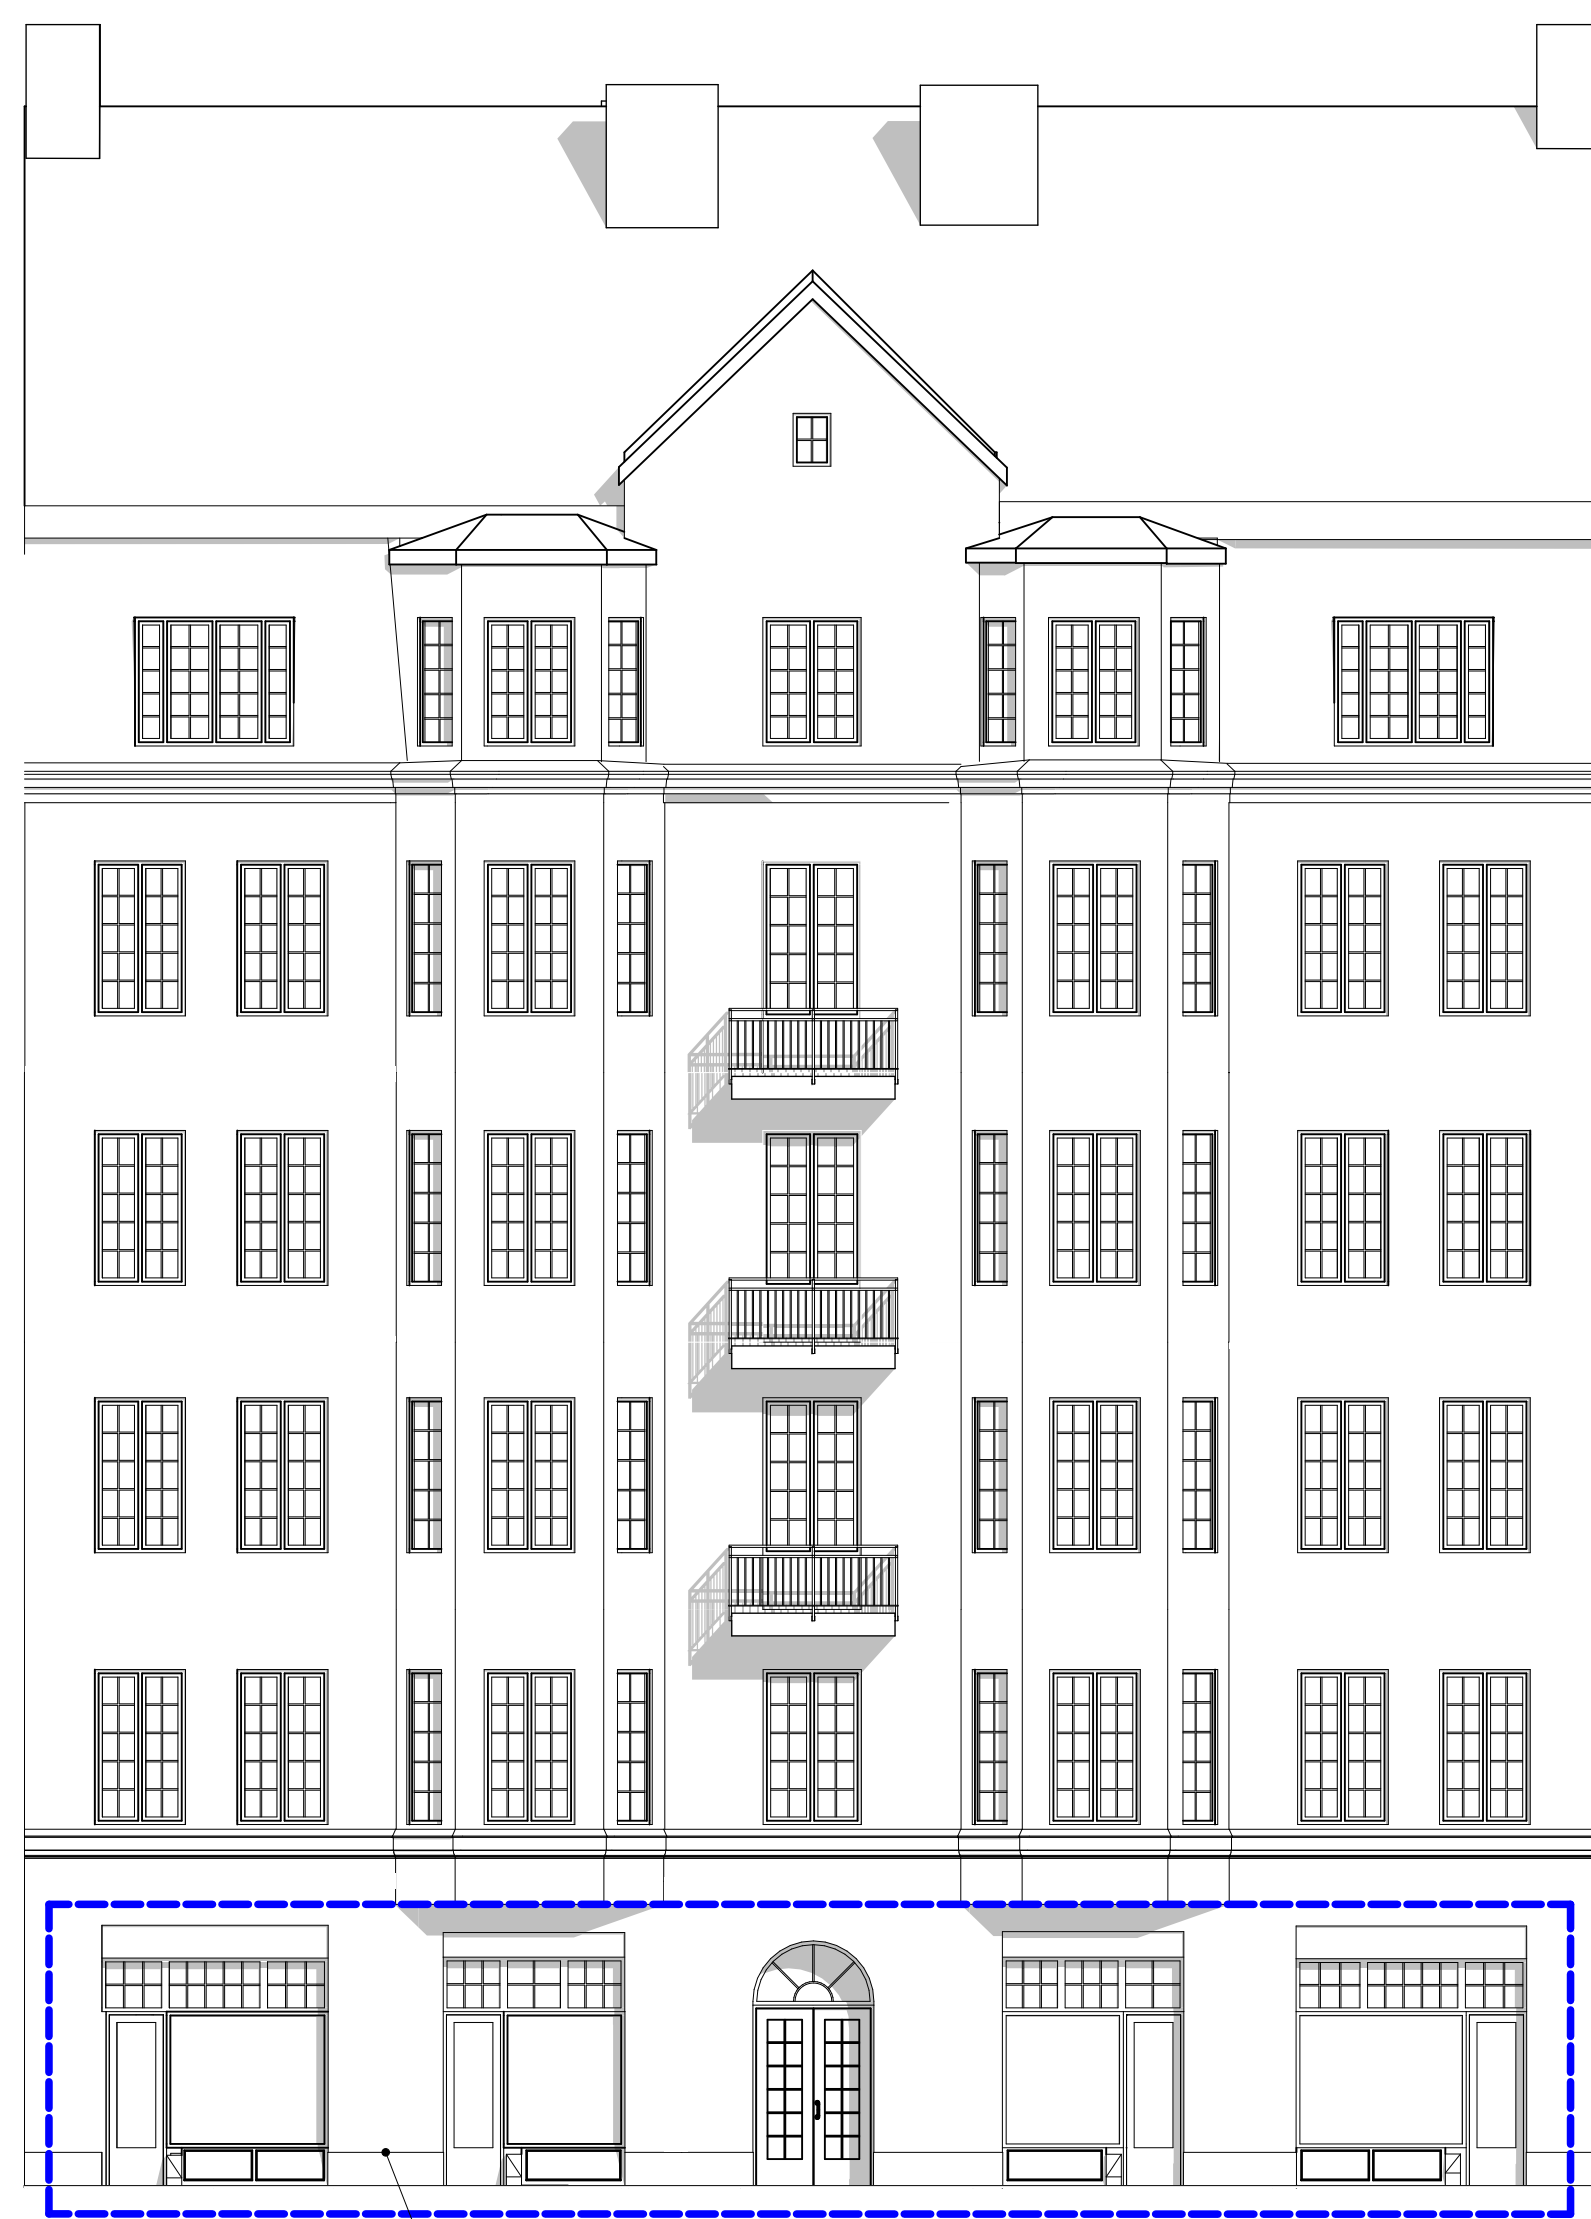
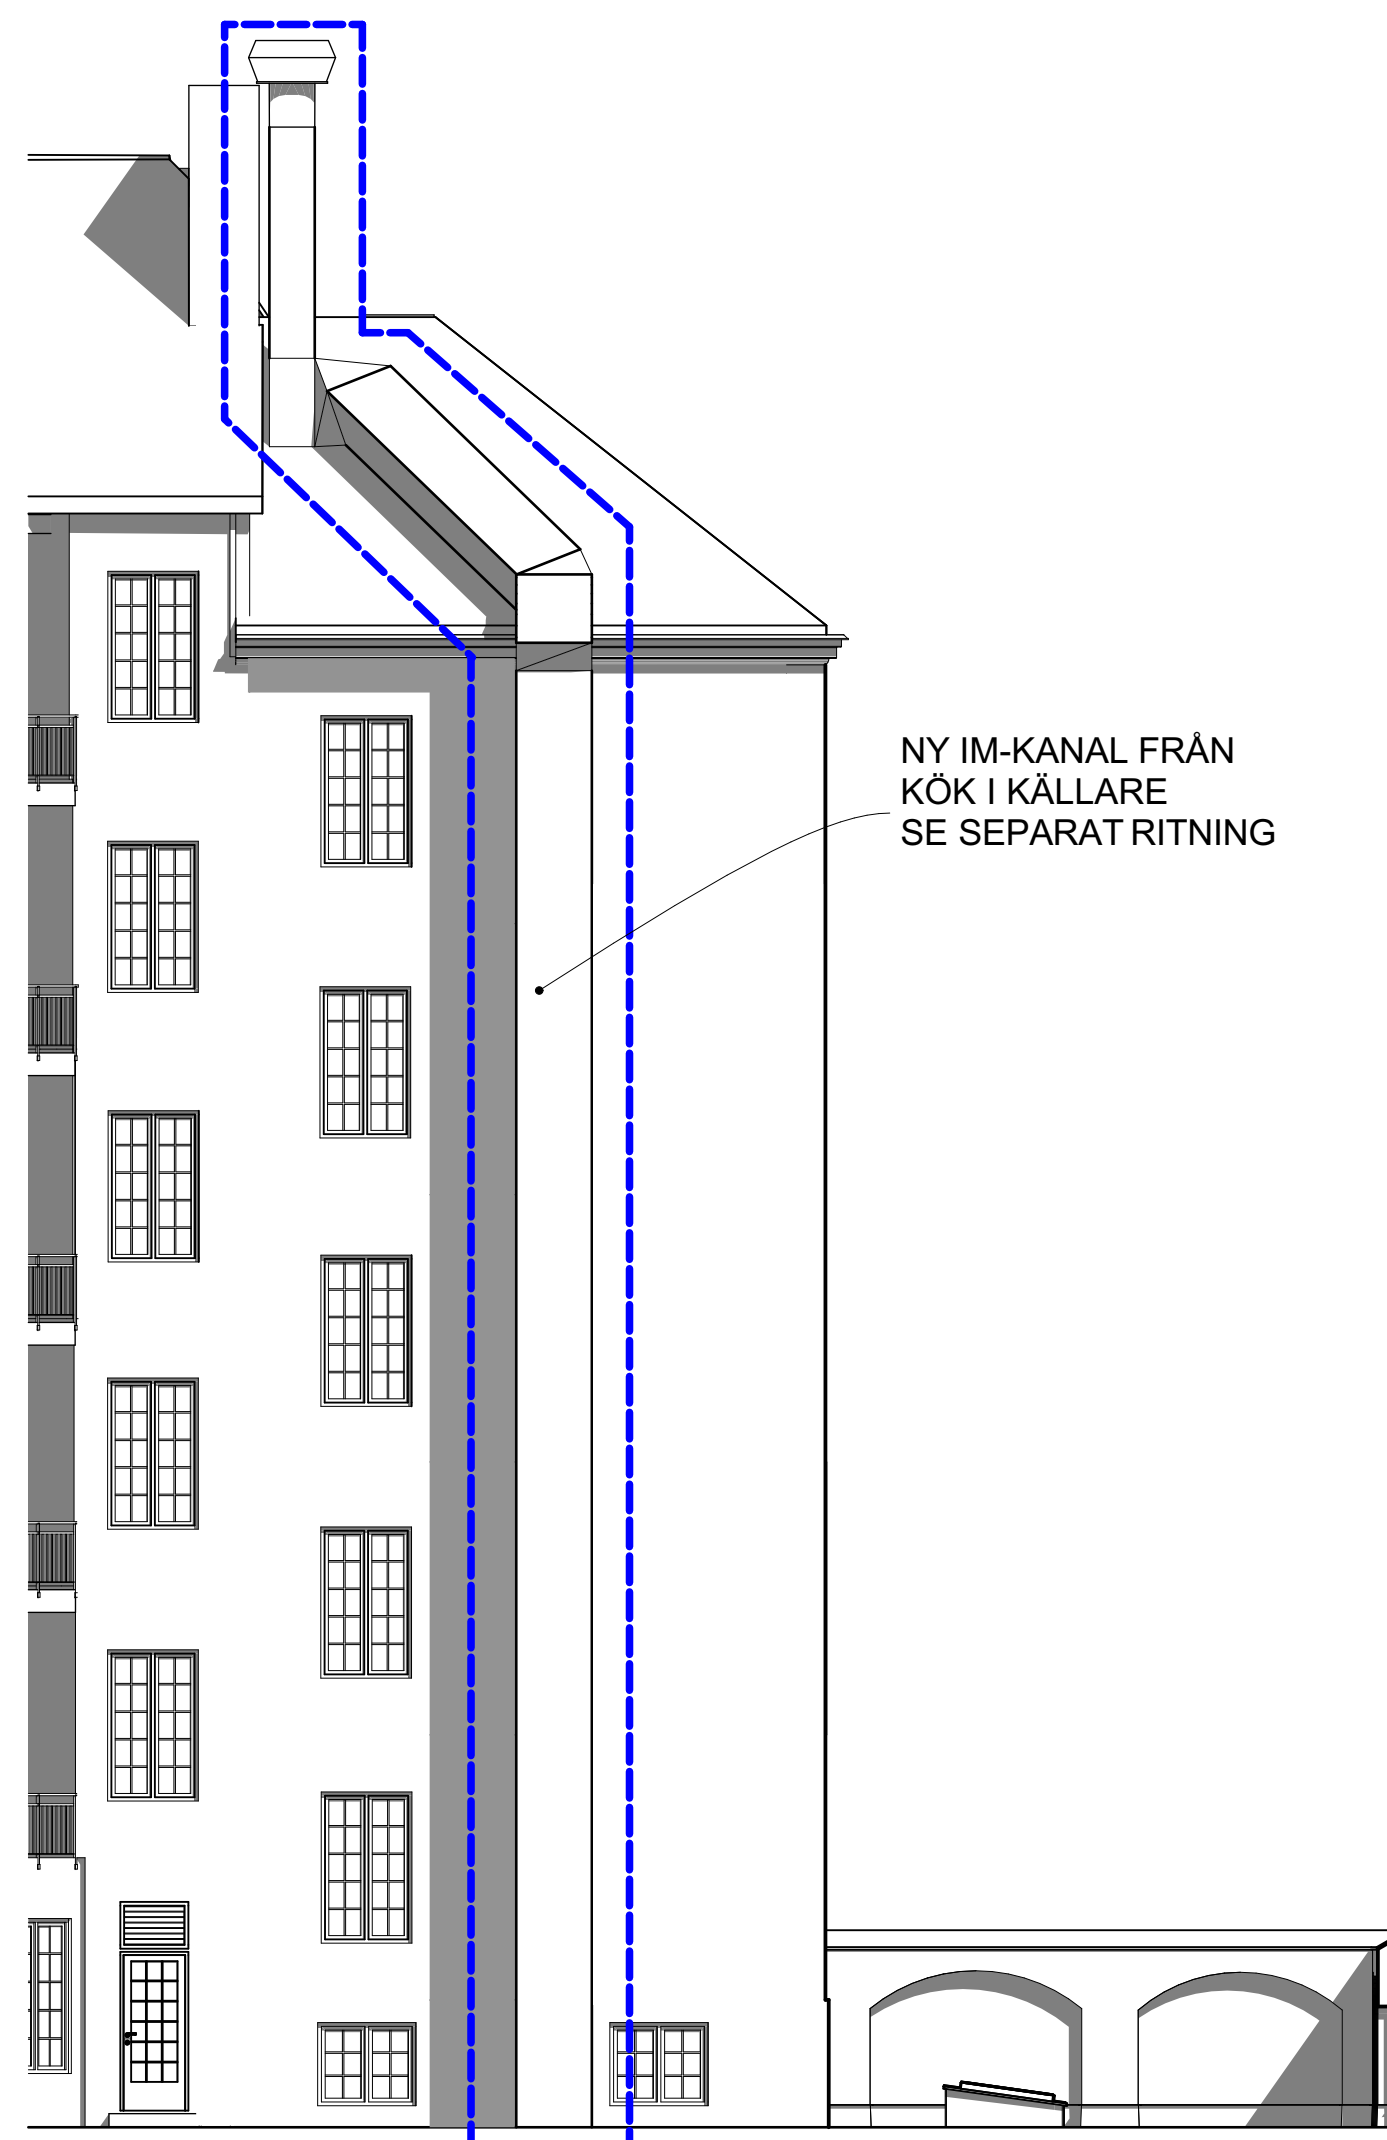


FÖRKLARINGAR

YTTRE ÄNDRING

FÖRESKRIFTER

HÄNVISNINGAR


Fasad mot Hornsgatan
1:100UTÖKAD ANVÄNDNING CAFÉ
/ RESTAURANG I KÄLLARE UNDER
GÄRD OCH GÄRDSHUSGårdshus, fasad mot väster
1:100NY IM-KANAL FRÅN
KÖK I KÄLLARE
SE SEPARAT RITNINGSKALA 1:100
0 1 2 5 10
METER

RevID	BetID	Ändringsnamn	Datum
A		FÖRTYDLIGANDE OMFATTNING AV LOV	2024-01-25

BET	ÄNDRING AVSER	DATUM	Sign.
-----	---------------	-------	-------

BYGGLOVSHANDLING

Kv. Mullvaden andra 27

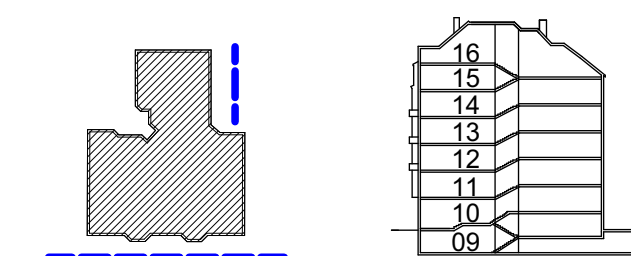

BYGG- HERRE	GEMFAST		
A	FREDA arkitekter		
UPPDRAK NR		ITAD AV	HANDLÄGGARE
23500		Anna Öhlin	Dan Engberg
DATUM		ANSVARIG	
2024-06-14		Fredrik Fernek	

Fasader

SKALA 1:100	NUMMER A-40-3-001	BET
----------------	----------------------	-----