


Förklaringar:
Alla mått i millimeter

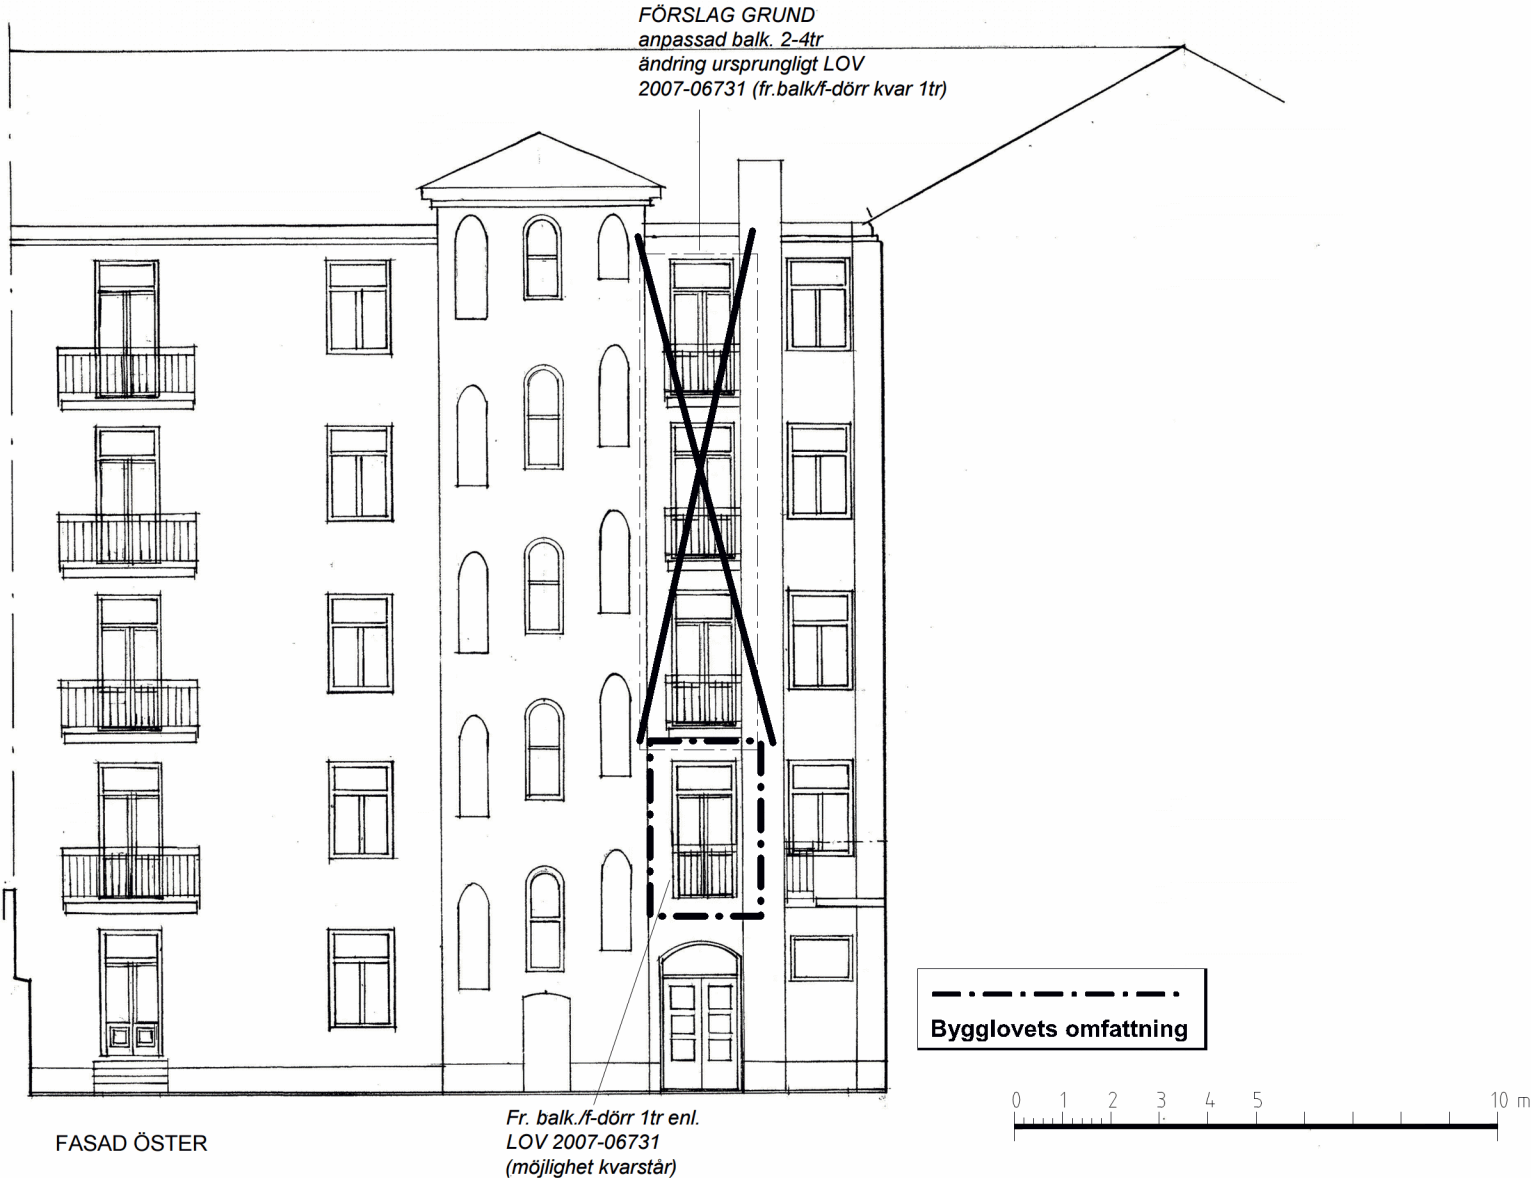

BET	ANT	ÄNDRINGEN AVSER	DATUM	SIGN
Bygglövs handling				
Kv. Kumlet 16, Skepparg.54/Kommendörsg.38 ÖSTERMALM, STOCKHOLM				
Martin Zetherström Arkitektkontor Bastugatan 12b 118 20 Stockholm Tel 0733-800044. martin@zetherstrom.se				
UPPDRAG NR	BETÄL/PROJEKT NR	PROJEKTSKÖRARE		
DATUM	M 2	Martin Zetherström		
2024-10-24	ÄRSVÄR			
Utgångsläge bef. fstgtht, fasad gård öster, förslag grunda balkonger bef. byggnad 2-4tr, placering vid bef. pannskorsten (anp sida)				
SKALA	NUMMER	SET		
A3=1:100	A.07			