

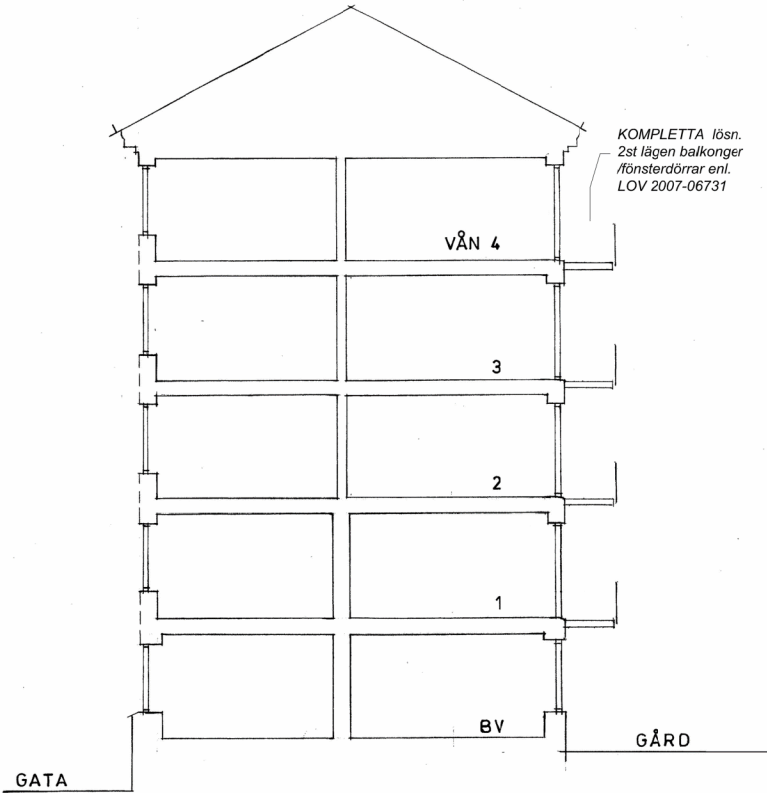




Förklaringar:  
Alla mått i millimeter

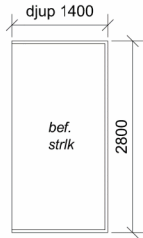

SEKSION

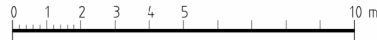

2st lägen balkonger /  
fönsterdörrar enl.  
LOV 2007-06731

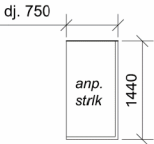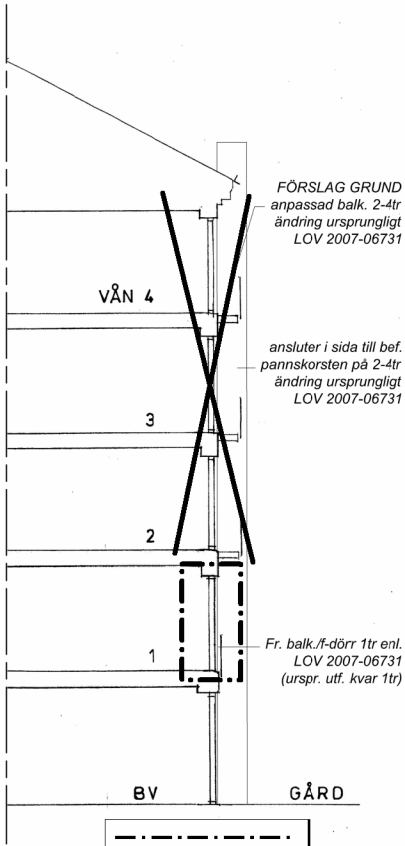

LOV 2007-06731



Bygghandling				
Kv. Kumlet 16,				
Skepparg.54/Kommendörsg.38				
ÖSTERMALM, STOCKHOLM				
Martin Zetherström Arkitektkontor				
Basstugan 12b				
118 20 Stockholm				
Tel 0733 800044, martin@zetherstrom.se				
Utgångspunkt bef. fästhet, sektion helhet,				
bef. lösn. balkonger 2 lägen byggnad, + först.				
Förslag grund anp. balk. 2-4tr. sida bef. pannsk				
A24-193/AA-1206	A,04			