


Inkom till Stockholms stadsbyggnadskontor - 2024-05-02, Dnr 2024-07061
Tillhör Stockholms stadsbyggnadsnämnds beslut, Lovbeslut - Avslag - 2025-02-20, Handl. Fabian Lundholm

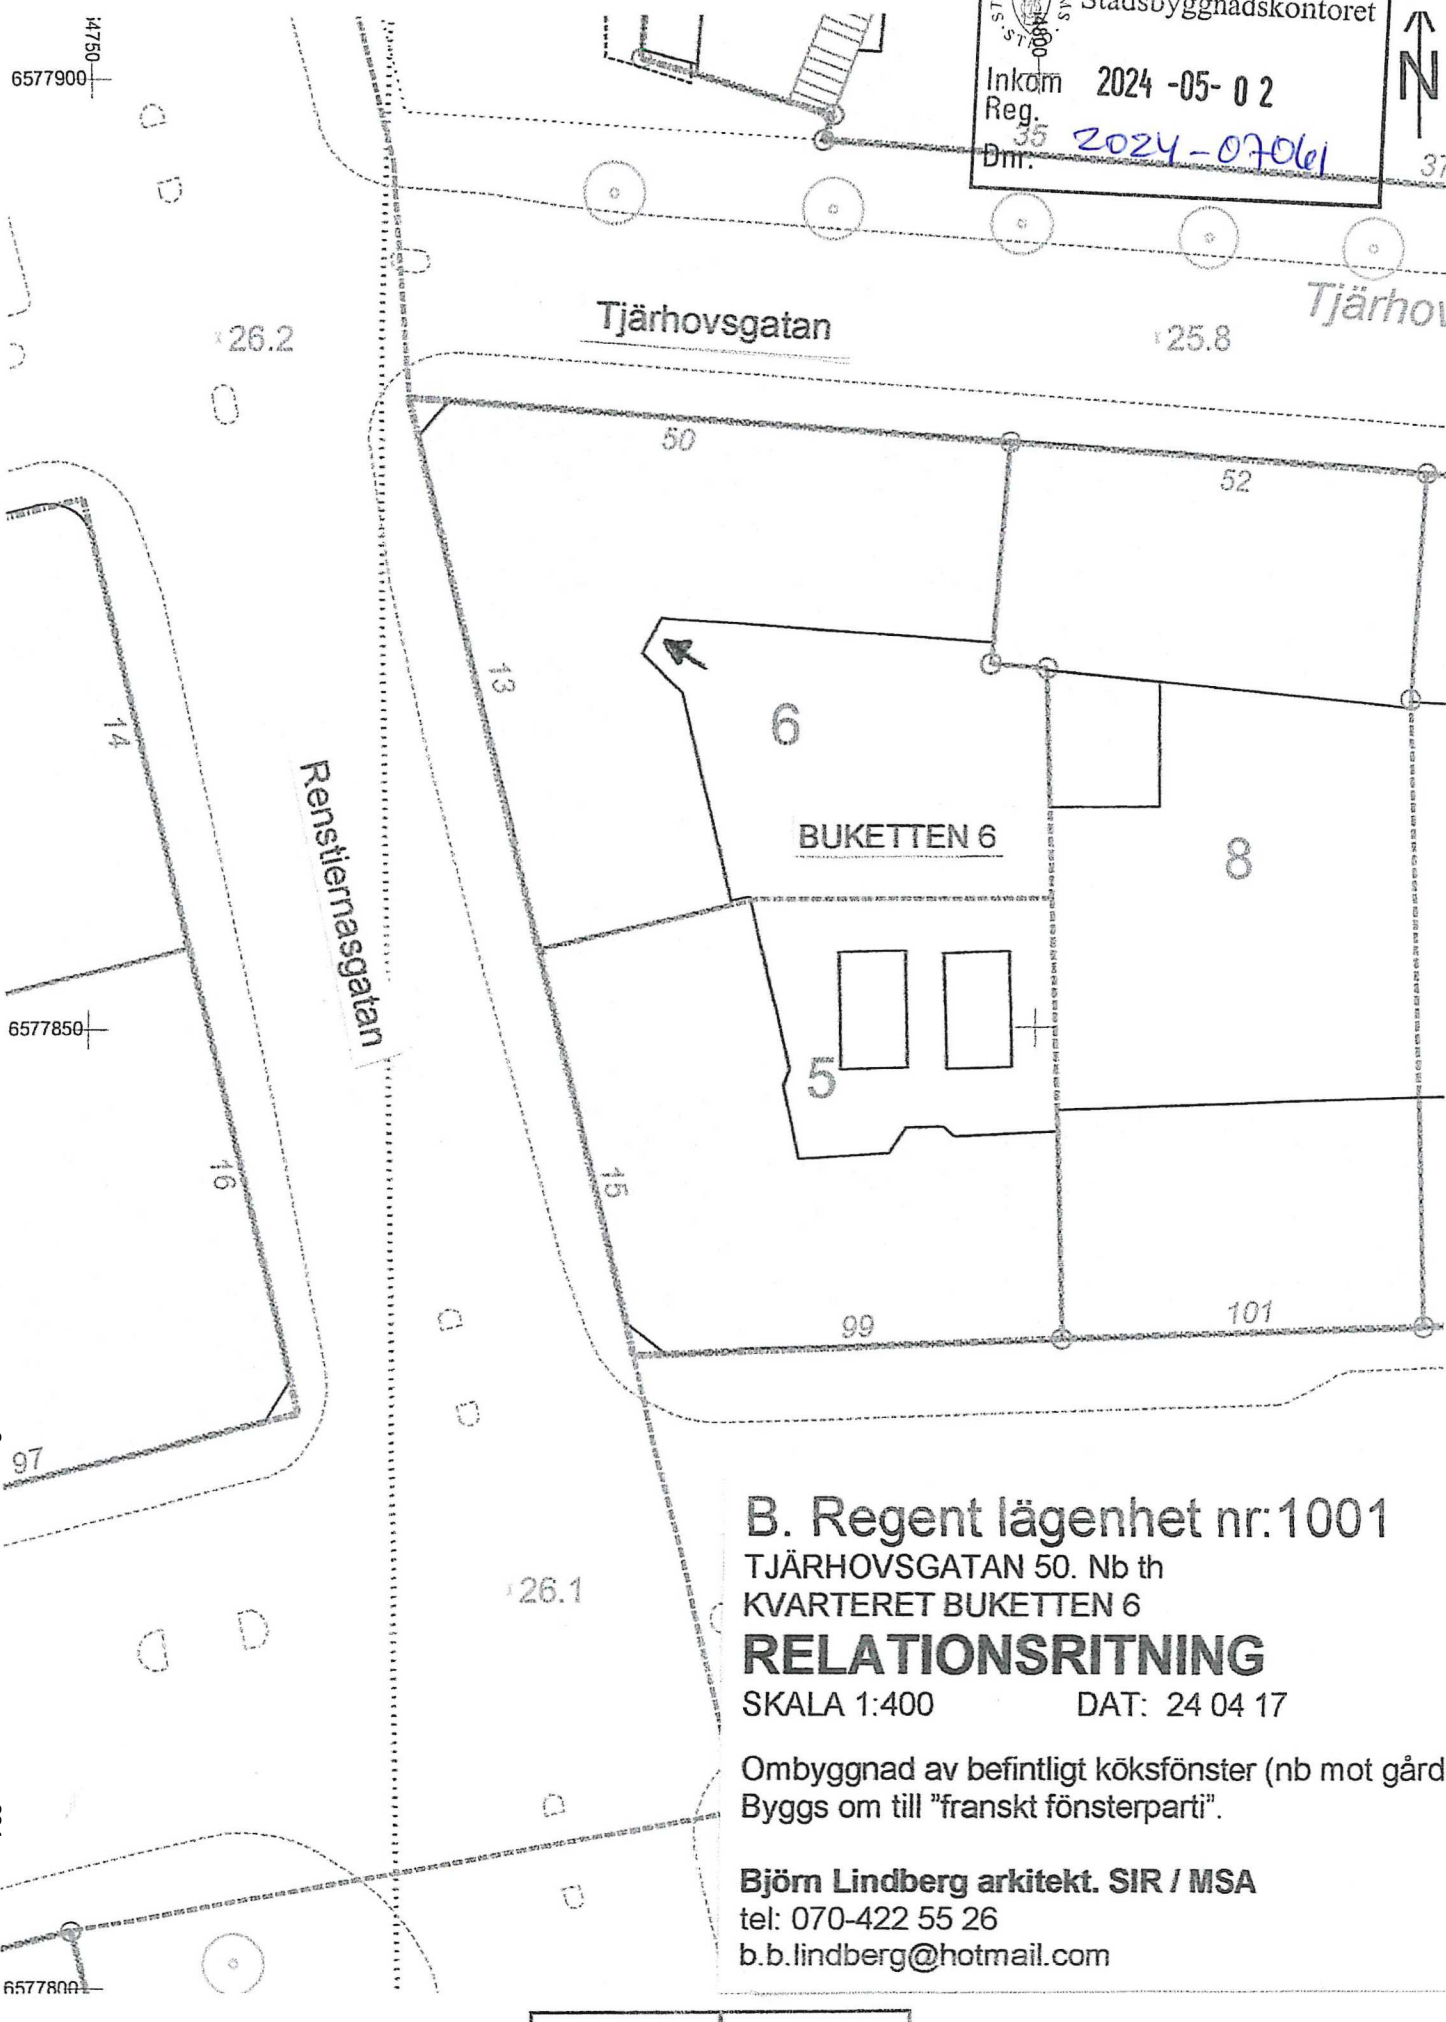

STOCKHOLMS
STADSBYGGNADSKONTORET
Inkom 2024-05-02
Reg. 35
Dnr: 2024-07061

B. Regent lägenhet nr:1001
TJÄRHOVSGATAN 50. Nb th
KVARTERET BUKETTEN 6

RELATIONSRTNING

SKALA 1:400 DAT: 24 04 17

Ombyggnad av befintligt köksfönster (nb mot gården
Byggs om till "franskt fönsterparti".

Björn Lindberg arkitekt. SIR / MSA
tel: 070-422 55 26
b.b.lindberg@hotmail.com