


STOCKHOLM STADSbyggnadskontoret  
Inkom 2024 -03- 28  
Reg. 24 - 050 28  
Dnr:

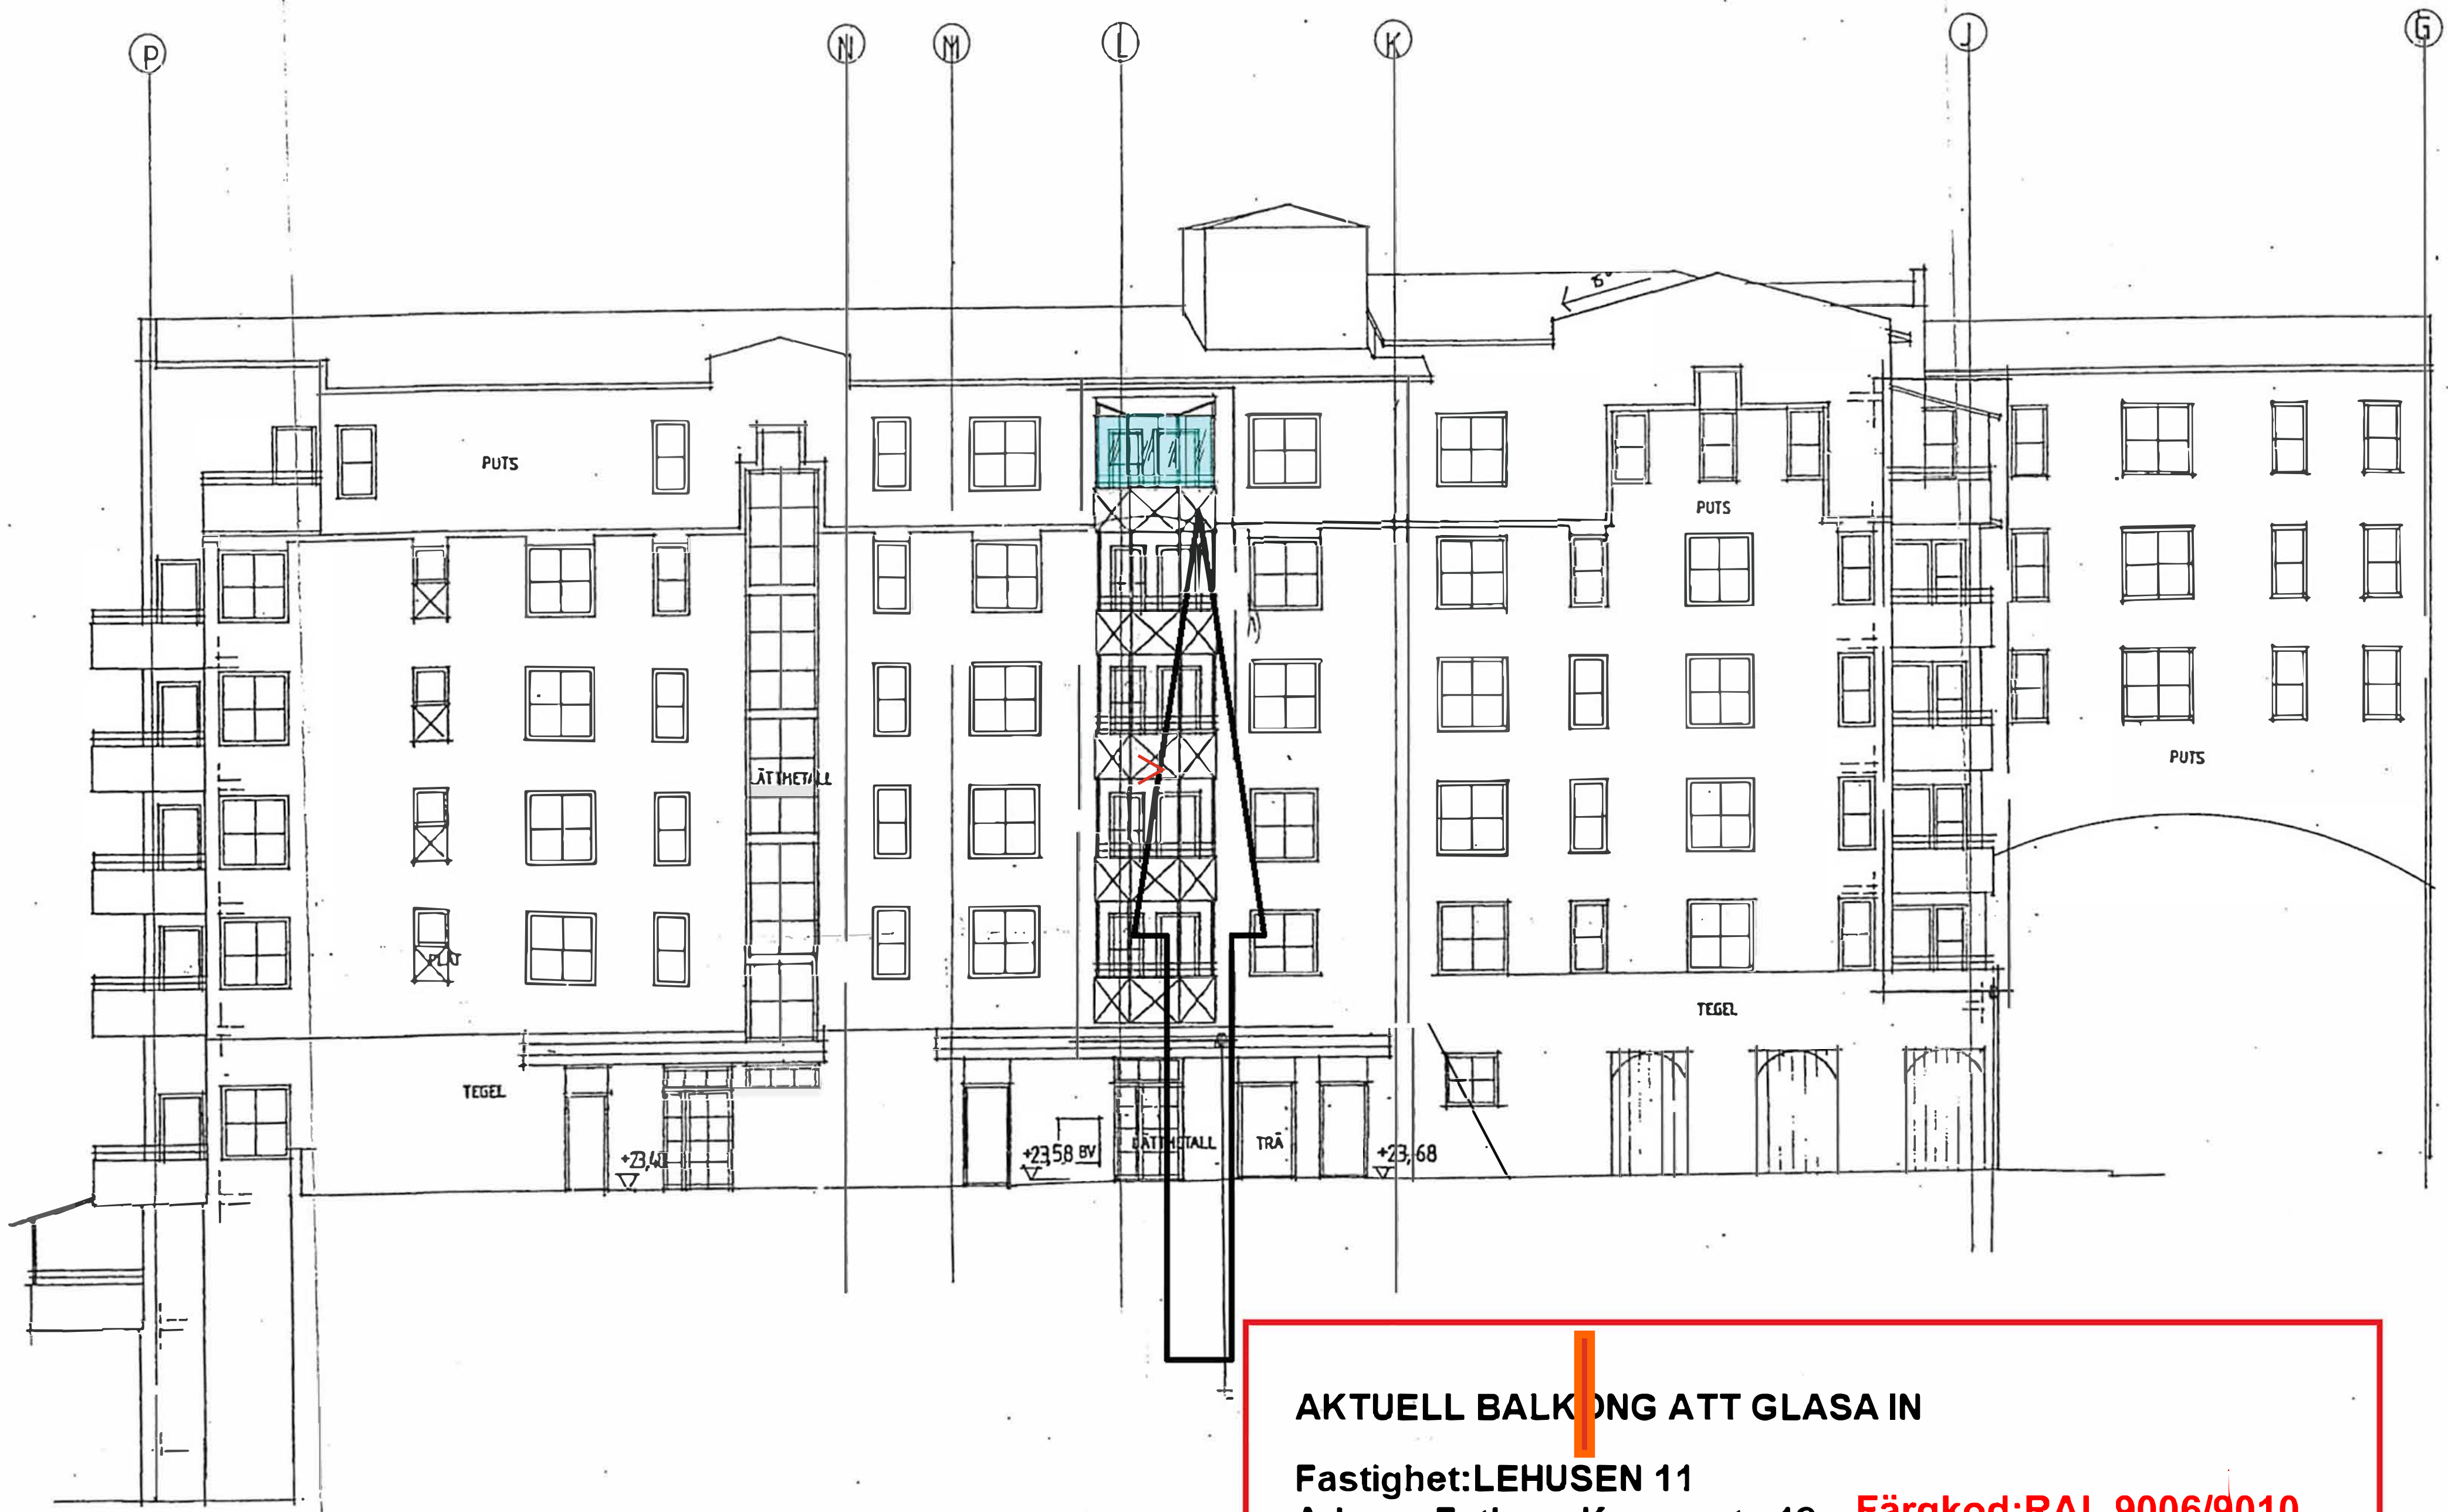

FASAD MOT ÖST

**AKTUELL BALKONG ATT GLASA IN**  
Fastighet: LEHUSEN 11  
Adress: Fatburs Kvarngata 12 Färgkod: RAL 9006/9010  
Lgh Nr: 1602  
  
Glasas in med sk. Ramlöst vikklasssystem. Färgkod: RAL 9006/9010 om inte specialkulör är ett krav. Ang. CE-märkning: Vår användning av laminerat säkerhetsglas följer standarden SS-EN14449.  
Balkongens bredd totalt: 3 m. Inglasning totalt 5.85 meter runtom.

Inkom till Stockholms stadsbyggnadskontor - 2024-03-28, Dnr 2024-05028