


GÅRDSFASAD MOT NORR

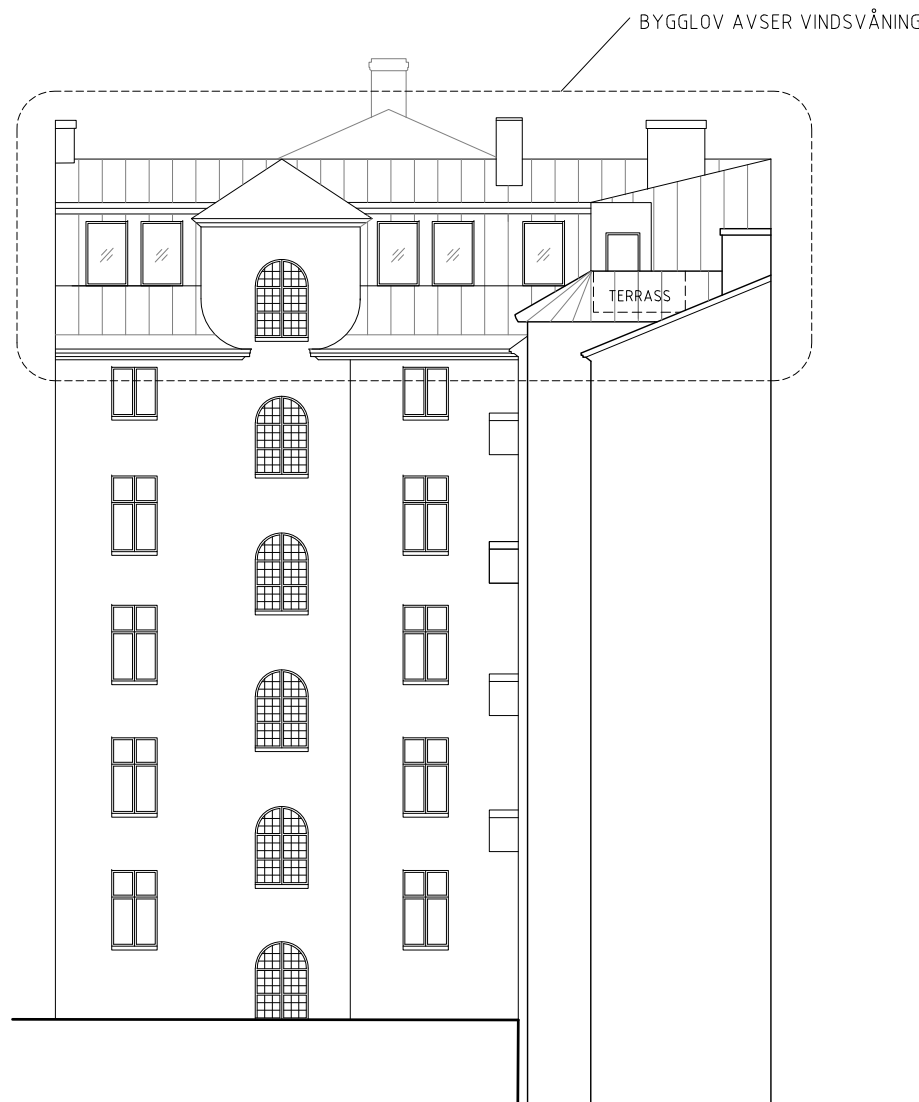

GÅRDSFASAD MOT VÄSTER

SKALA 1:200  
0 1 2,5 5 7,5 10  
METER

#### FÖRKLARINGAR

Alla mått i millimeter.  
Plushöjder i meter.

#### FÖRESKRIFTER

**TAK, KUPOR, PLÅTDETALJER**  
I mörk brunröd bandplåt lika befintligt tak.  
Befintlig takkonstruktion.

**FÖNSTER OCH GLASPARTIER**  
I mörk brunröd kulör, lika takplåt.

#### HÄNVISNINGAR

C		Takterrass justerad.	2024-12-13	FF
B		Bygglovshandling reviderad.	2024-12-04	FF
A		Bygglovshandling reviderad.	2024-09-26	FF
BET	ANT	ÄNDRINGEN AVSER	DATUM	SIGN

#### BYGGLOVSHANDLING

#### INREDNING AV VIND RENN 10

**sandell sandberg** | PART OF AFRY

X	A	sandellsandberg	08-506 531 00
	K		
	V		
	VS		
	E		

UPPDRAG NR D183991	RITAD/KONSTR AV F. Fazeli	HANDLÄGGARE F. Fazeli
DATUM 2024-07-02	ANSVARIG A. Rotstein	

#### FASADER MOT INNERGÅRD

SKALA A1 A3 1:200	NUMMER A-40-3-02	BET C
-------------------------	---------------------	----------