
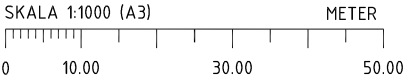


Inkom till Stockholms stadsbyggnadskontor - 2024-11-27, Dnr 2024-16806
Tillhör Stockholms stadsbyggnadsnämnds beslut, Lovbeslut - Bifall - 2025-02-20, Handl. Anna Broström

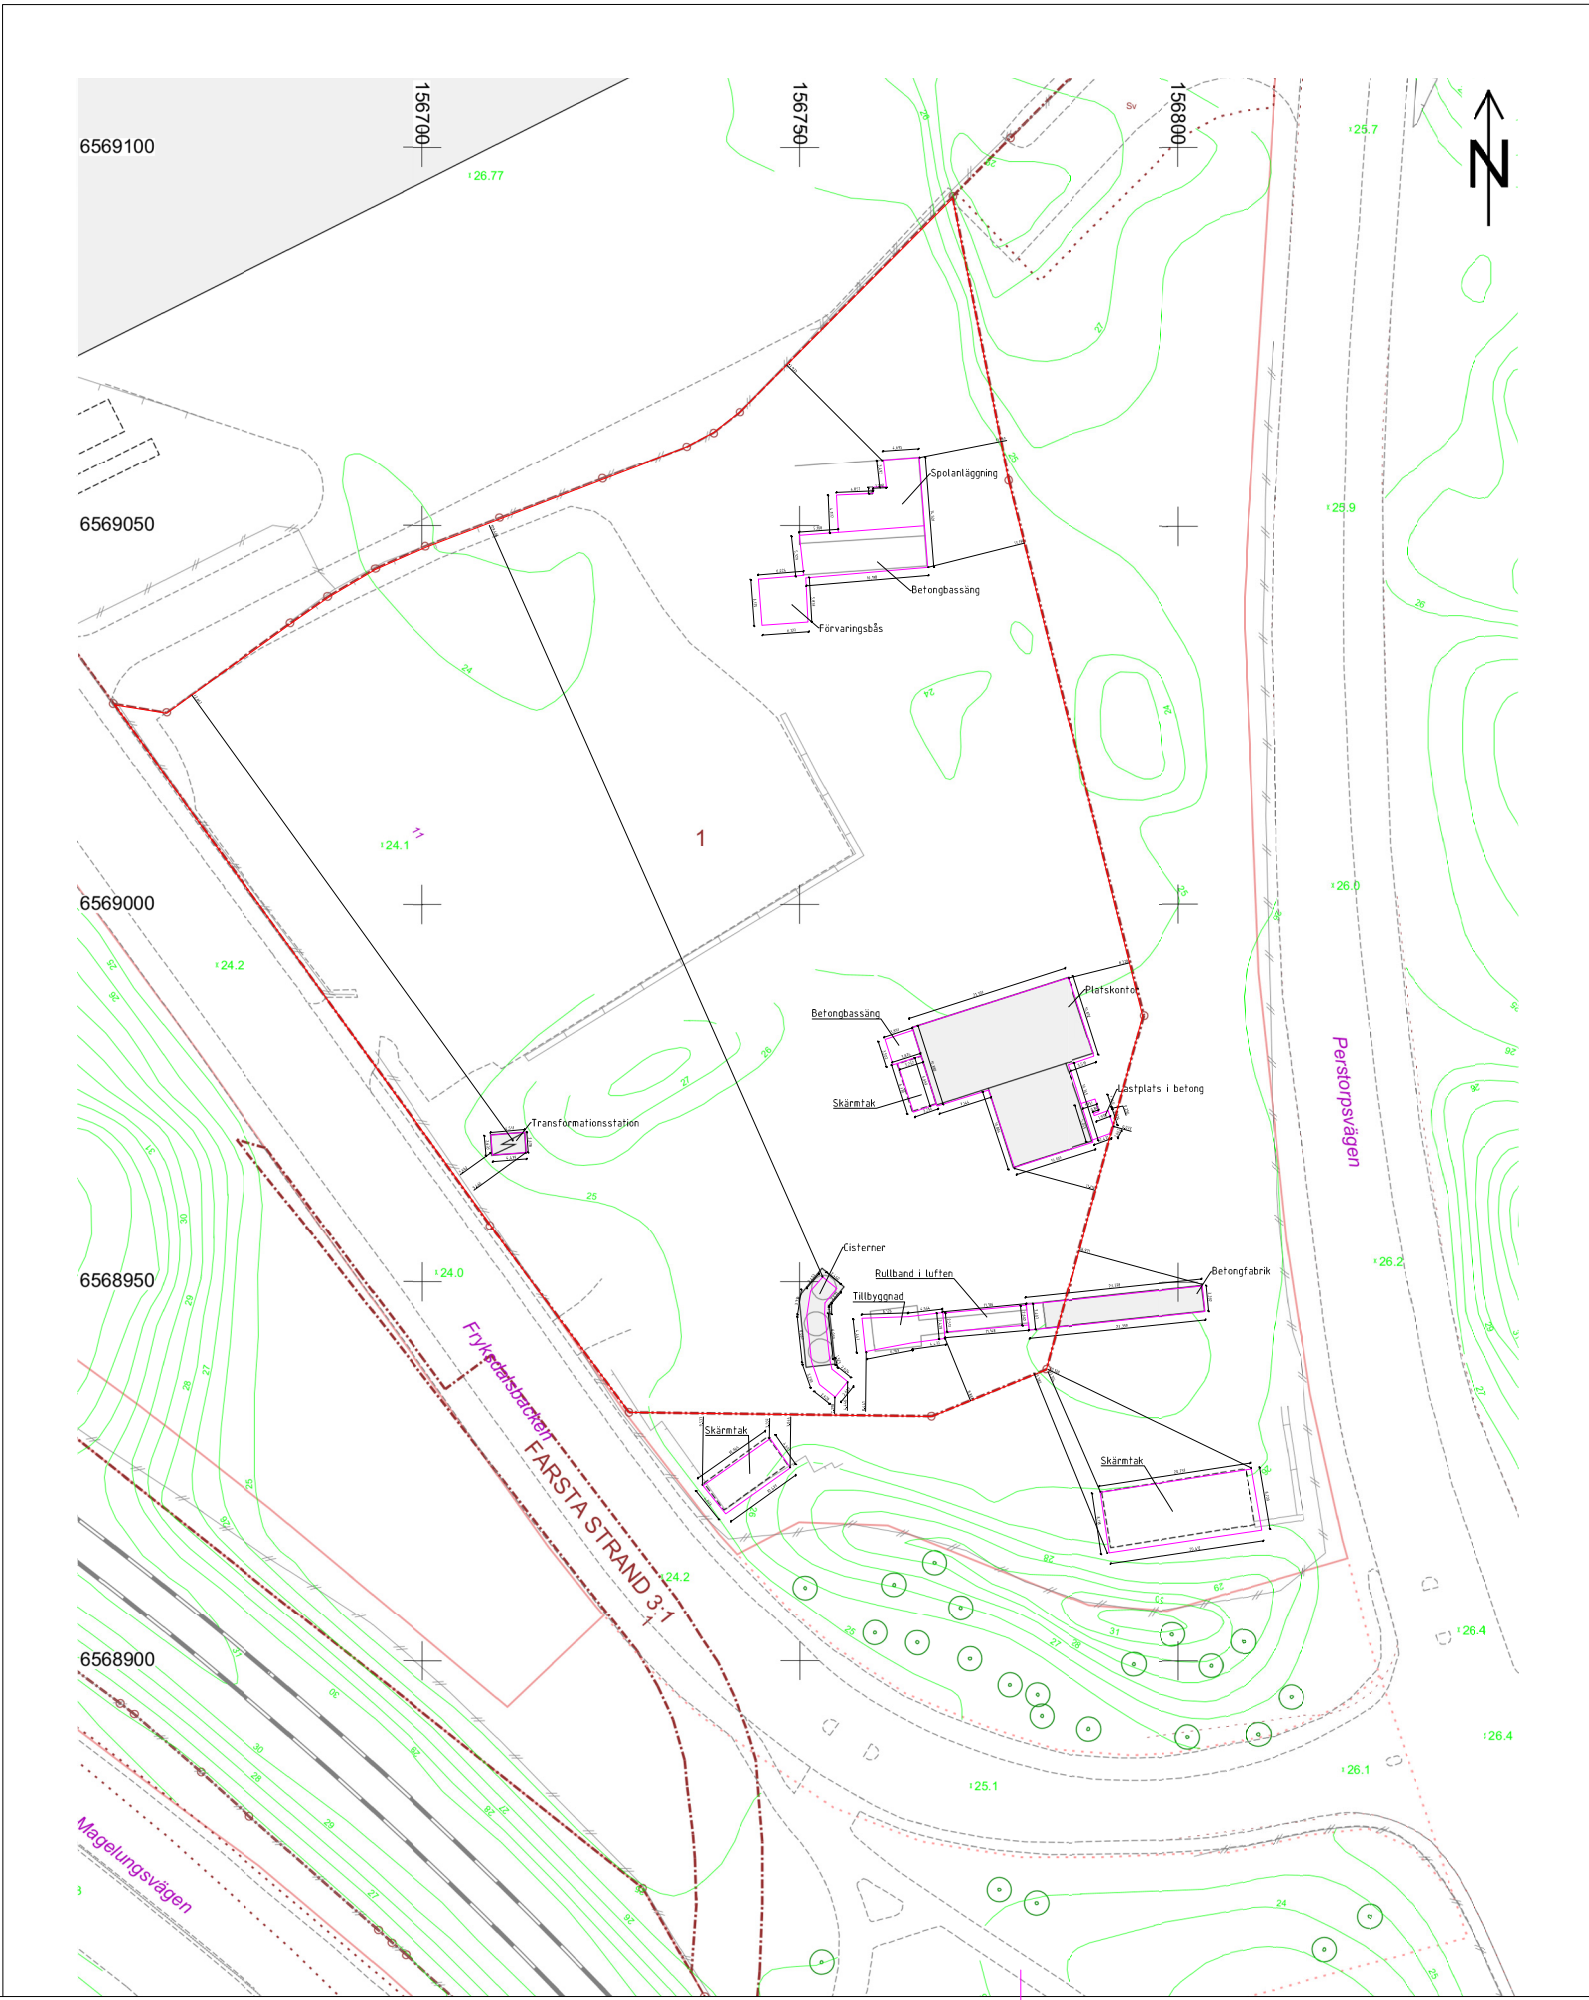

FÖRKLARINGAR

BET	ANT	ÄNDRINGEN AVSER	DATUM	SIGN
-----	-----	-----------------	-------	------

Farsta_ Frykdalsbacken 11



Svärdlångsvägen 32
120 60 Årsta
Tel 08/645 19 00
www.matkonsult.se

Z	Mätkonsult Sverige AB Tel 08/645 19 00	
PROJEKT NR	RITAD/KONSTR AV	HANDLAGGARE
4513	Patrik Eliasson	
DATUM	ANSVARIG	
2024-11-22	00	

Skanska betongfabrik
Frykdalsbacken 11, Farsta
Inmätning av befintliga byggnader.
Koordinatsystem Sweref991800

SKALA	NUMMER	BET
1:1000 (A3)		