



## FÖRKLARINGAR

Alla mått i mm om ej annat anges.




Bygglovet avser

## FÖRESKRIFTER

Alla mått kontrollmäts på plats.  
Eventuella avvikelser rapporteras till arkitekt för vidare hantering.  
Alla arbeten skall utföras i enlighet med god hantverkssed,  
branchstandard och tillverkarens anvisningar i ovan nämnd ordning.

## HÄNVISNINGAR

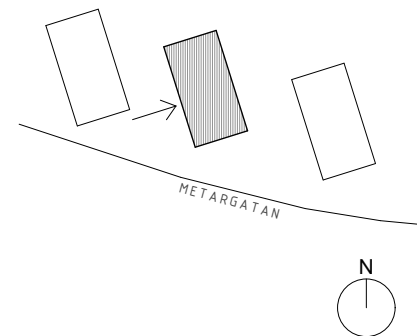

C	Storlek takkupor minskad	241031	JB
B	Terrasser utgår, takkupor placering	241015	JB
A2	Terrassbredd, framkant bröstning minskad	241001	JB
A1	Kupa borttagen	241001	JB
BET	ÄNDRING AVSER	DATUM	SIGN

Ateljé Nord

## BYGGLOV

Fasad mot väster

Beskrivning av projektet

Långreven 13

Metargatan 3  
116 66 Stockholm

Ritad av AJ JB

2024-05-03

Skala 1:100 (A3)

A8