


Uppställning fönsterkupa med brandutrymning

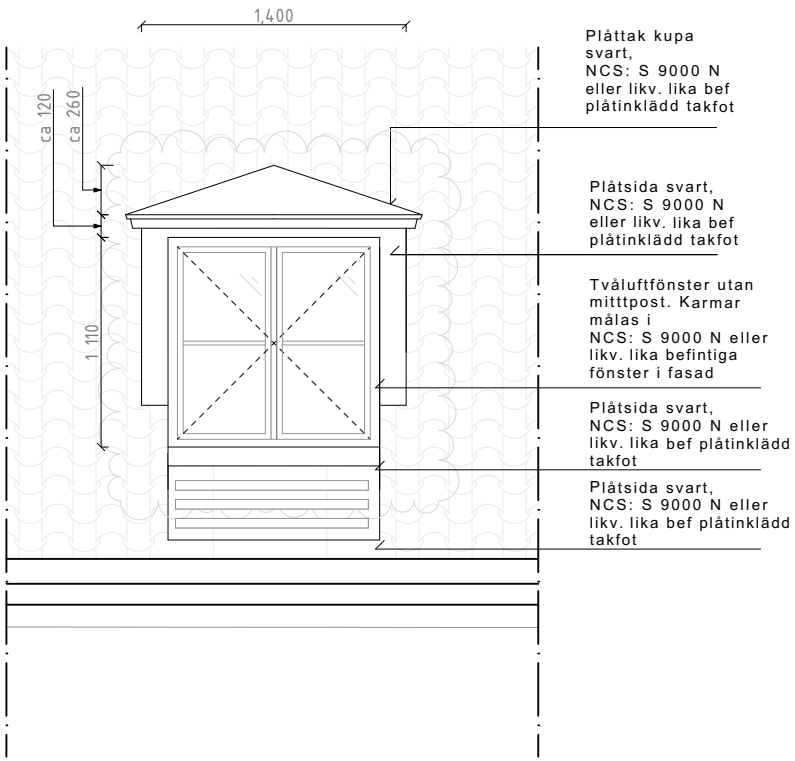


#### FÖRKLARINGAR

Alla mått i mm om ej annat anges.


#### FÖRESKRIFTER

Alla mått kontrollmätts på plats.  
Eventuella avvikelser rapporteras till arkitekt för vidare hantering.  
Alla arbeten skall utföras i enlighet med god hantverksed,  
branchstandard och tillverkarens anvisningar i ovan nämnd ordning.

#### HÄNVISNINGAR

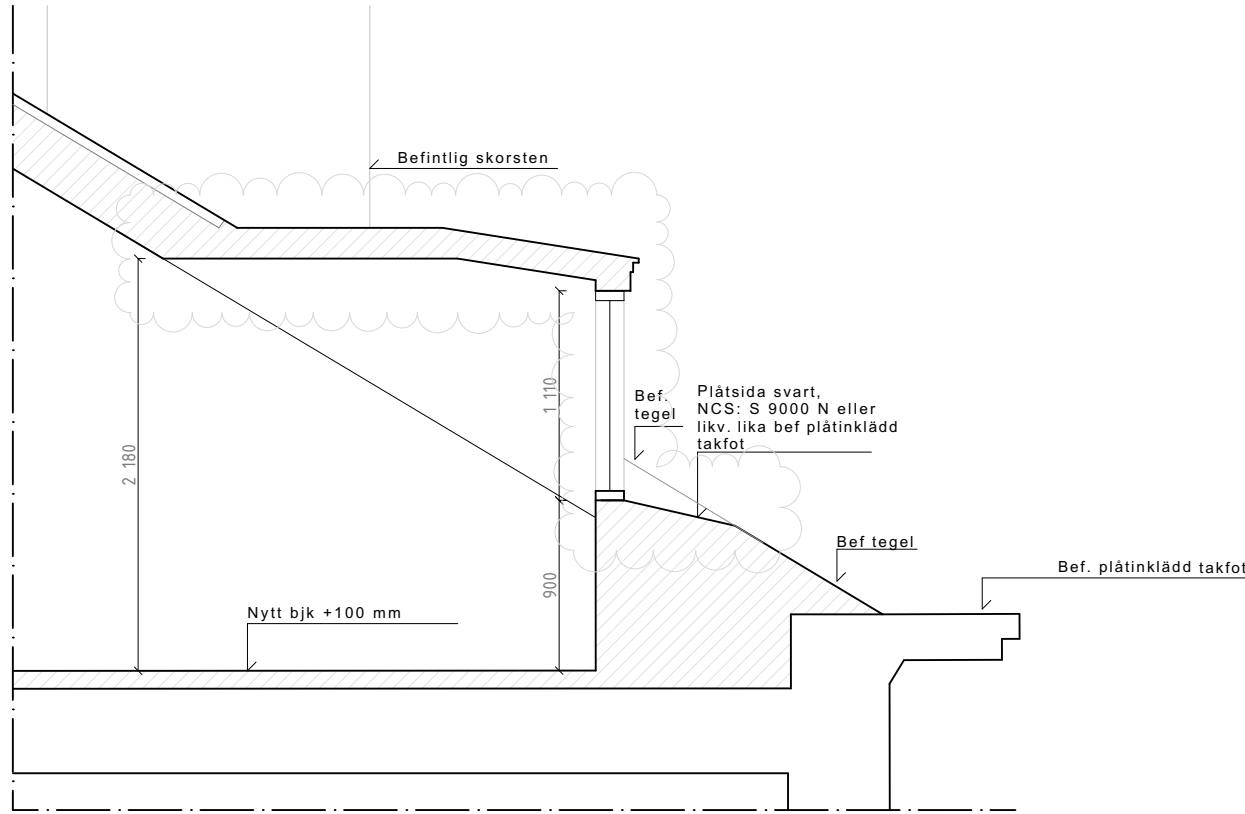

Uppställning fönsterkupa

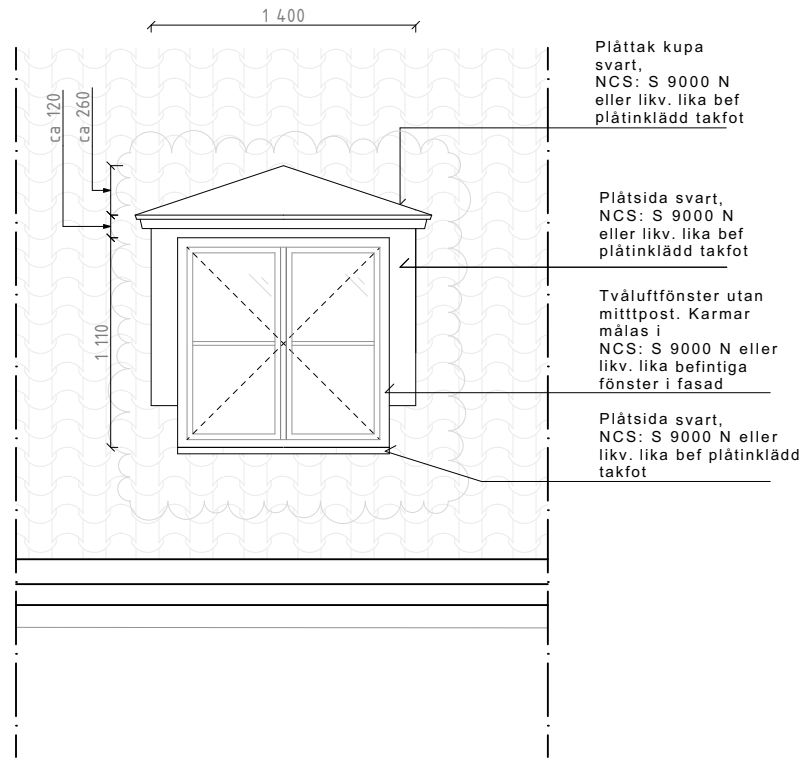

0 0,5 1 2m  
1:40

C	Storlek takkupor minskad	241031	JB
BET	ÄNDRING AVSER	DATUM	SIGN

Ateljé Nord

#### BYGGLOV

##### Uppställningar takkupor

Beskrivning av projektet

##### Långreven 13

Metargatan 3  
116 66 Stockholm

Ritad av AJ JB

2024-05-03

Skala 1:40 (A3)

A9